


J.H. Ball

E.E. Est

AS. WAGE
227

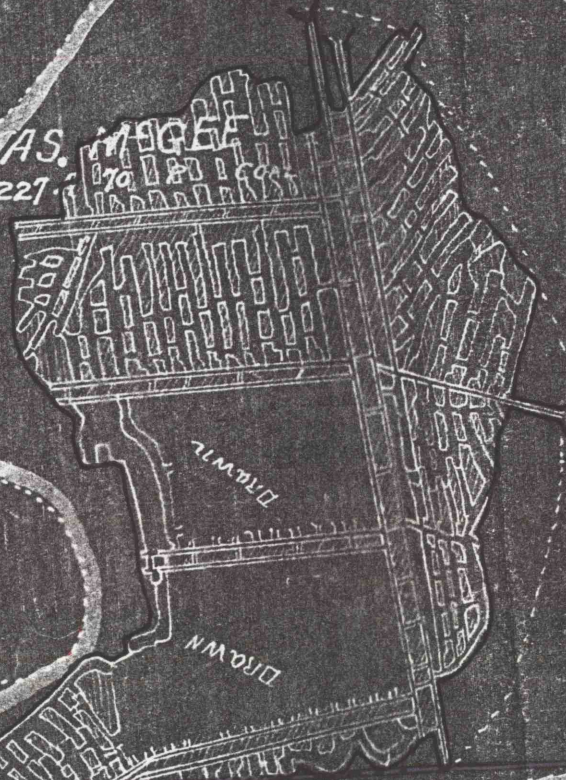

N

OUT CROP
1000'

E FETTERMAN CO
109 A 45P

J.E. MIT