


Wilmore · Sonman · Coal · Co. ·

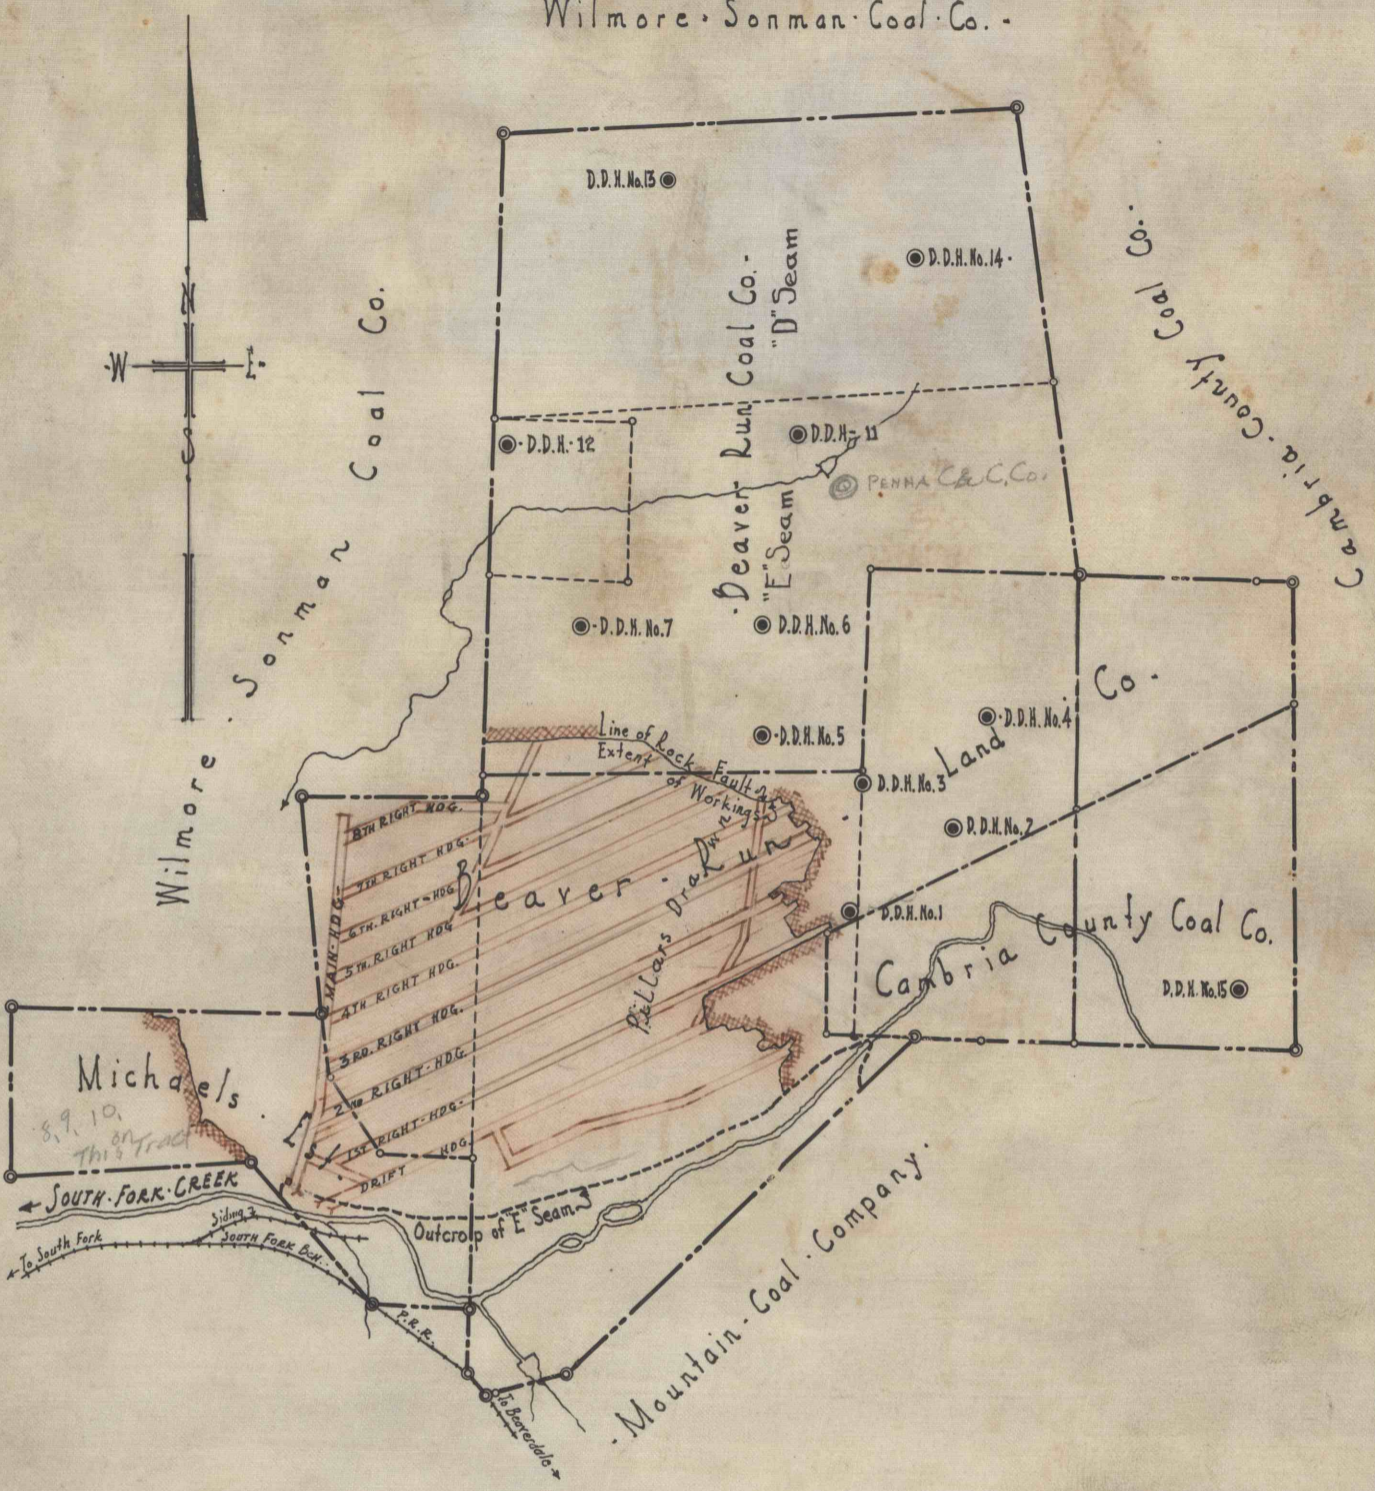

- BEAVER · RUN · COAL · CO. -

- MAP · SHOWING -

- PROVEN · FAULTED · AREA -
SUMMERHILL · TWP. · CAMBRIA · COUNTY · PA.

SCALE · 1" = 2000' · ENGINEERING · OFFICES · JANUARY · 1924 ·

GARDNER · M · STOKER
JOHNSTOWN · PENNA.