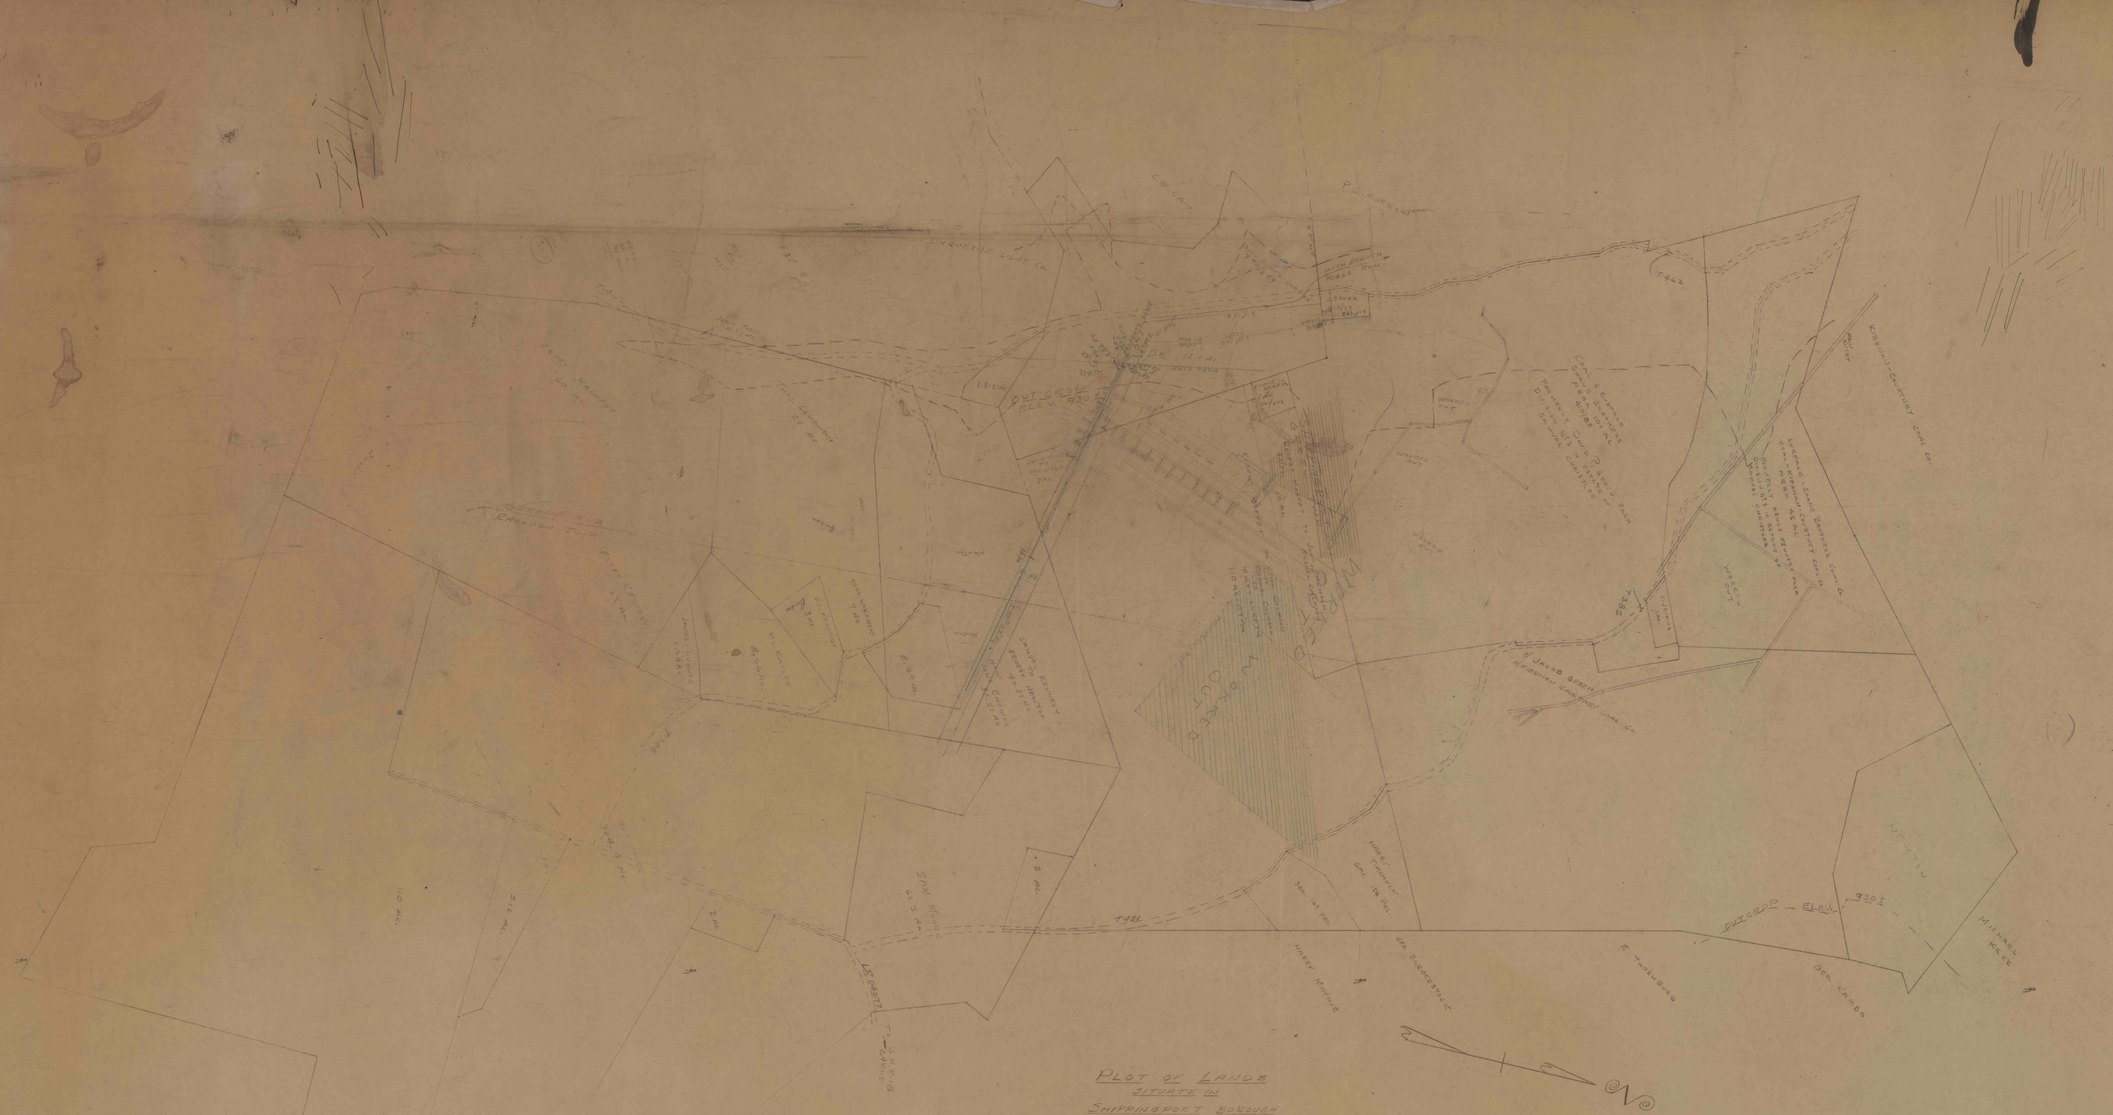
MERCED
T.R.R.
T.R.R.
T.R.R.