


۴۵۰۰

S. 41° 15' E


BENCH OF UPPER YAM.

FACE
COAL 30'



CLEARFIELD


N. 03° 32' W

JAMES HUDSON'S LAND.

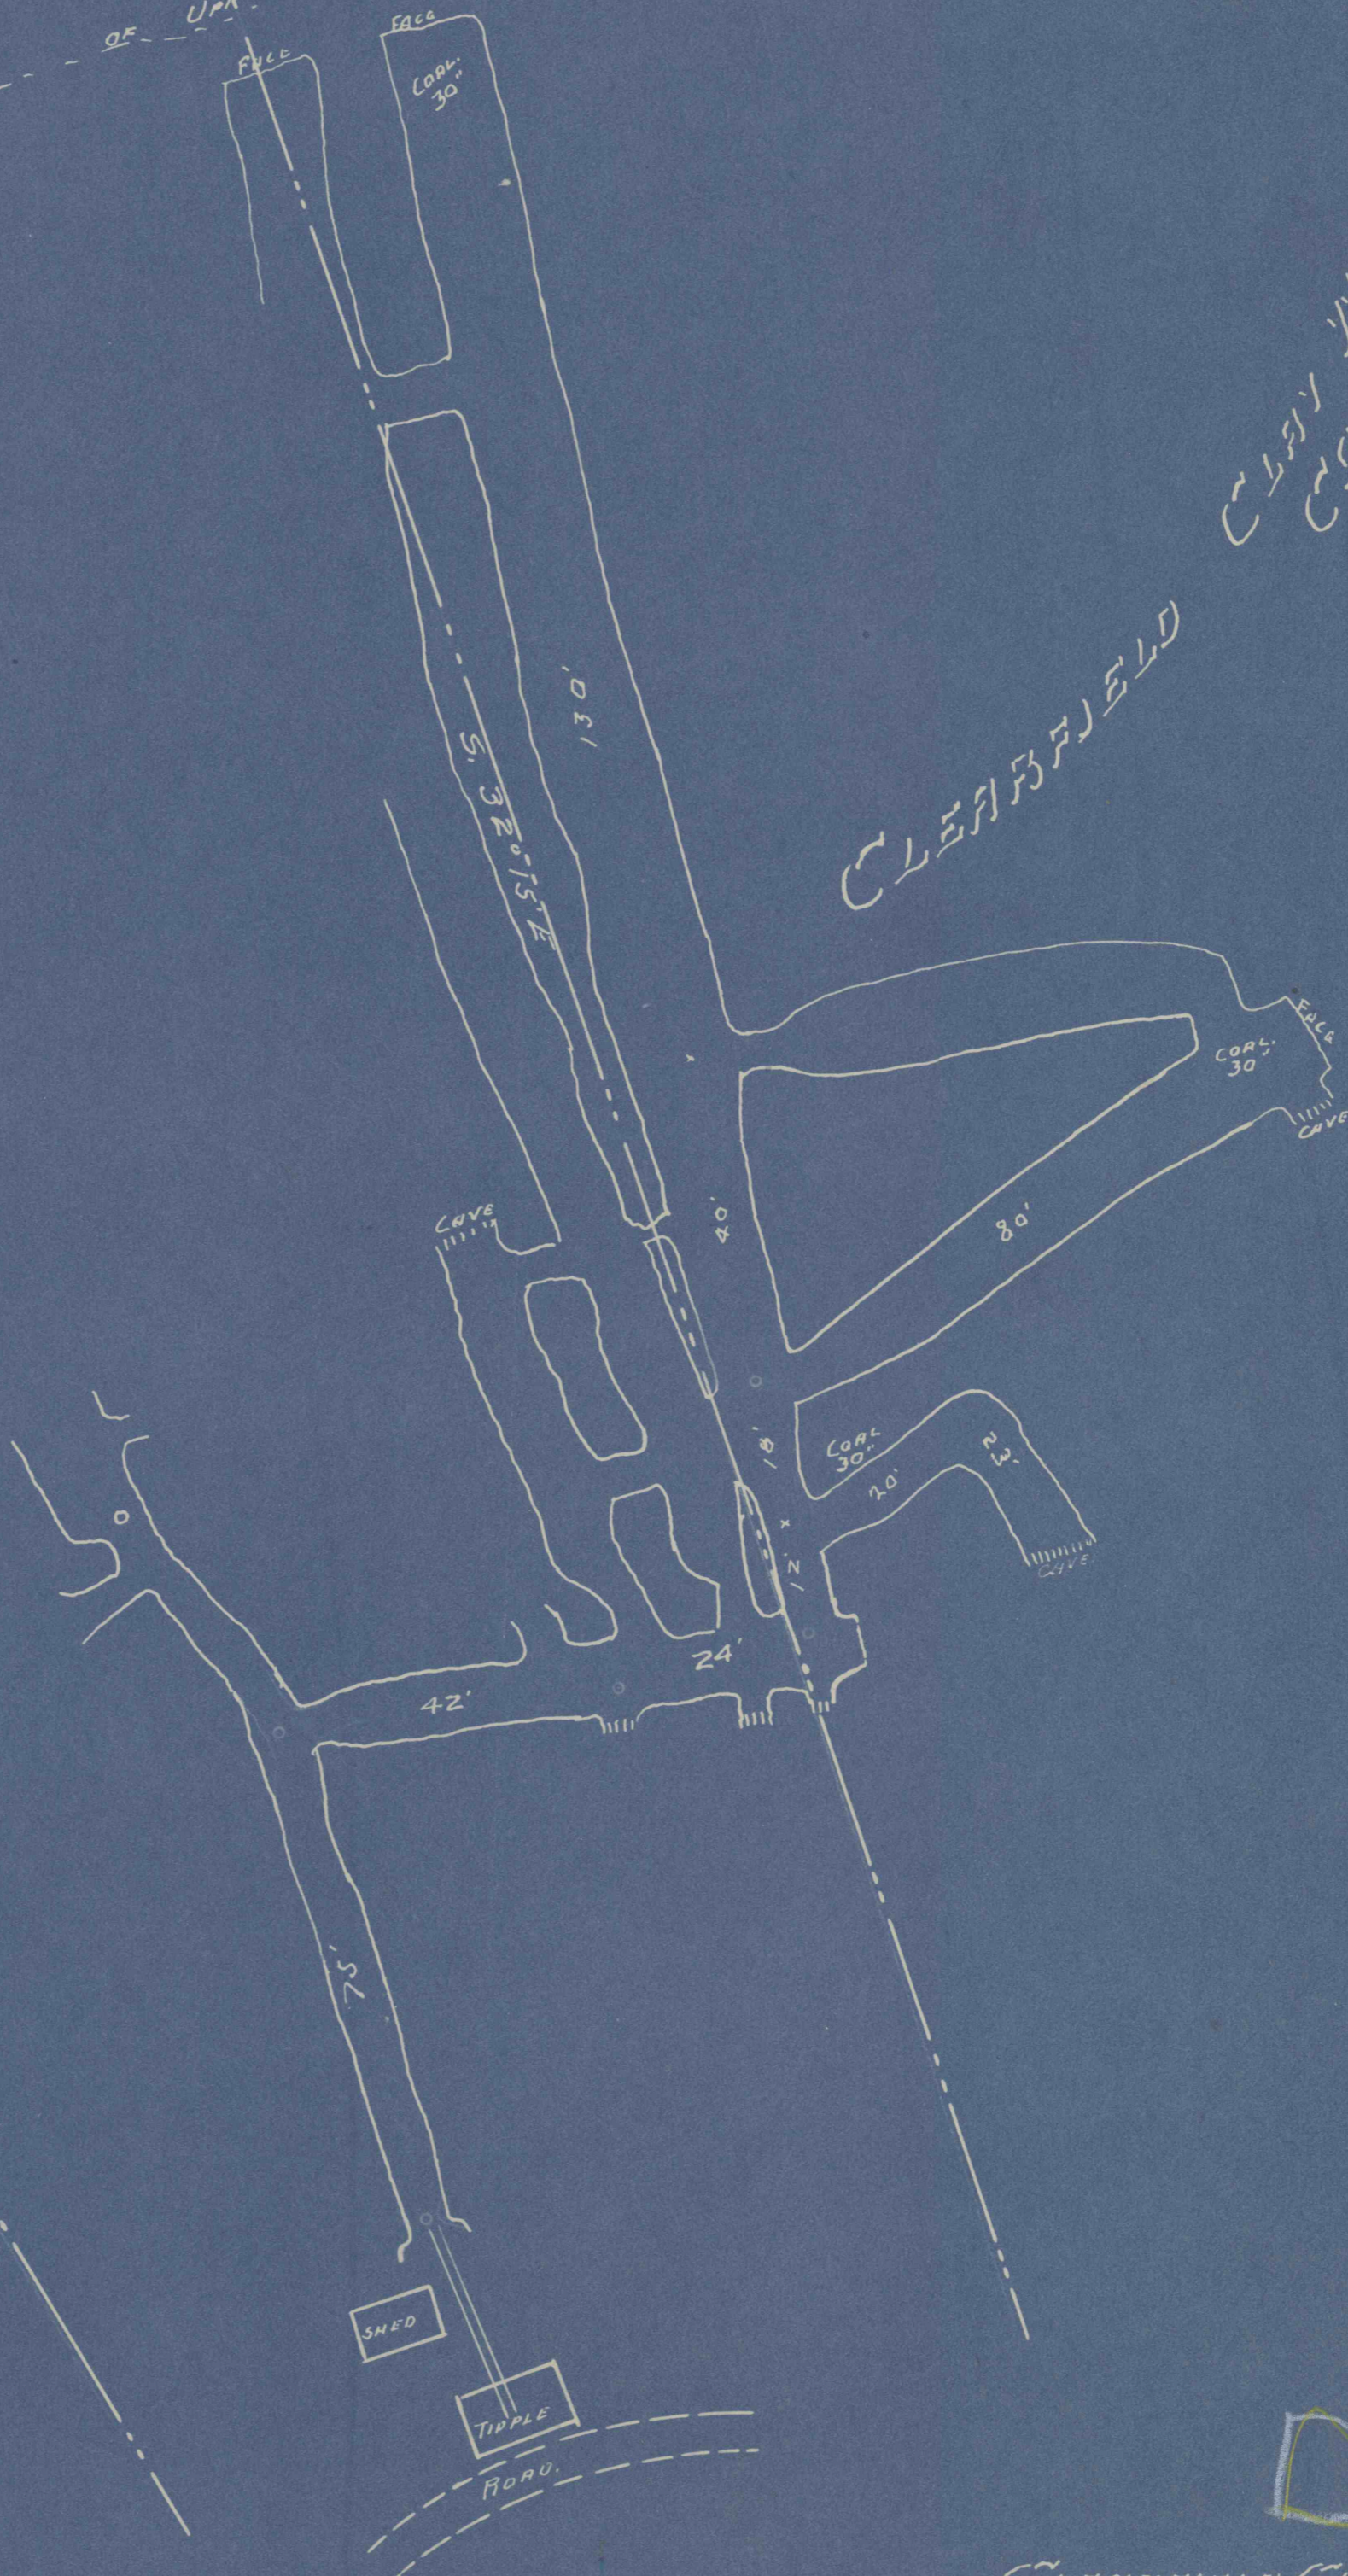

CLEARFIELD CLAY WORKING CO.

- SURVEY OF THE -

"JAMES HUDSON MINE"

LAWRENCE TOWN, CLEARFIELD CO., PA.

Made March 17 1917

SCALE 1"=20'

CLEARFIELD PA.

OFFICE OF ENGINEER

MARCH 21 1917

ENGINEER

11081-C

3484