


PD

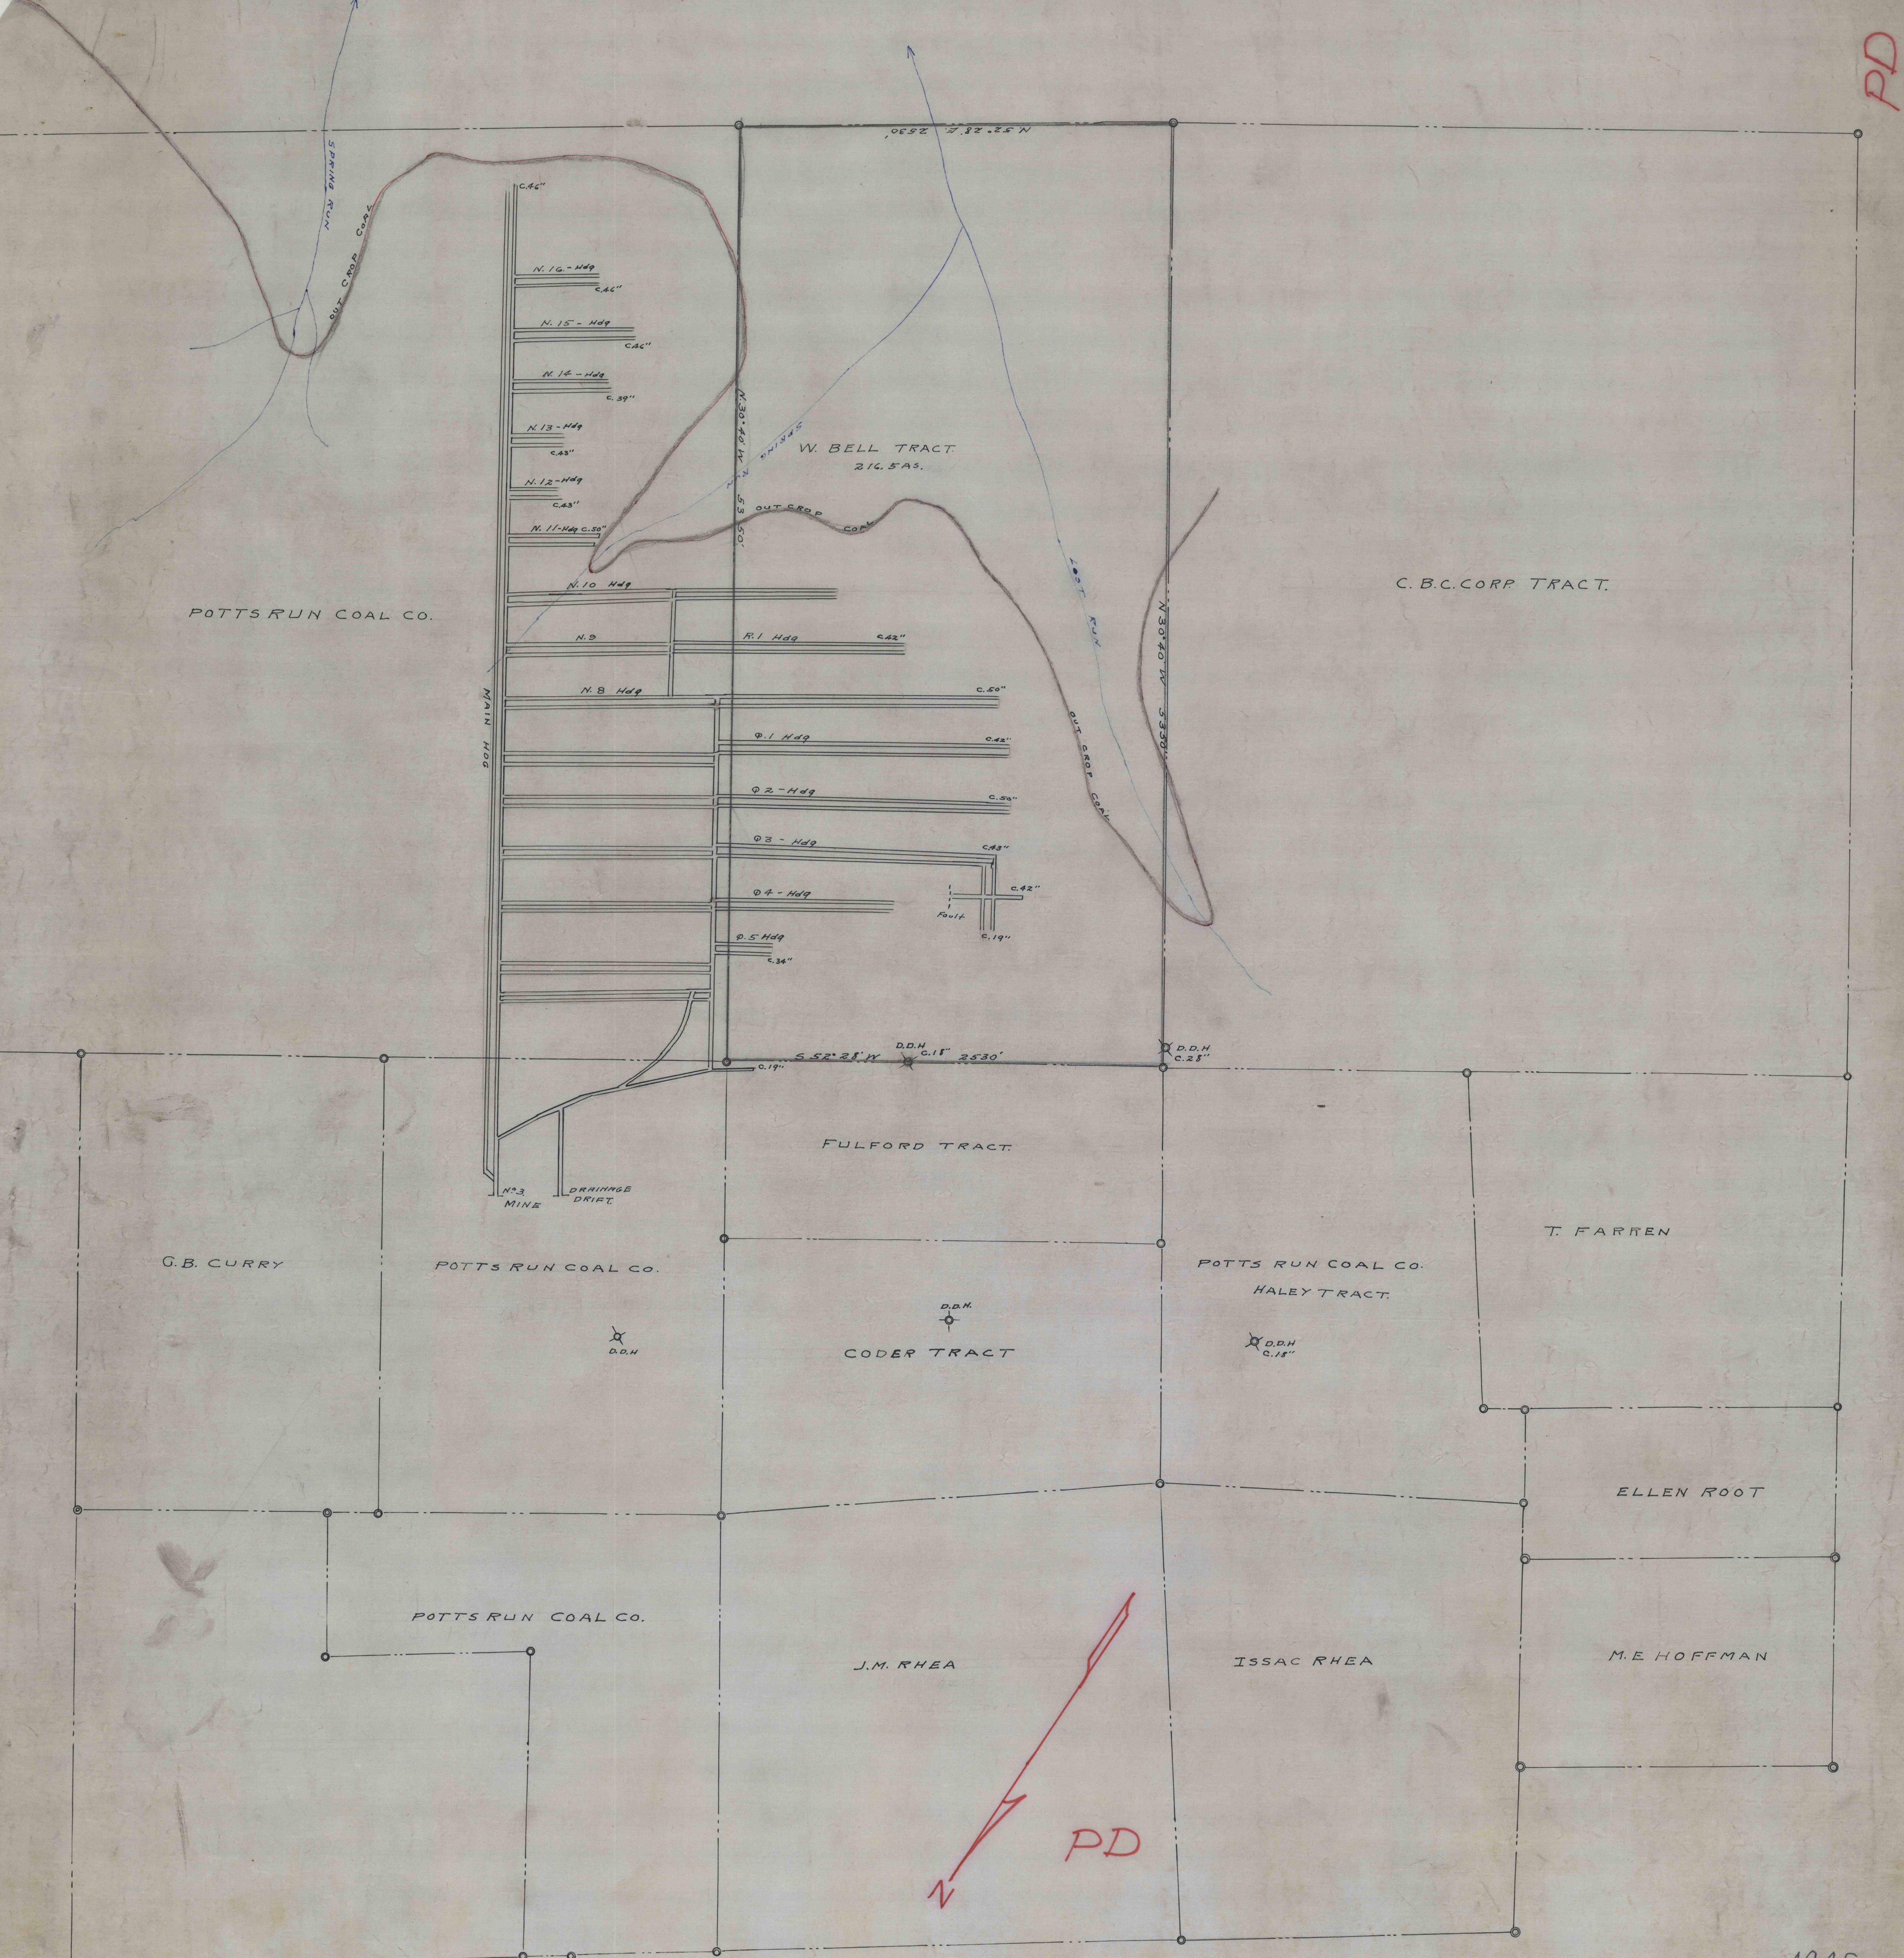

PD