


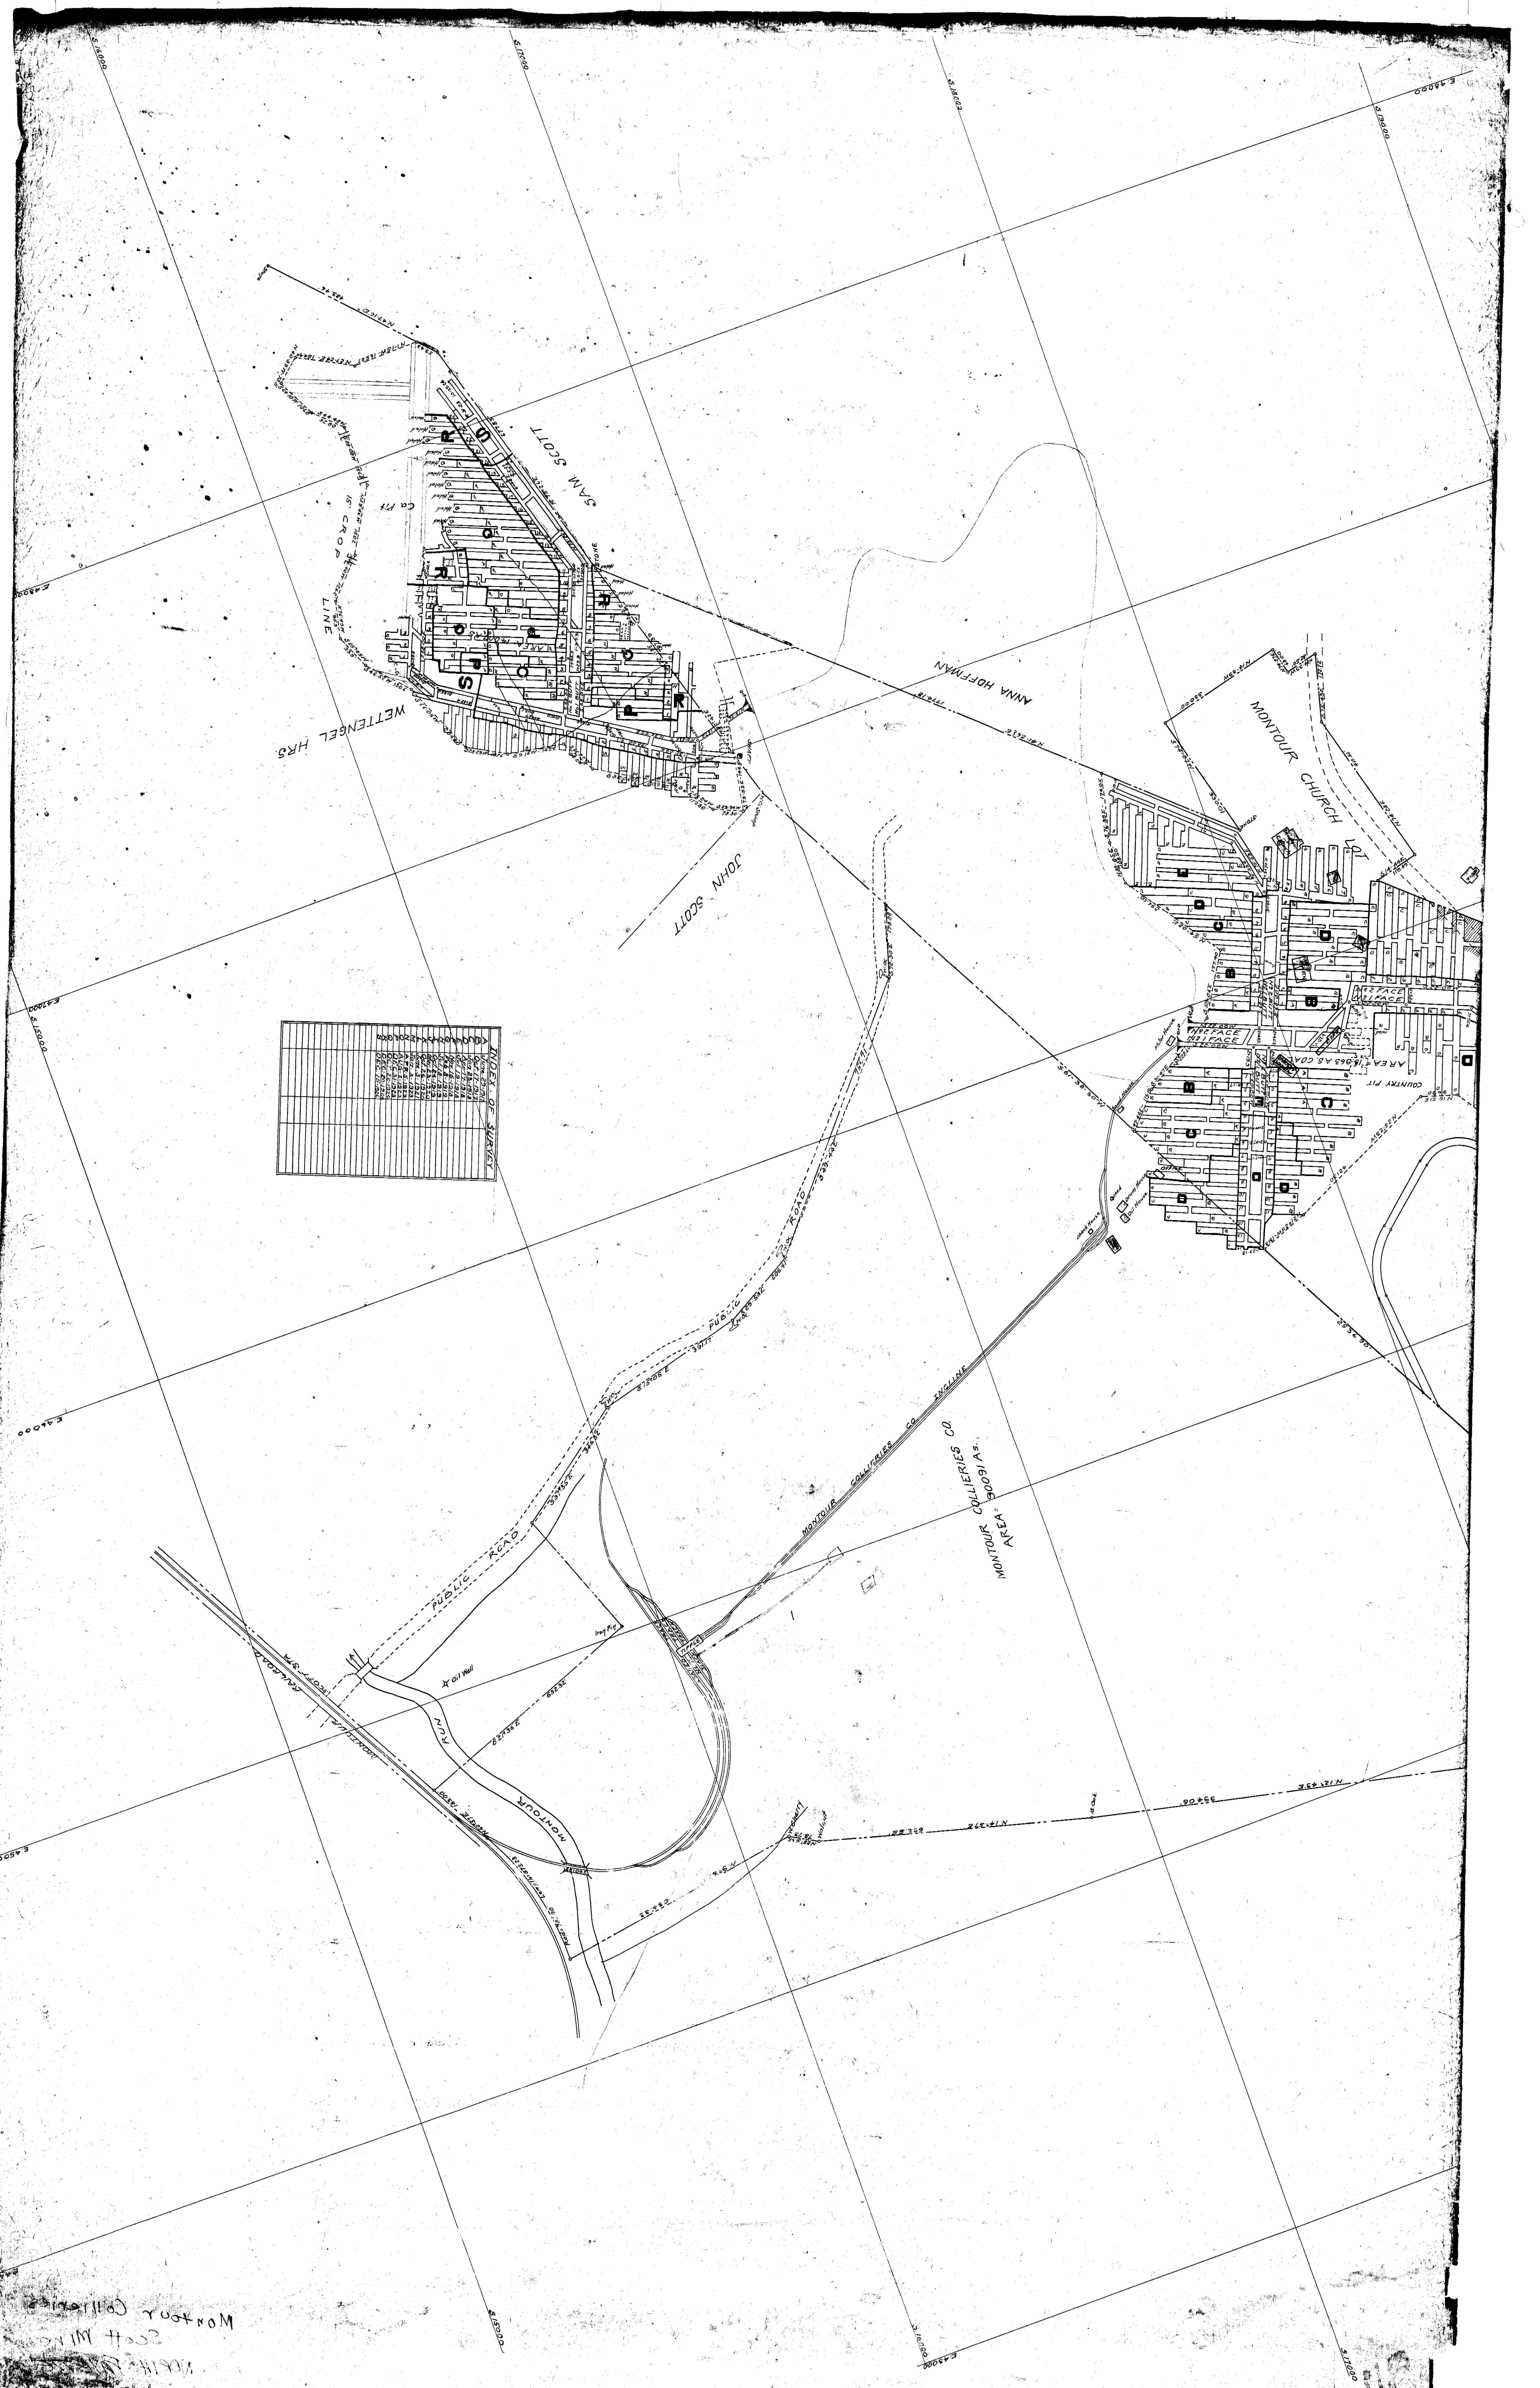

INDEX OF SURVEY	
SECTION	AREA
1	1.0000
2	1.0000
WATER COLLIERY CO.
MONTGOMERY
MONTGOMERY COLLIERY CO.
MONTGOMERY COLLIERY CO.