


FIT TO 68

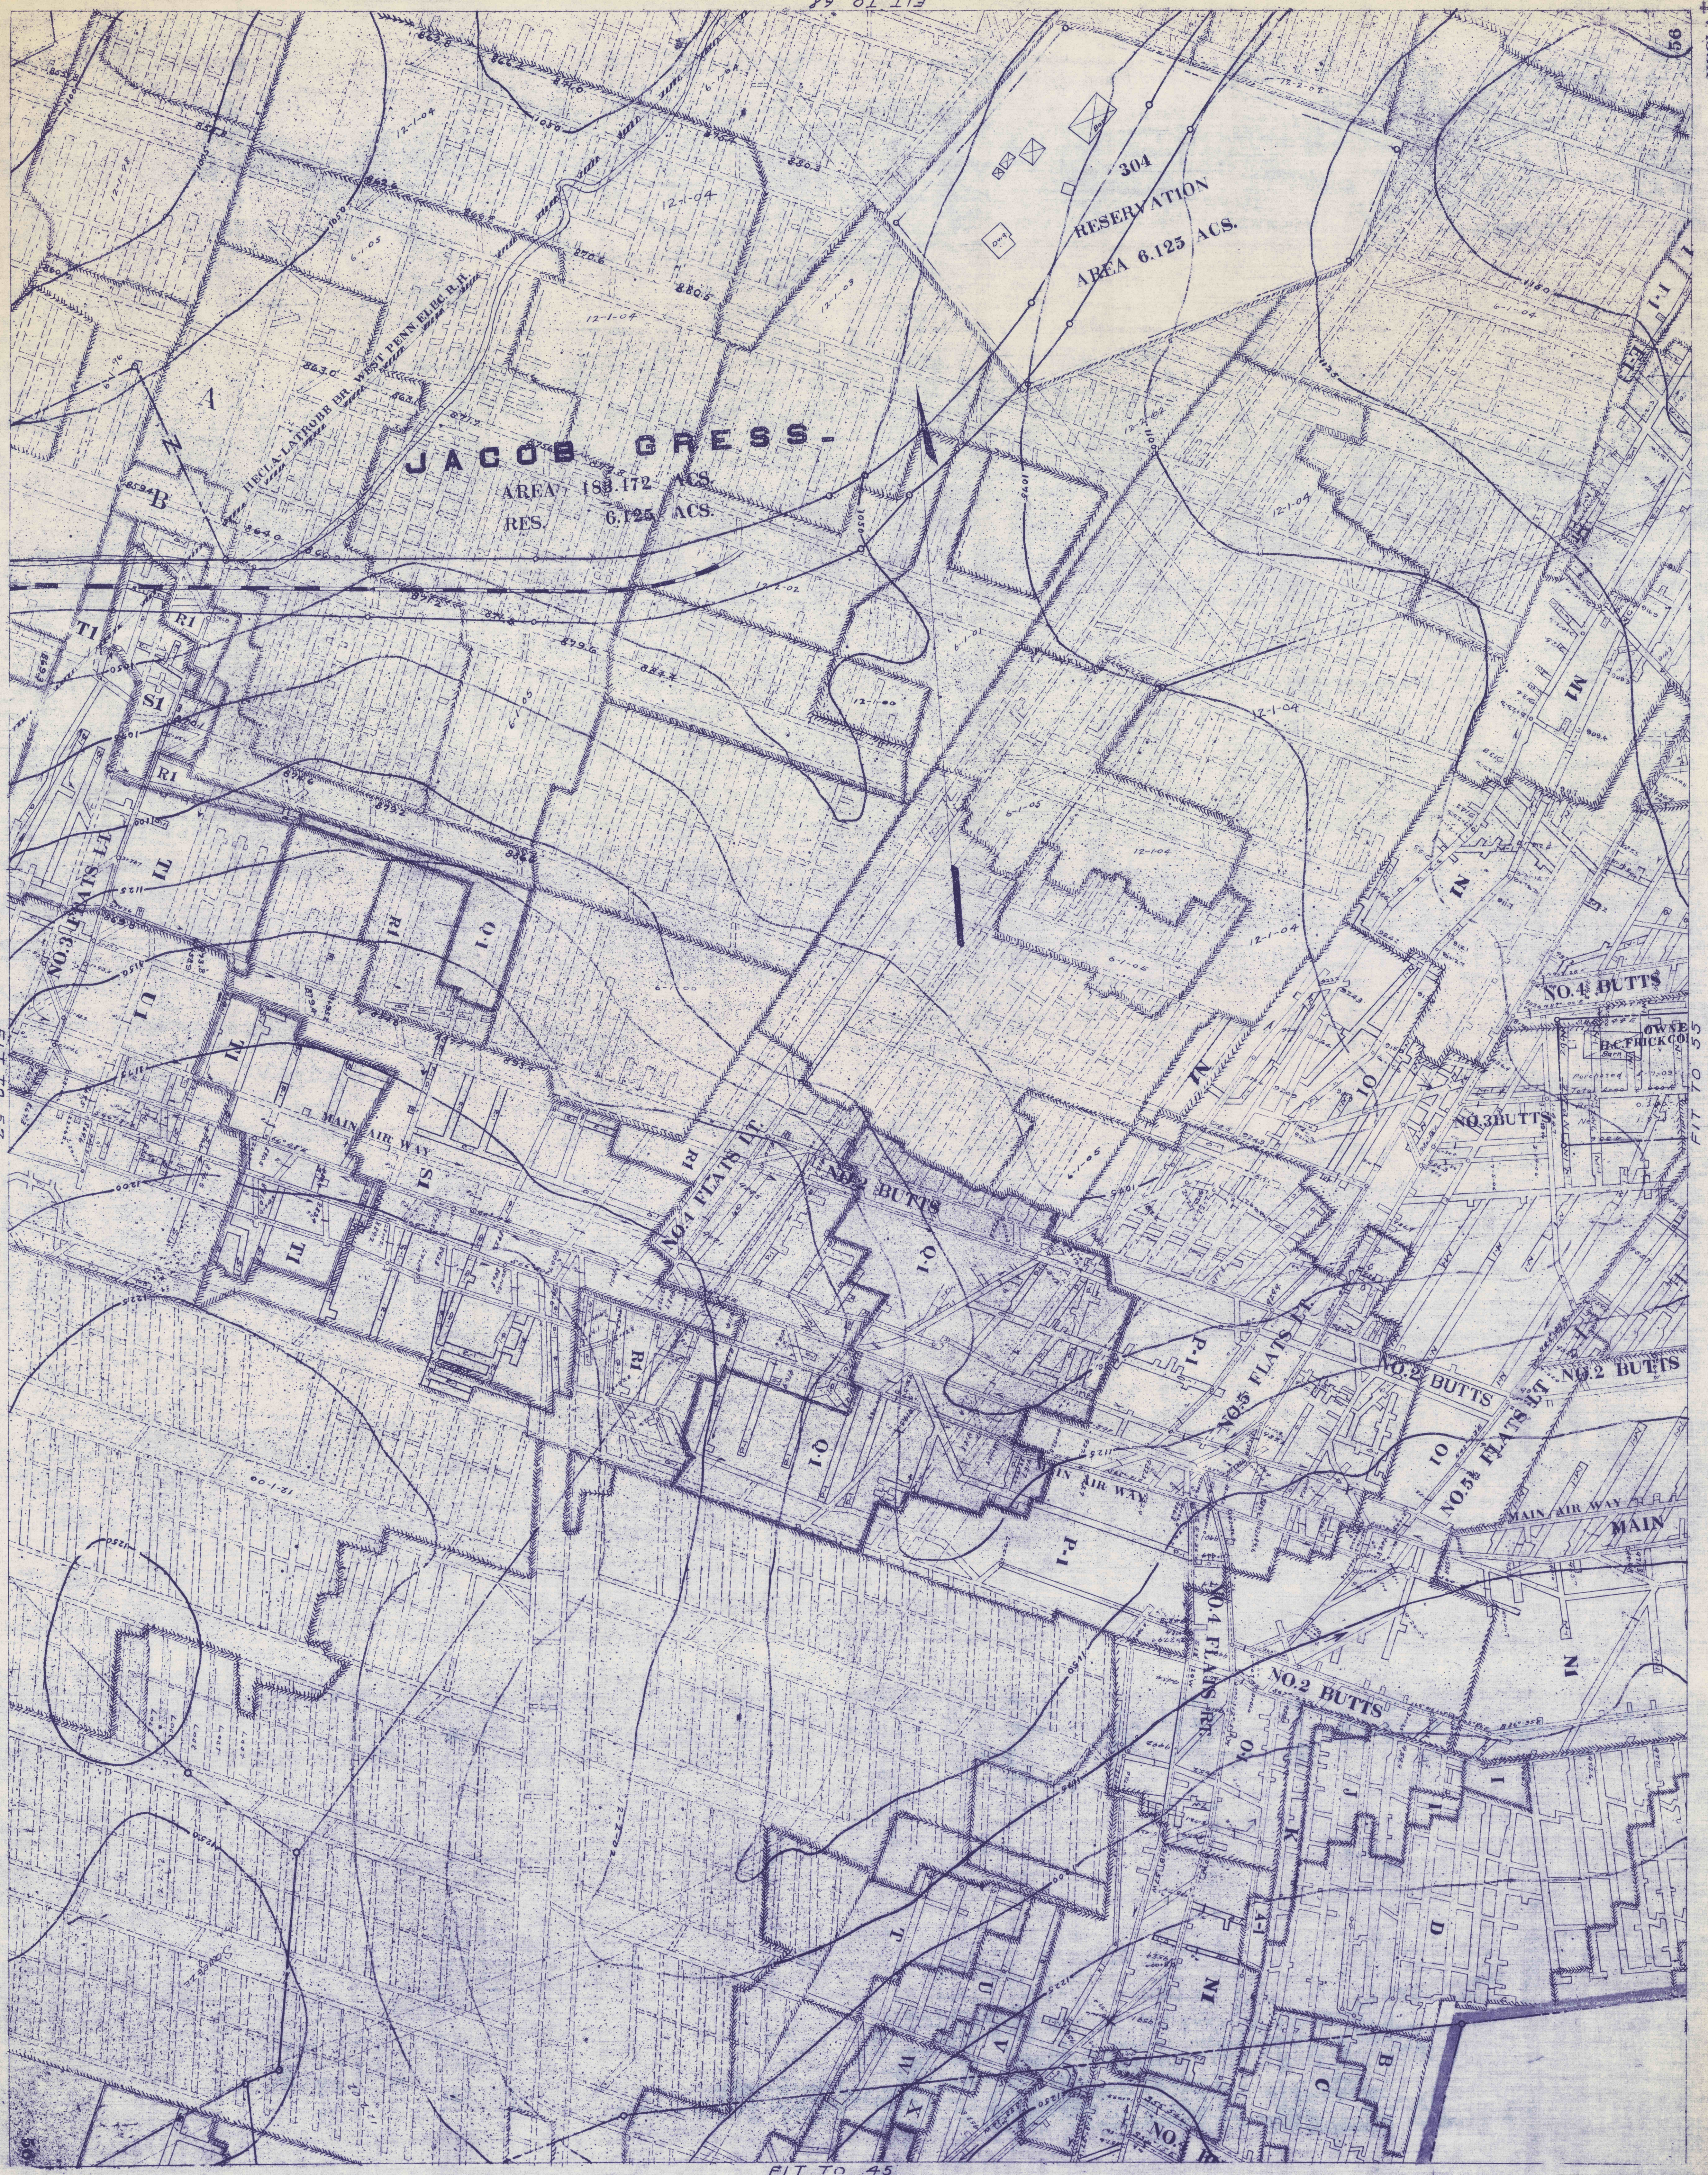

JACOB GRESS.

AREA 188.172 ACS  
RES. 6.125 ACS

304  
RESERVATION  
AREA 6.125 ACS.

A

B

TI

SI

RI

RI

TI

UI

NI

NI

TI

RI

RI

RI

TI

NI

NI

NI

NI

NI

NI

NI

NI

NI

NI

NI

O-1

O-1

O-1

O-1

O-1

O-1

O-1

SI

SI

SI

SI

SI

SI

RI

RI

FIT TO 57

FIT TO 55

FIT TO 45