


SCALE 1"=100'

KIER FIRE BRICK  
MINE MAP

ROBT. H. WILSON C.E.

KISKIMINETAS RIVER

C O C K  
B R I C K  
P E N N .  
R . R .

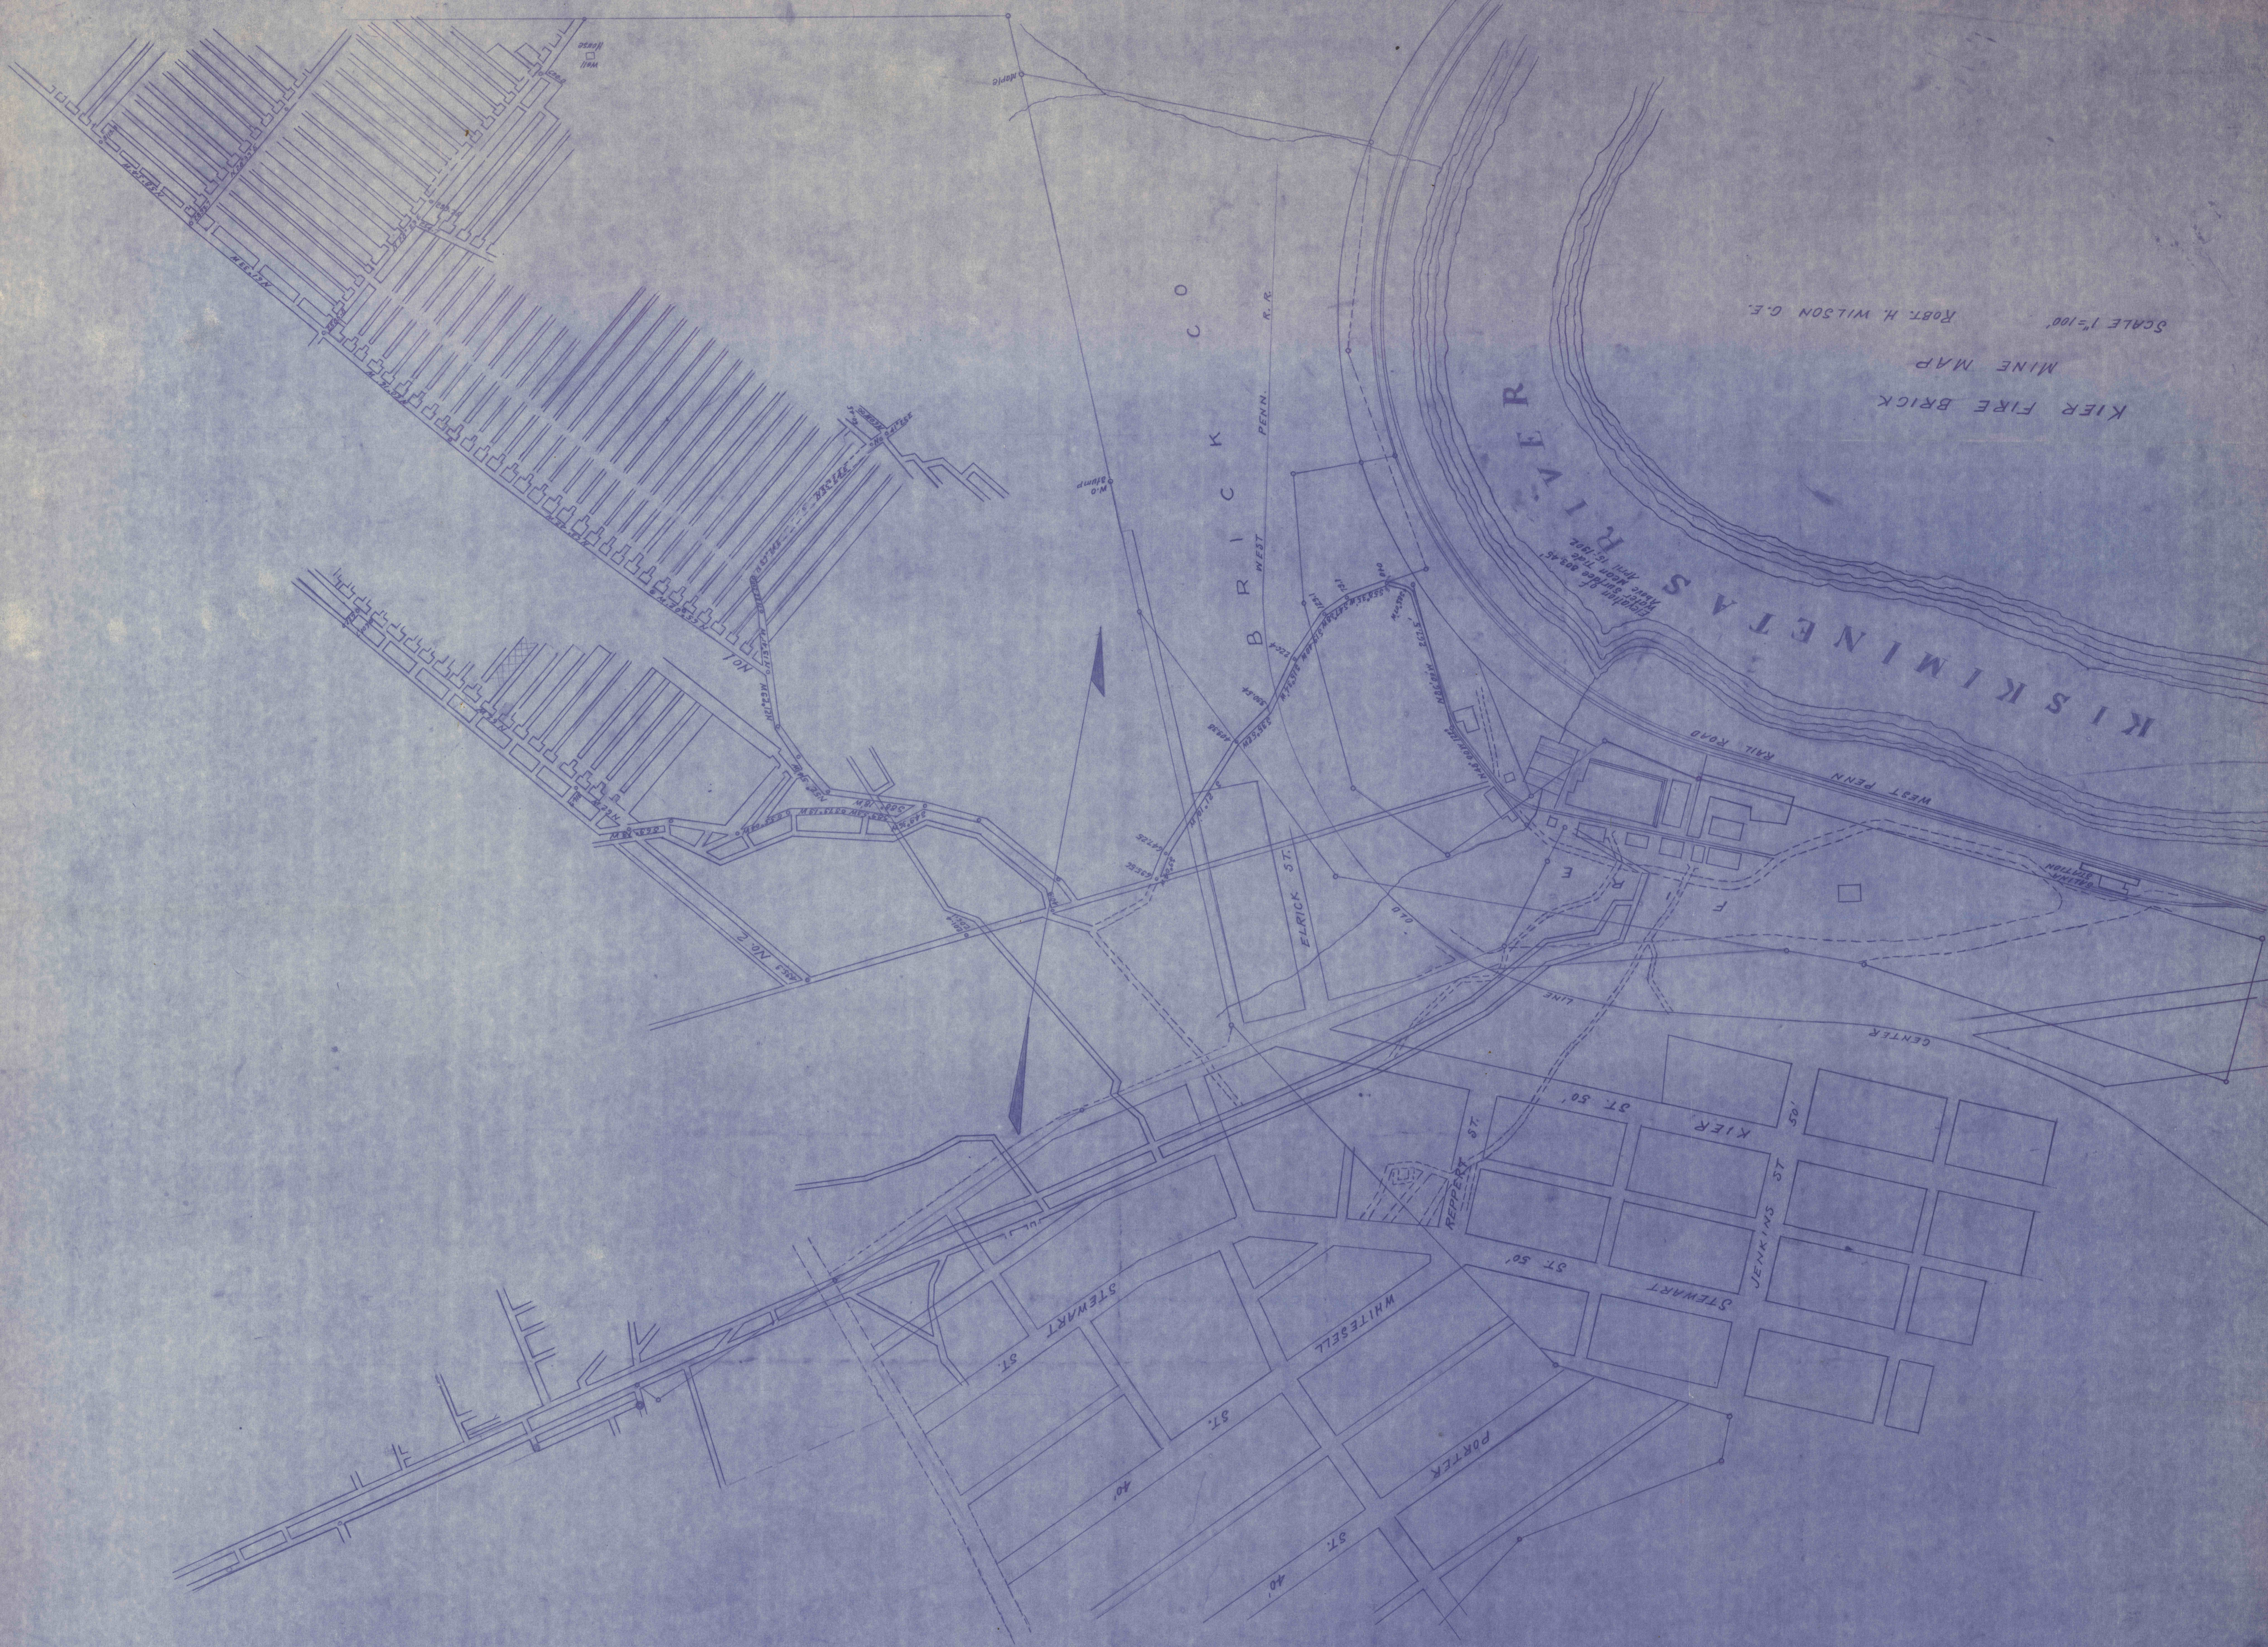

Eight of  
Mines near the  
April 15, 1912

CENTER

LINE

REPPERT ST.

STEWART

JENKINS ST.

KIER

ST. 50'

ST. 50'

WHITEZELL

ST.

STEWART

ST.

PORTER

ST.

40'

40'

Mo. Stamp

Mo. Stamp

