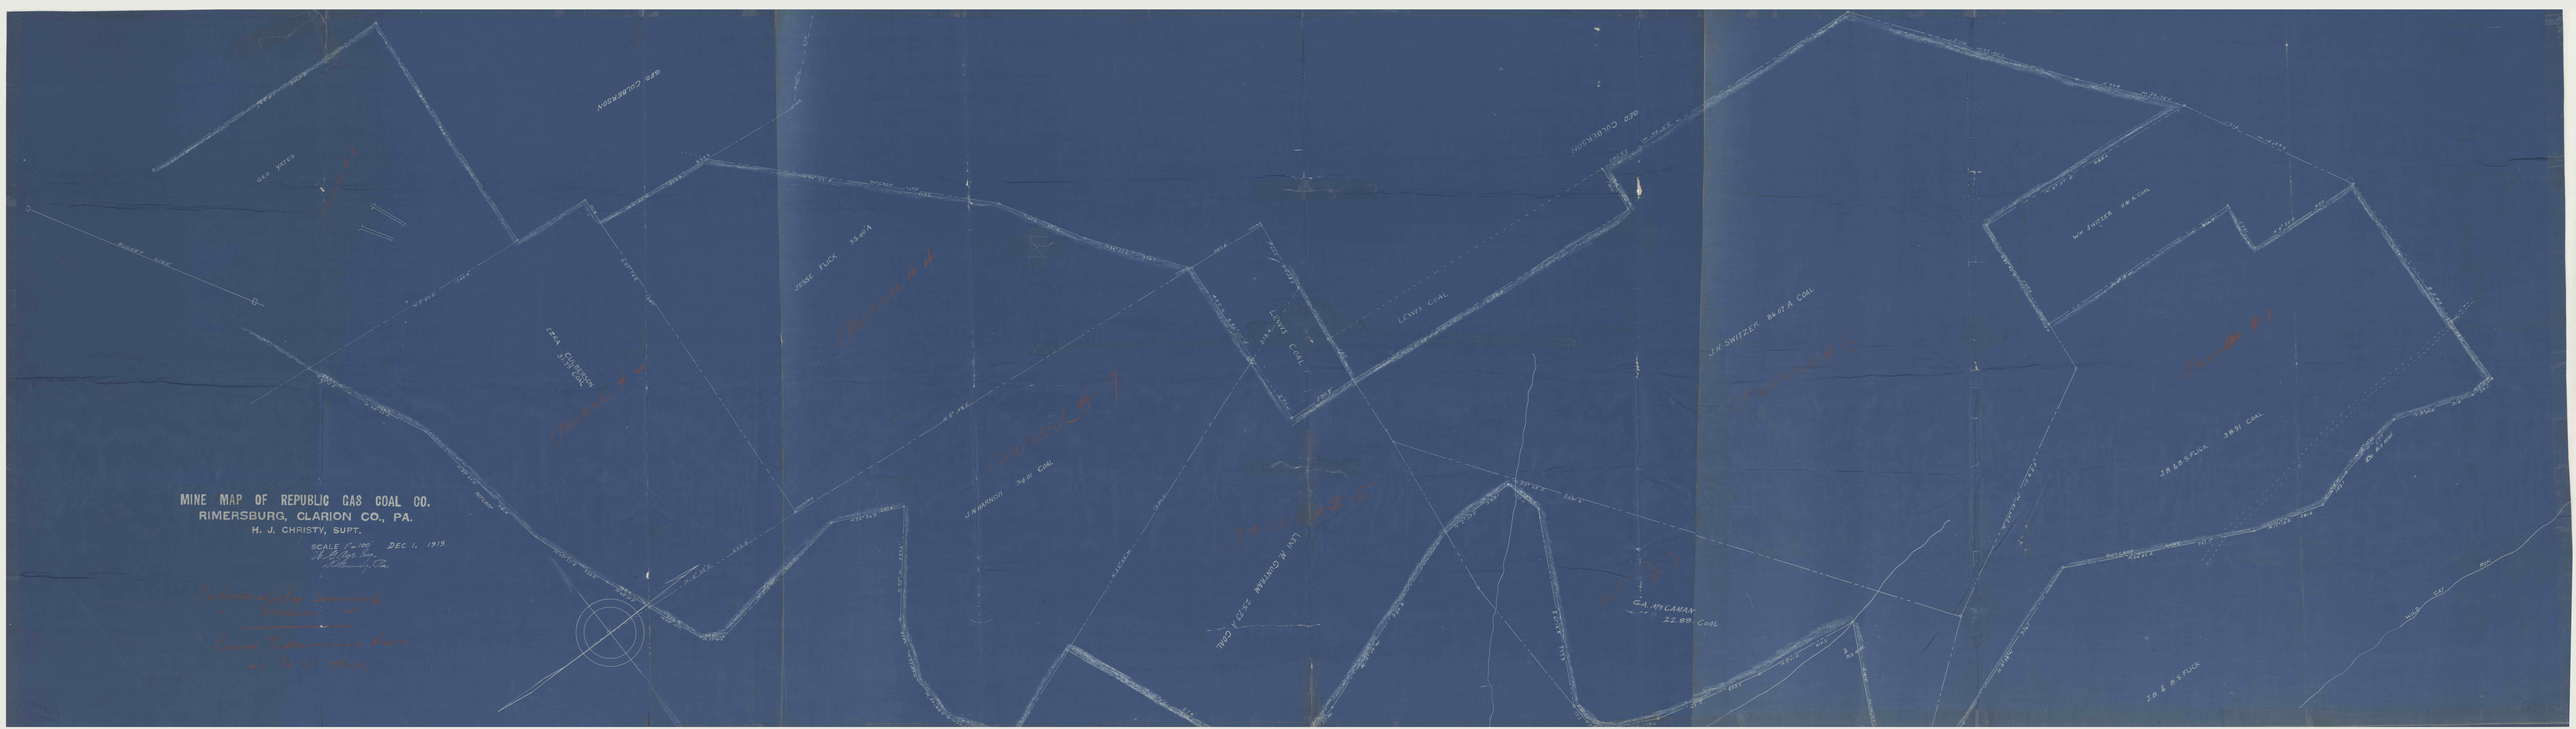
MINE MAP OF REPUBLIC GAS COAL CO.
RIMERSBURG, CLARION CO., PA.
H. J. CHRISTY, SUPT.
SCALE 1" = 100'
DEC 1, 1919.
Property line
GEO. HATES
JESSE FLICK 34 ACA
LEWIS COAL
J.H. HARNISH 34 AC COAL
LEVI M. GUTHMAN 21.73 A COAL
C.A. McCANAN 22.88 COAL
J.H. SWITZER 86.47 A COAL
WM. SWITZER 104 A COAL
J.B. & S. FLICK 38.91 COAL
J.B. & S. FLICK
Parcel No 1
Parcel No 2
