

JOHN
McKENDRICK

JOS
HINES


MARG. MYERS
1163 R.

M. WEIMER
1237 A.

W. N. MYERS
104 A.

W. KENNEDY
1587 M.

W. KENNEDY
857 A.

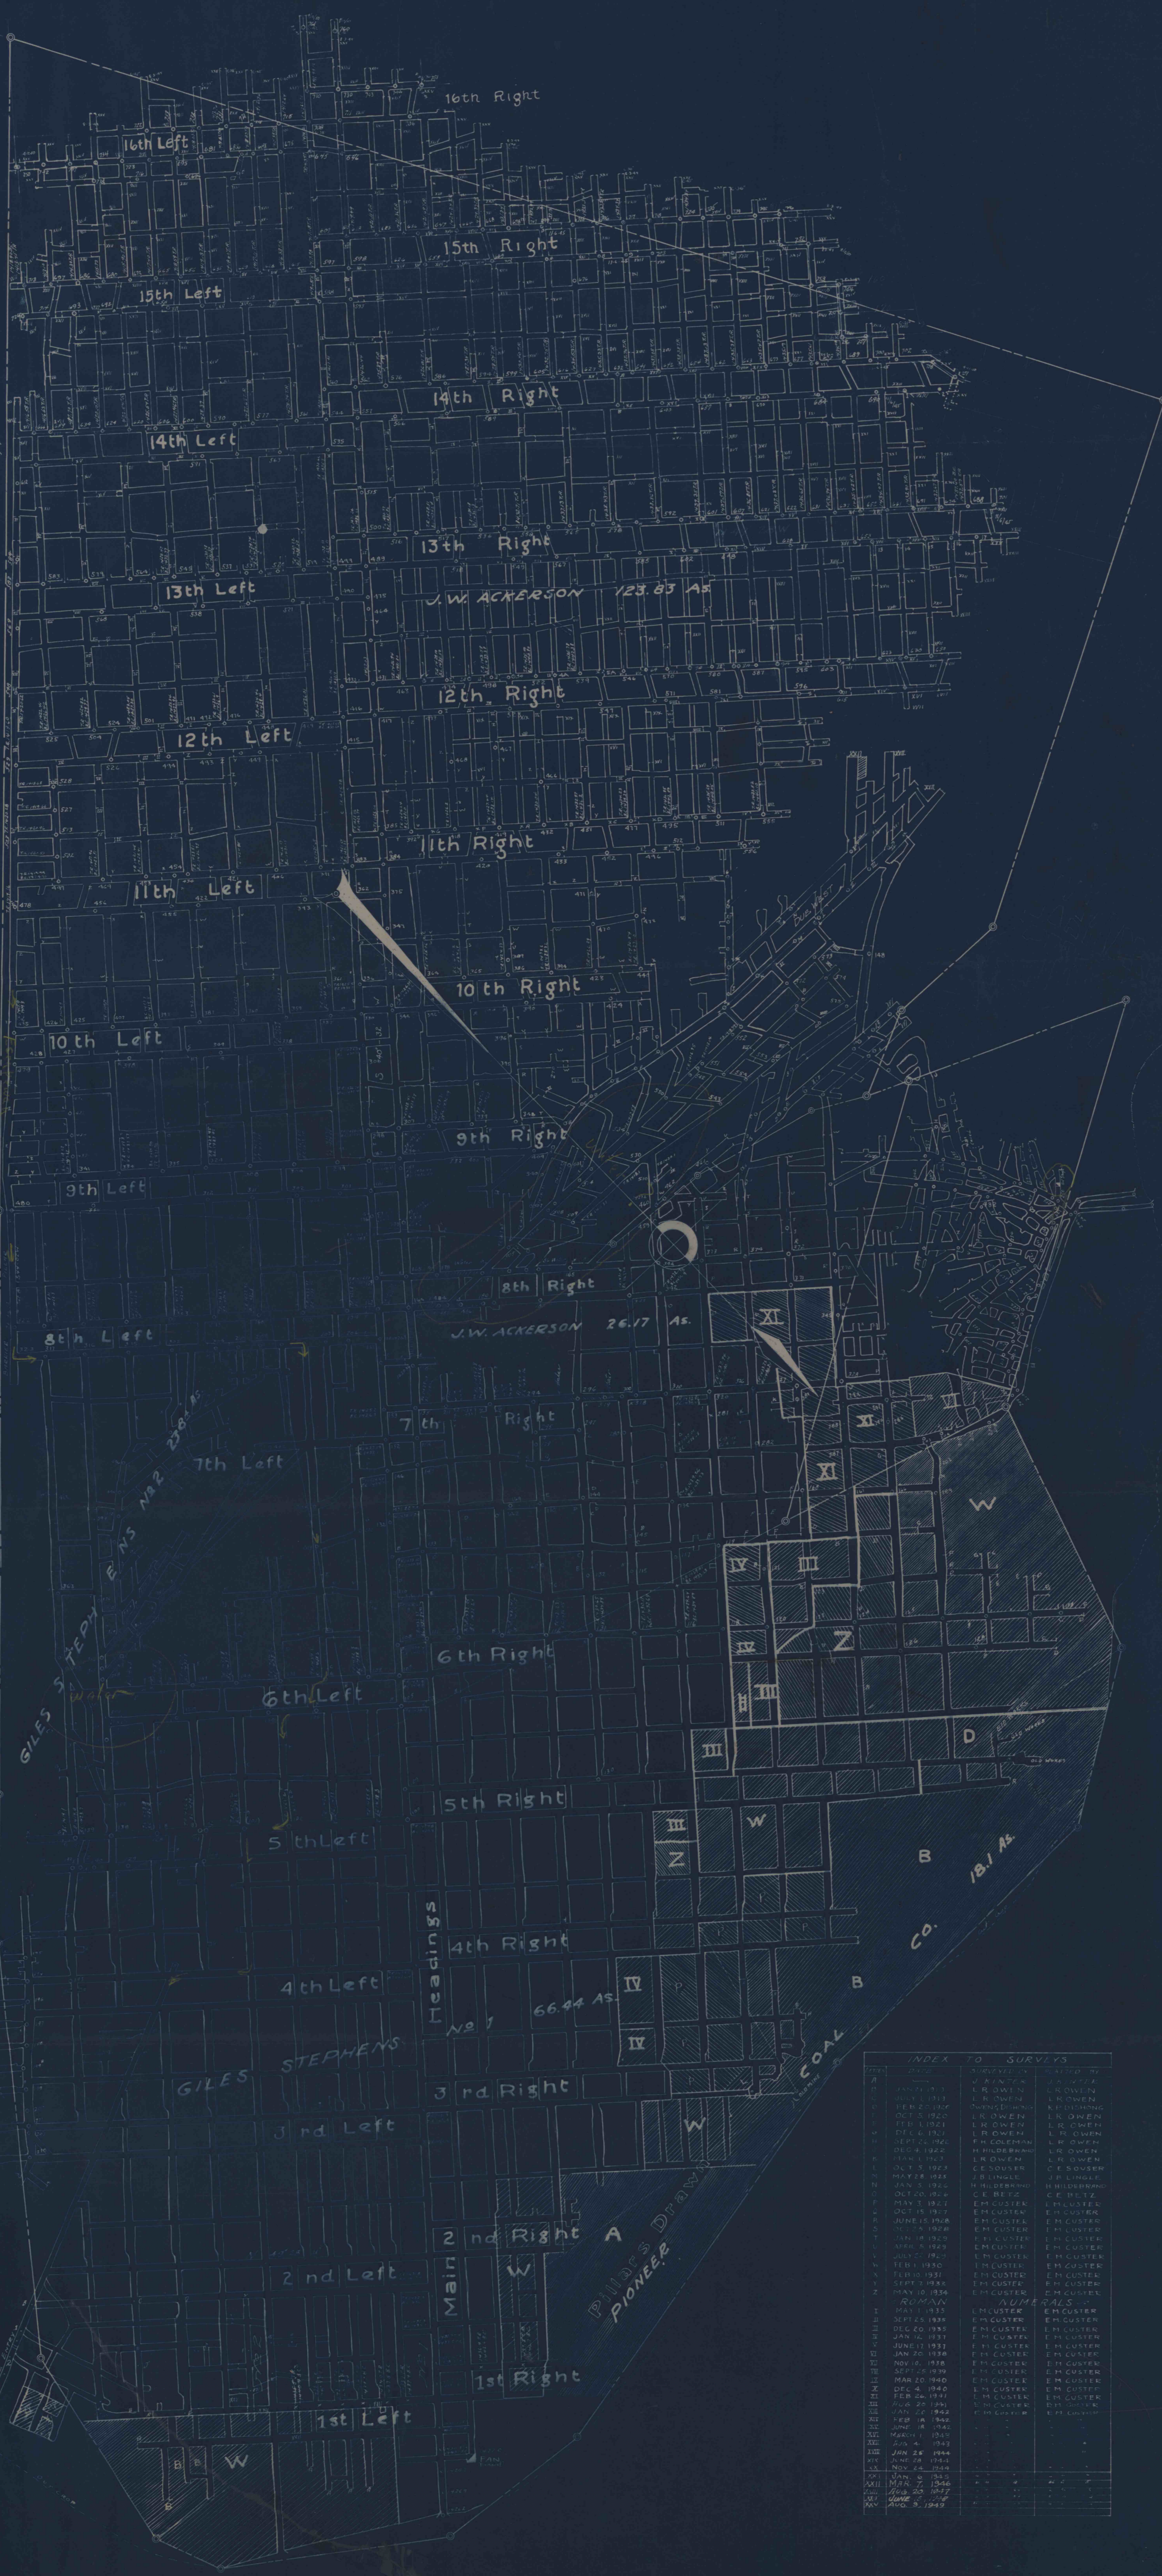

INDEX TO SURVEYS	DATE	BY	FOR

HIRAM SWANK'S SONS
 CLYMER No 6 MINE
 CHERRYHILL TWP— INDIANA CO. PA.
 SCALE 1 INCH= 100 FEET