



RE  
DEPARTIN  
1957

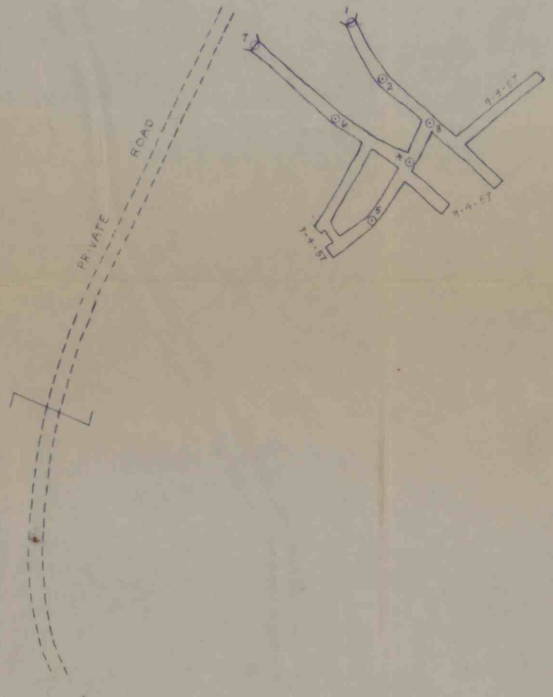

WILLIAM KENNEDY

S. M. GEIST

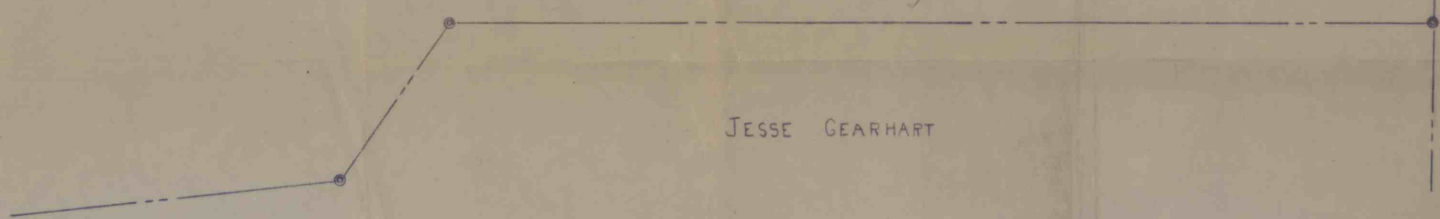

JESSE GEARHART



MINE MAP  
HOWARD FENSTERMAKER  
COAL MINE *District 12*  
Beaver Township, Jefferson County, Pa.  
Scale 1" = 100' September 13, 1957  
Walter J. Zimmerman - Surveyor-Engineer - Punxsutawney, Pa.

Gelotte Coal Co.  
Fenstermaker 12-1361  
JEF

