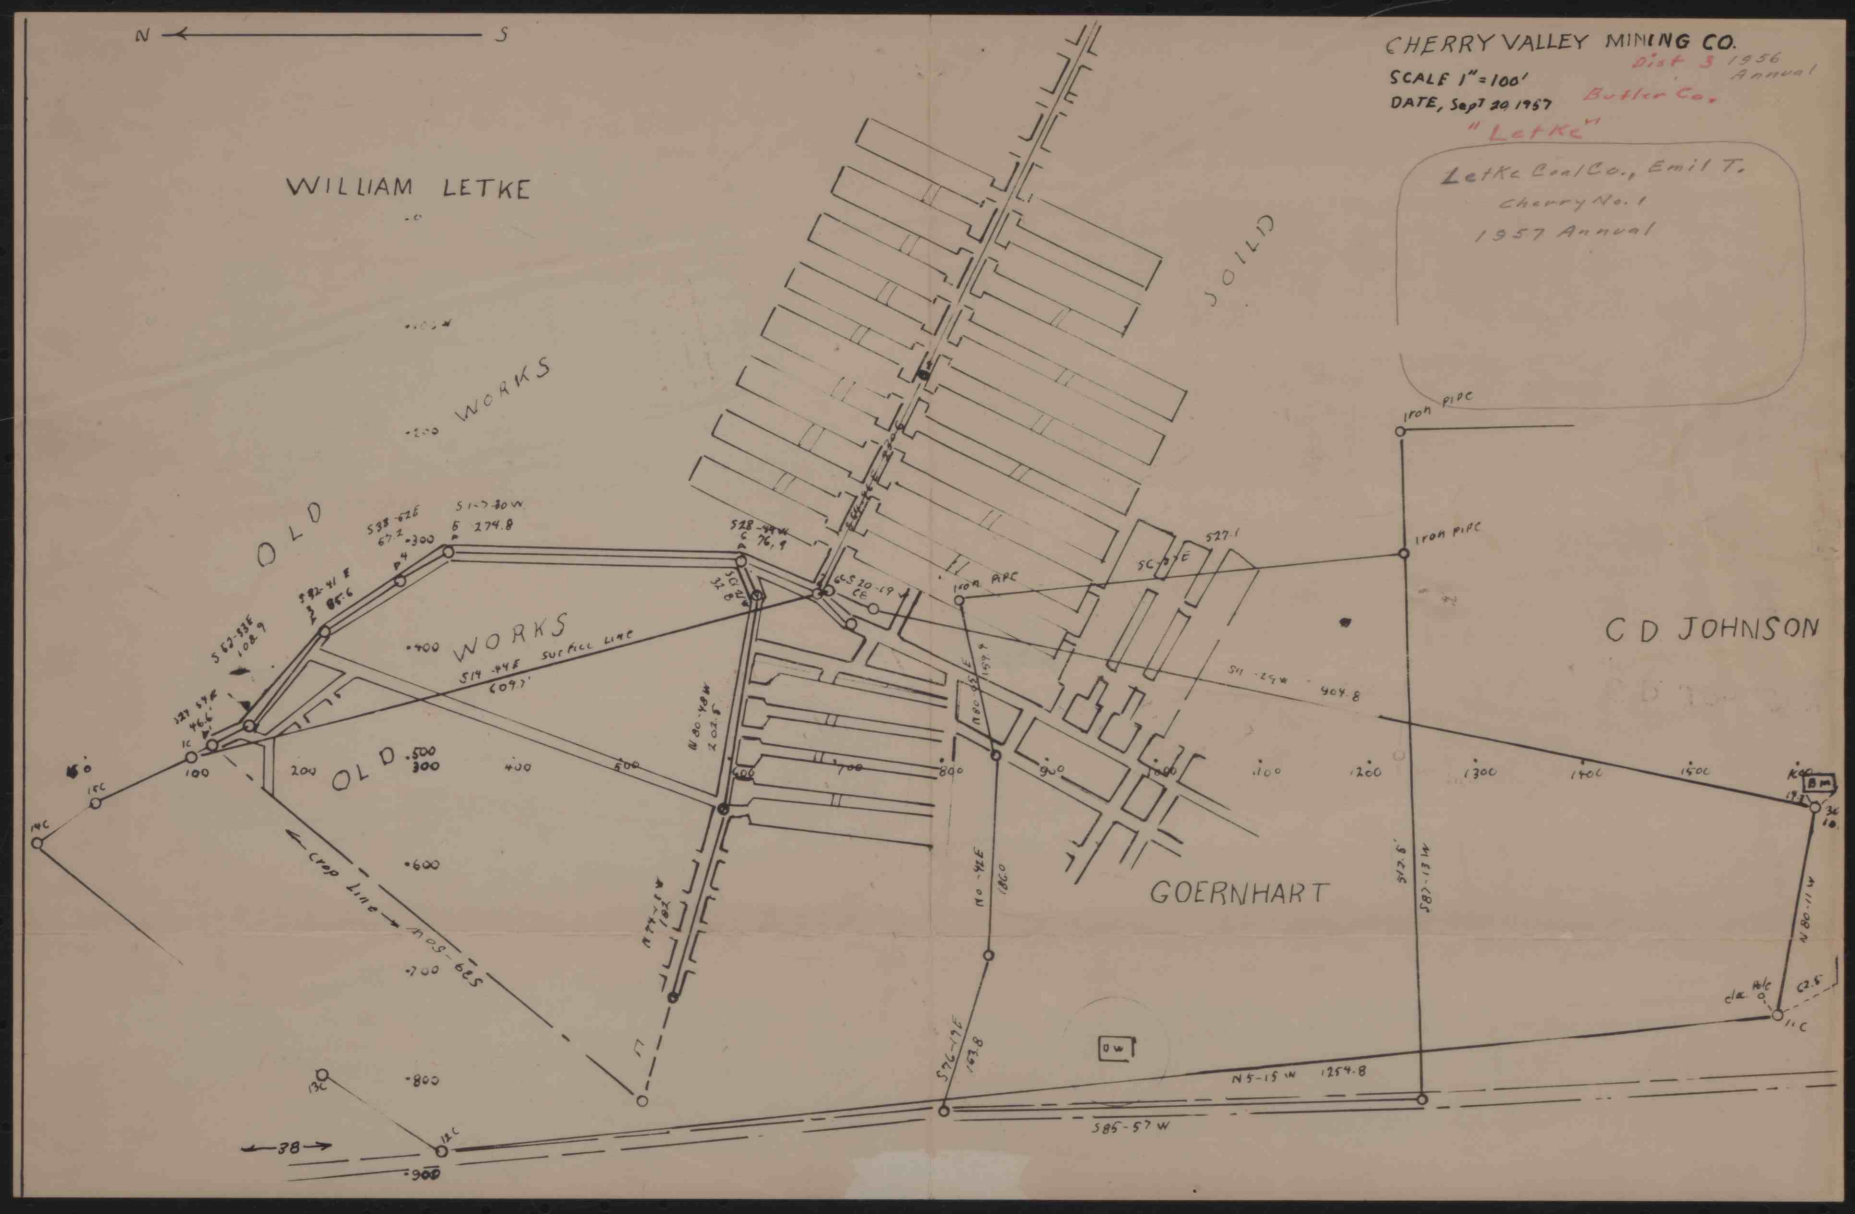
N
S
CHERRY VALLEY MINING CO.
SCALE 1" = 100'
DATE, Sept 30 1957
Dist 3 1956 Annual
Butler Co.
"LetKe"
LetKe Coal Co., Emil T.
Cherry No. 1
1957 Annual
WILLIAM LETKE
OLD WORKS
OLD WORKS
OLD
JOLLD
Iron Pipe
Iron Pipe
Iron Pipe
C D JOHNSON
GOERNHART
Surface Line
Crop Line
S 11° 25 W 404.8
N 5° 15 W 1254.8
S 85° 57 W
S 11° 30 W 274.8
S 62° 35 E 102.9
S 32° 41 E 86.6
S 51° 44 E 609.7'
S 12° 13 W 585.8
N 80° 11 W 480.0
S 76° 15 E 183.8
N 77° 45 W 782.5
N 10° 45 E 1860
S 11° 29 W 1038.9
S 38 E 67.2
S 28° 44 W 76.9
S 27° 15 E 527.1
N 80° 45 W 202.8
N 80° 45 W 1557.4
100
200
300
400
500
600
700
800
900
1000
1100
1200
1300
1400
1500
