



Imperial / Cor. / Corp.

Barnes-Tucker Co.

40' Barter Cardiff Mine


Renslo Mine

This Barrier mind out & cut in the adjacent go at later date - see final map

A. V. Barter (Lease)

Judson Reese (Lease)

Scale 1" = 100'

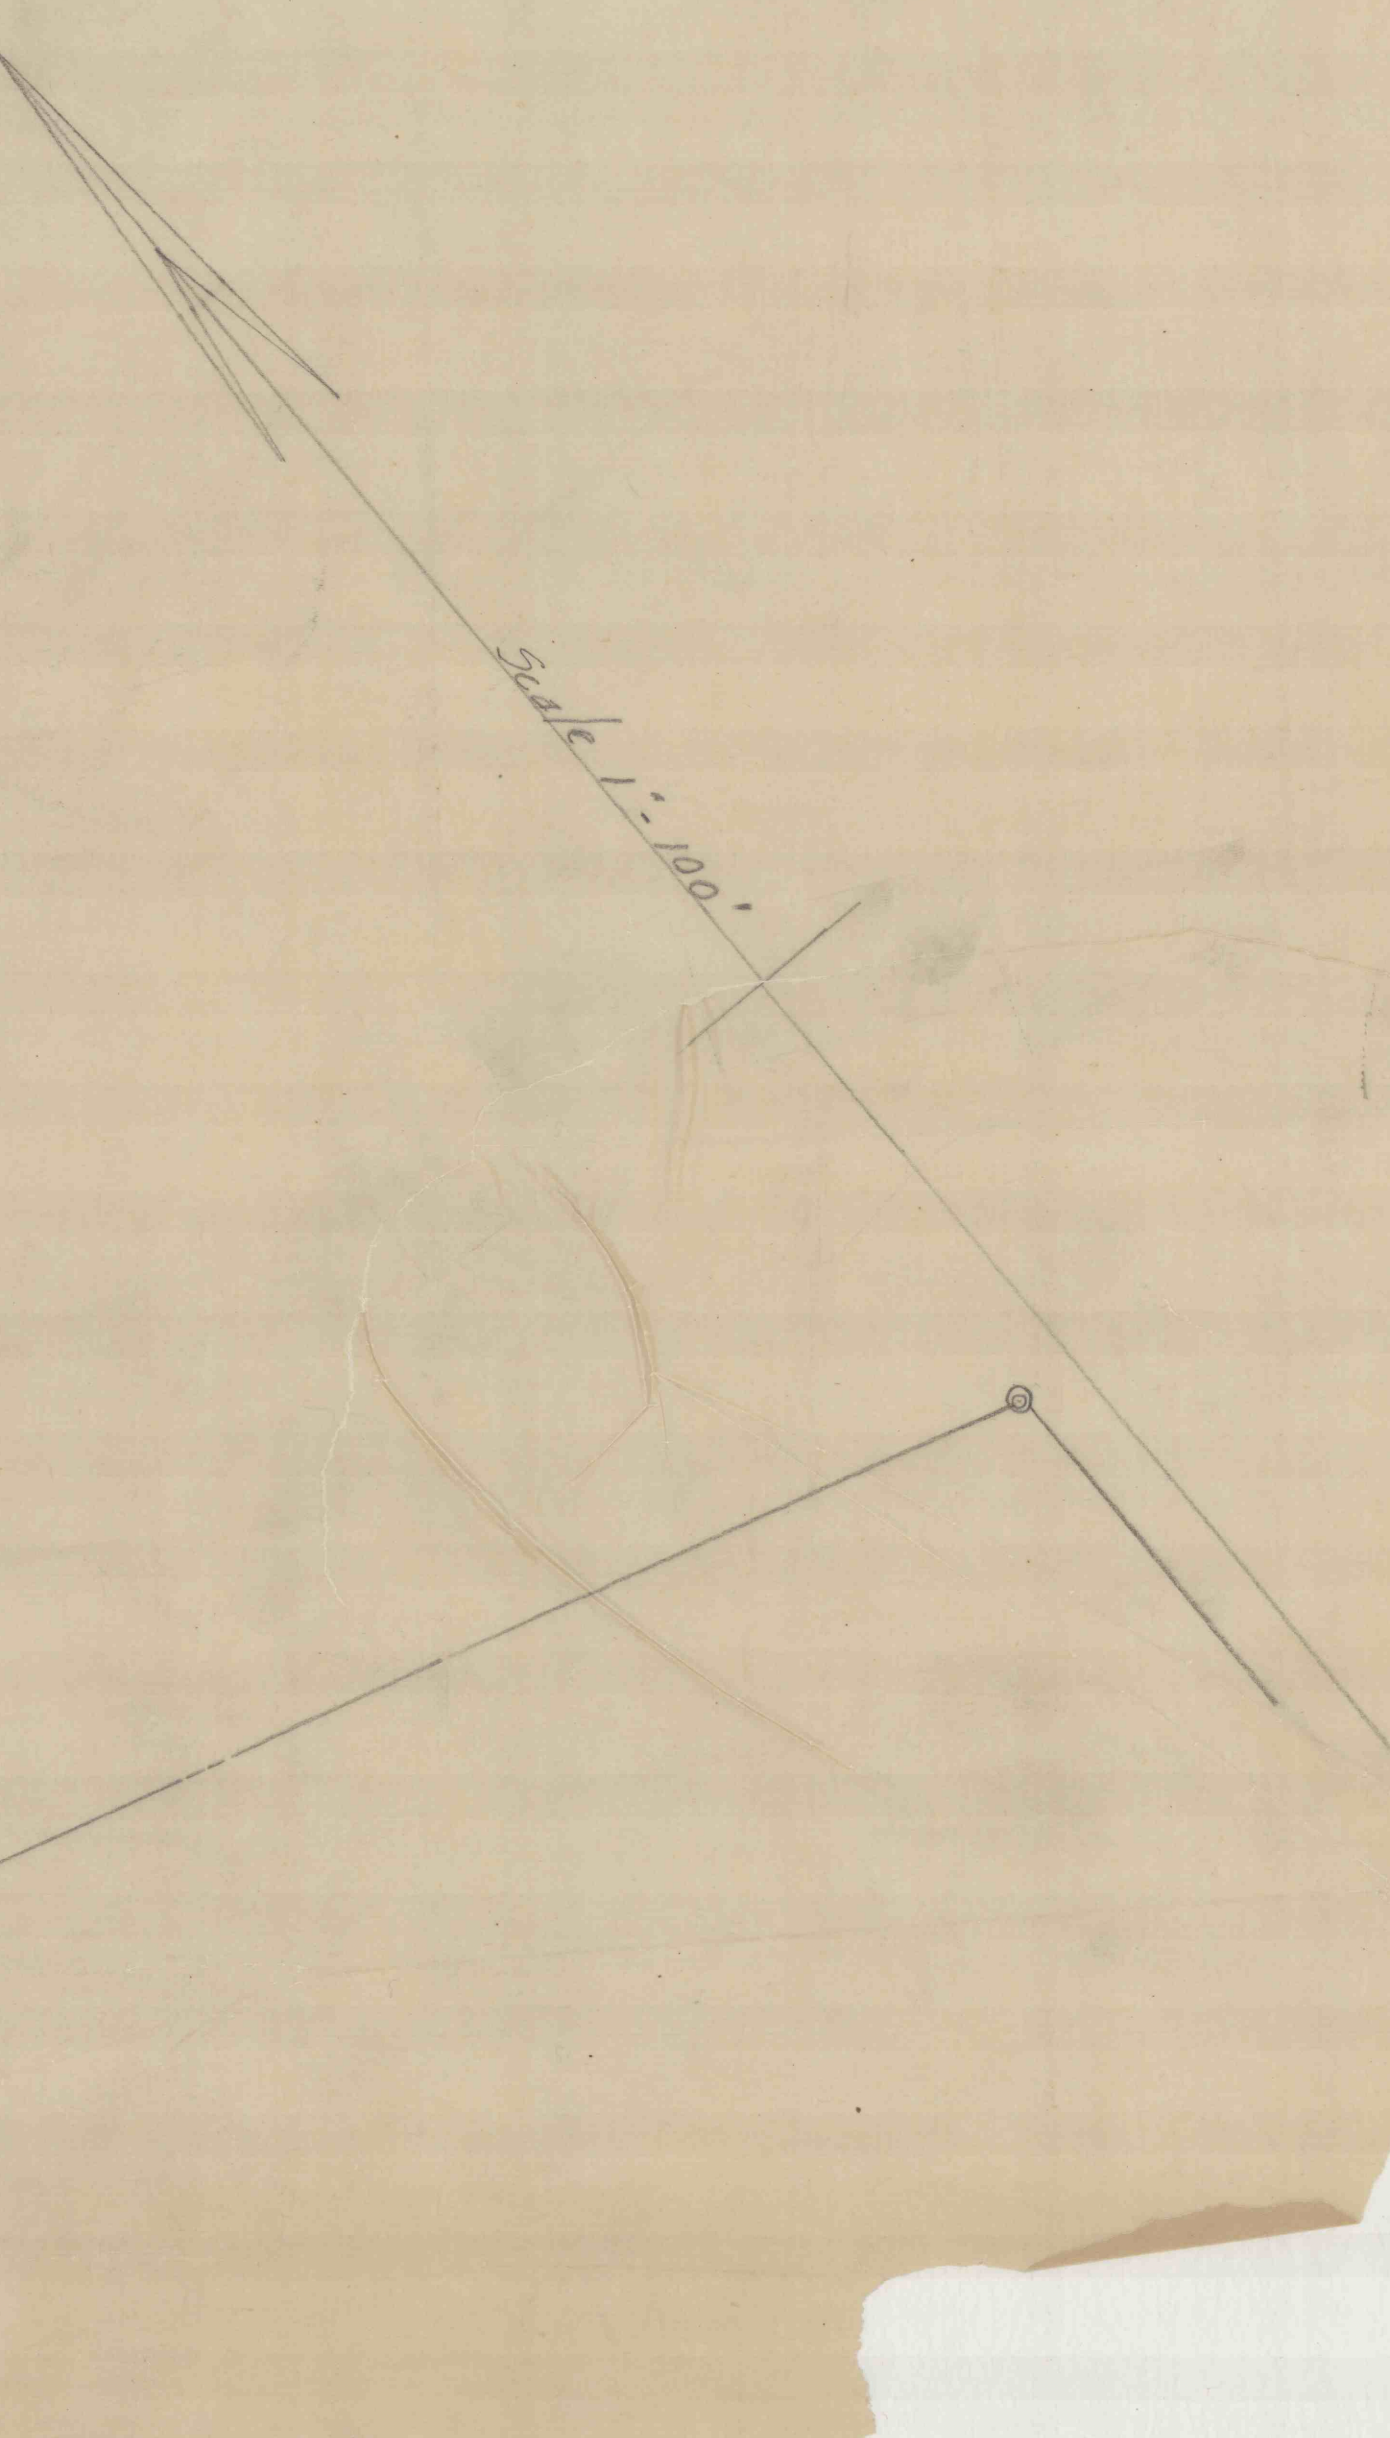

28th St
27th St
26th St
25th St
24th St
23rd St

16874
16875
