


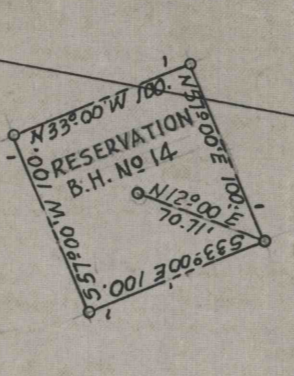

T

A



RESTRICTED ZONE

JOHN J. REIDINGER

JOHN S. DUMM

JOHN S. DUMM
B.C.CO.

1177 CIRCULAR
ELECTRO CHARGING-174439
EX. 867. SHEET-144984
DEPTH 1807' 12 COR-752

E MAIN

N 12 000
S 17 000
N 11 000
N 10 000
N 9 000
N 8 000
N 7 000
N 6 000
N 5 000
N 4 000
N 3 000
N 2 000
N 1 000
S 17 000
S 16 000
S 15 000
S 14 000
S 13 000
S 12 000
S 11 000
S 10 000
S 9 000
S 8 000
S 7 000
S 6 000
S 5 000
S 4 000
S 3 000
S 2 000
S 1 000
E 1000
E 2000
