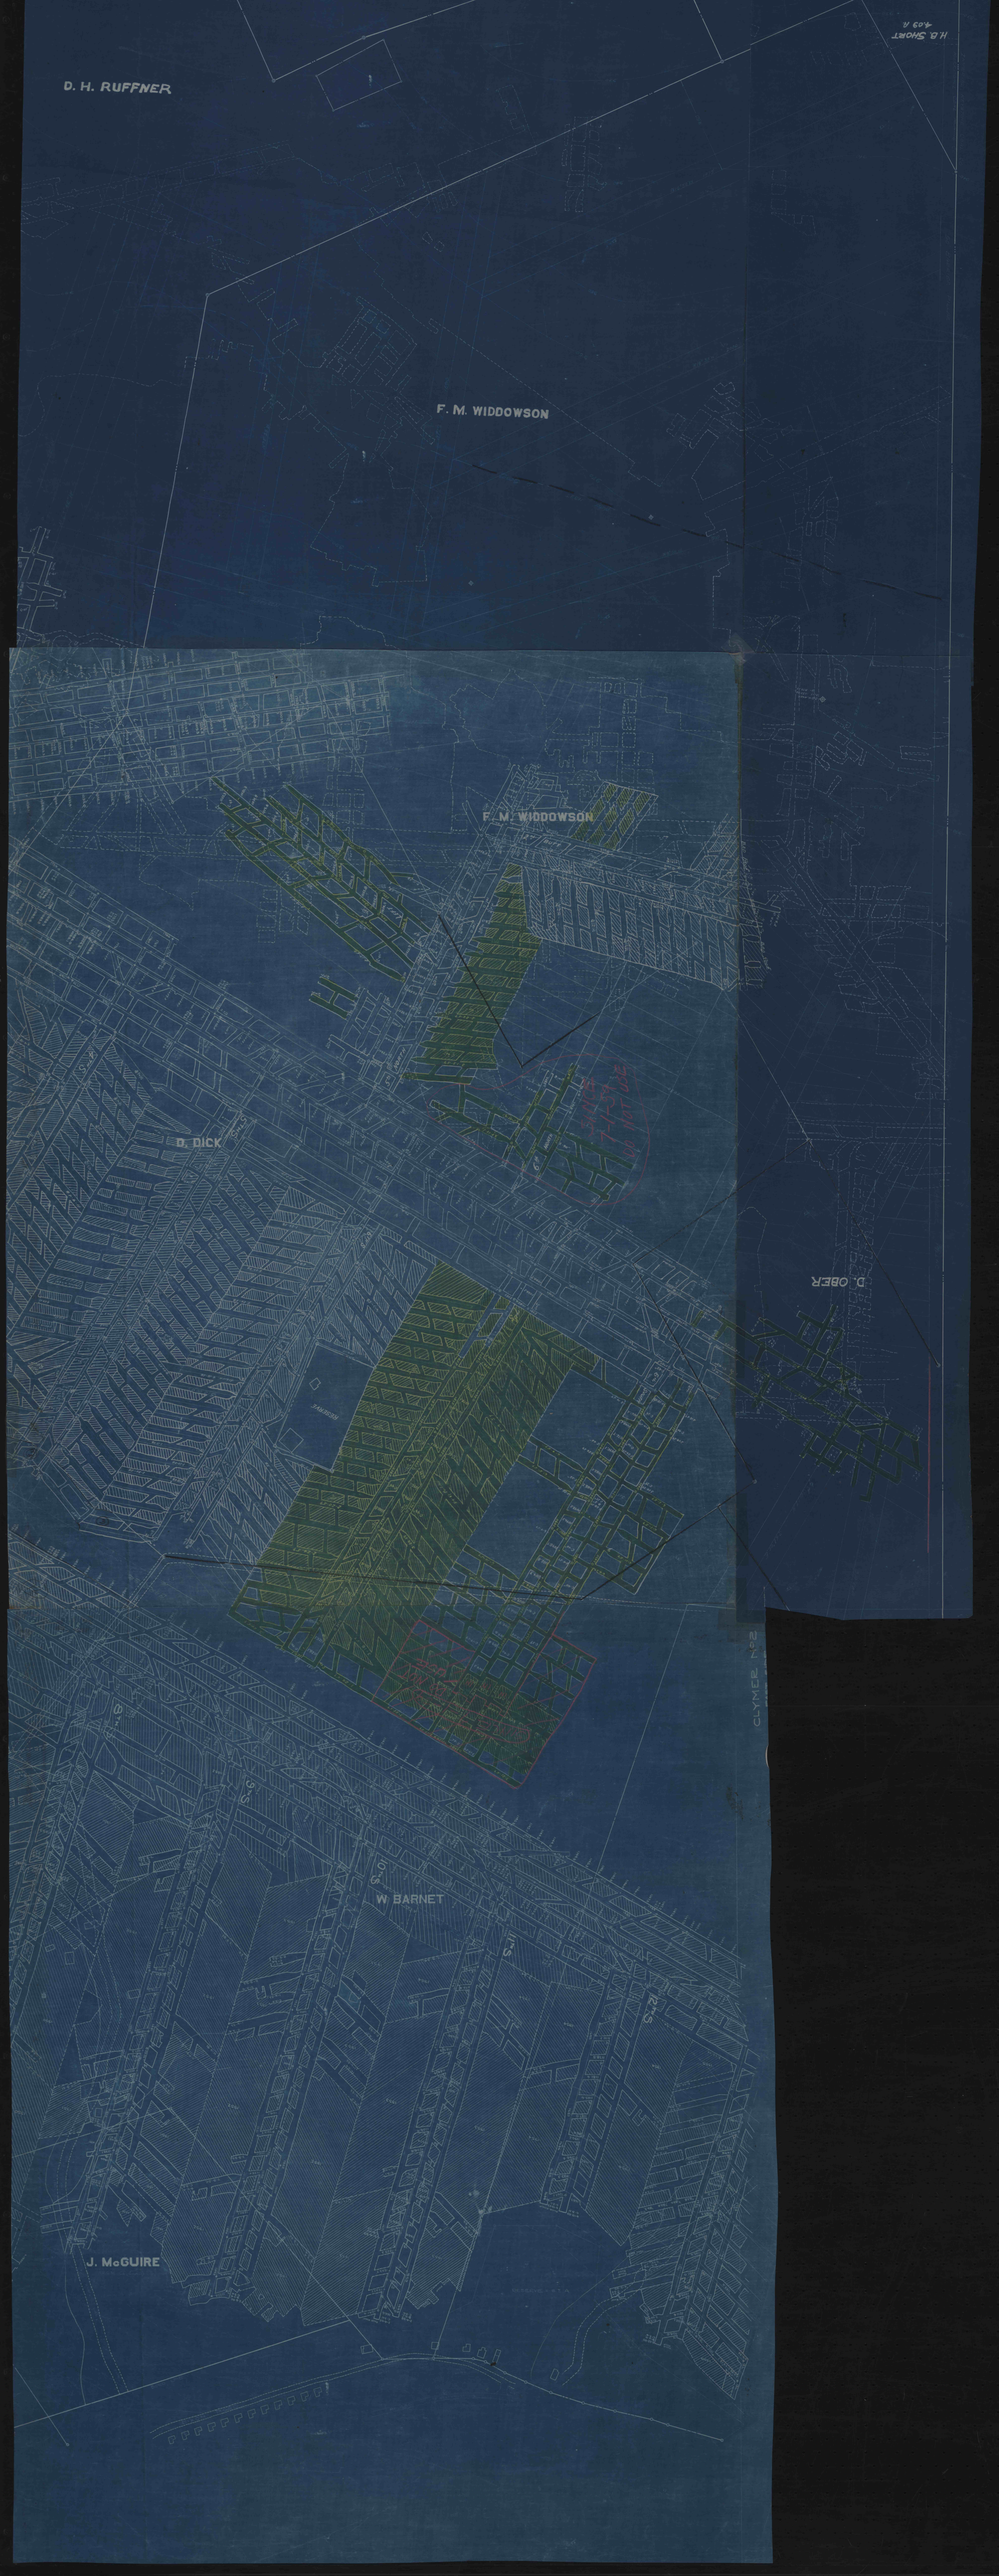
D. H. RUFFNER
F. M. WIDDOWSON
F. M. WIDDOWSON
D. DICK
D. OBER
W. BARNET
J. McGUIRE