


4421

BARNES & TUCKER COMPANY
LANCASHIRE NO. 20 MINE
EAST CARROLL TOWNSHIP, CAMBRIA COUNTY, PENNSYLVANIA
SCALE 1"=400'
DATE JULY 1976

28

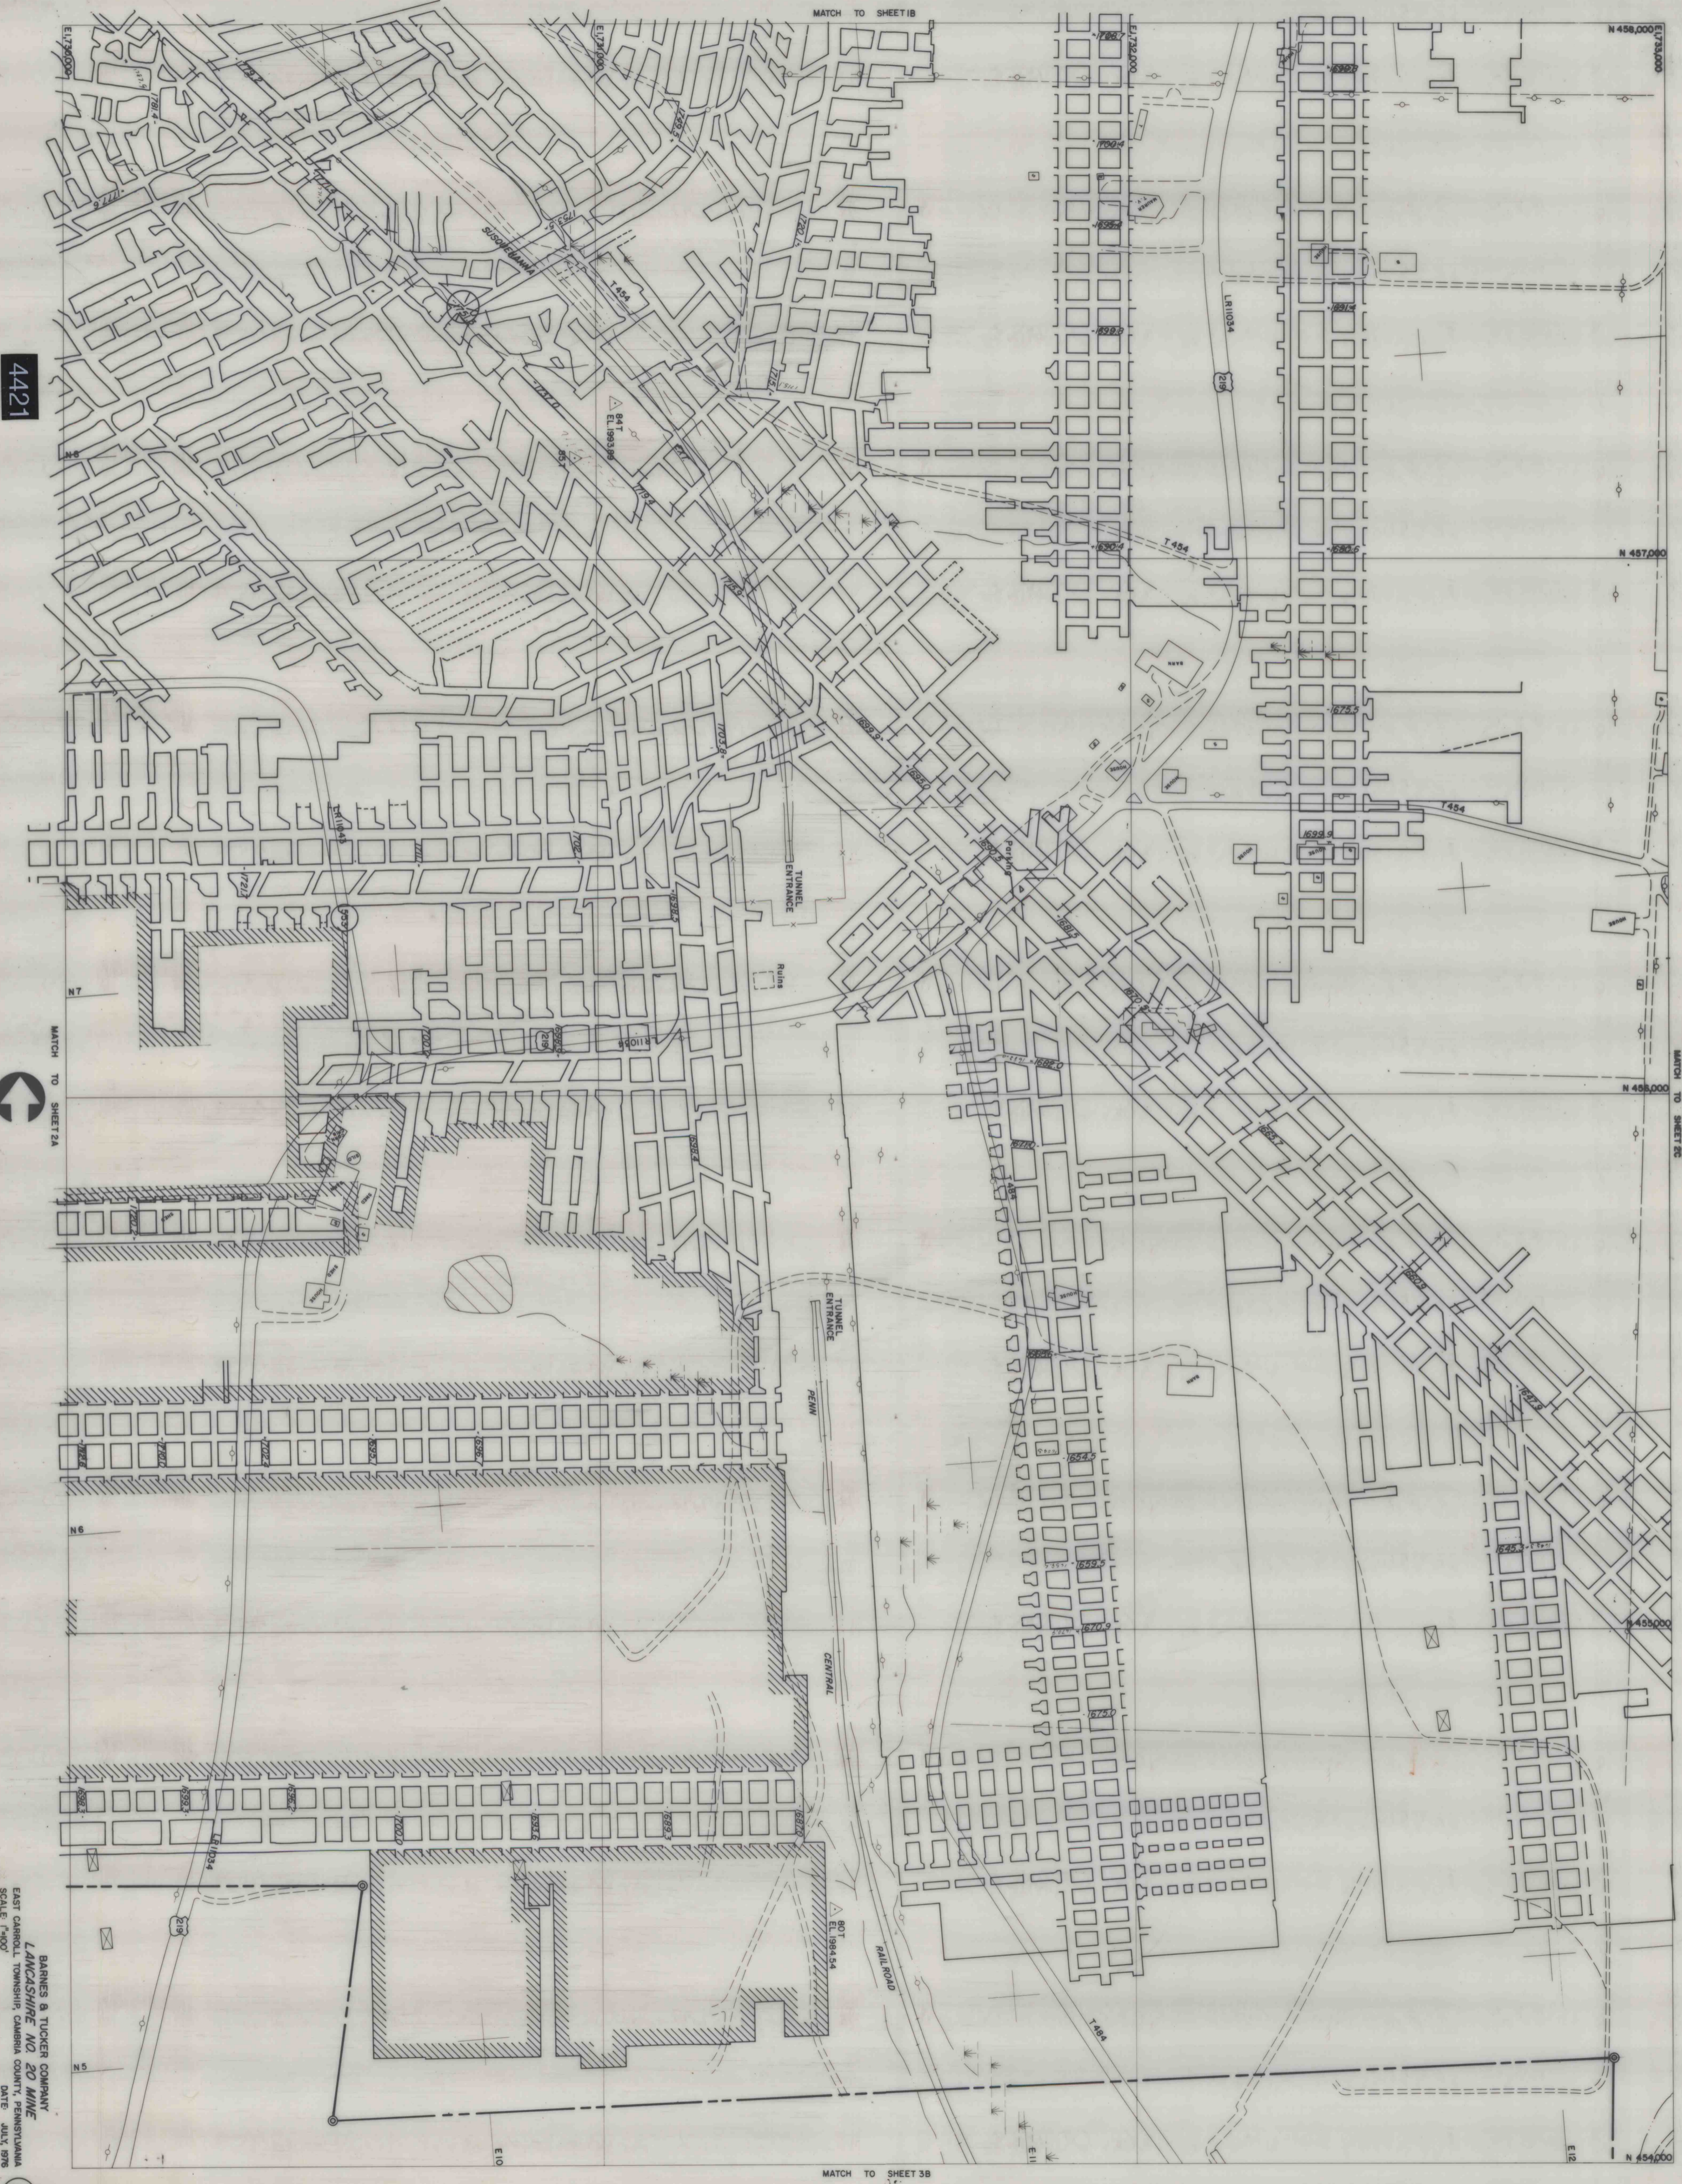

MATCH TO SHEET 1B

MATCH TO SHEET 2A

MATCH TO SHEET 3B

N 458,000

N 457,000

N 456,000

N 455,000

N 454,000

E 179,000

E 178,000

E 177,000

E 12

E 11

E 10

N 6

N 7

N 8

N 9

N 10

TUNNEL ENTRANCE

TUNNEL ENTRANCE

CENTRAL

RAIL ROAD

PEW

T 454

T 454

T 454

T 454

T 454

T 454

T 454

T 454

841
EL. 1933.98

801
EL. 1944.54

628.9













































628.6

628.6

