


COAL COMPANY

WATKINS LAND CO

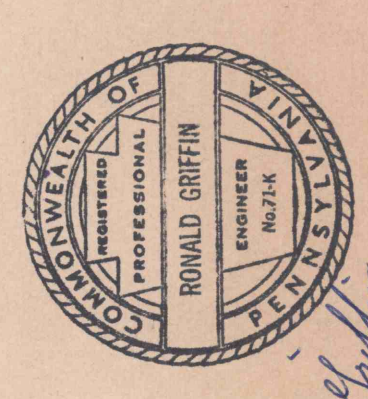

BARNES & TUCKER CO, NO.15 MINE
 FORMERLY
BARNES COAL CO, NO.15 MINE
 FORMERLY
PENNA. COAL & COKE CORPORATION
 NUMBER 18 MINE
 "B" SEAM
 NEAR BAKERTON, PA.
 DEPARTMENT OF MINES
 NOV. 1926

NO.	DESCRIPTION	DATE	BY	REMARKS
1
2
NOV. 1926 BARNES COAL CO. ENGR. DEPT.