


P

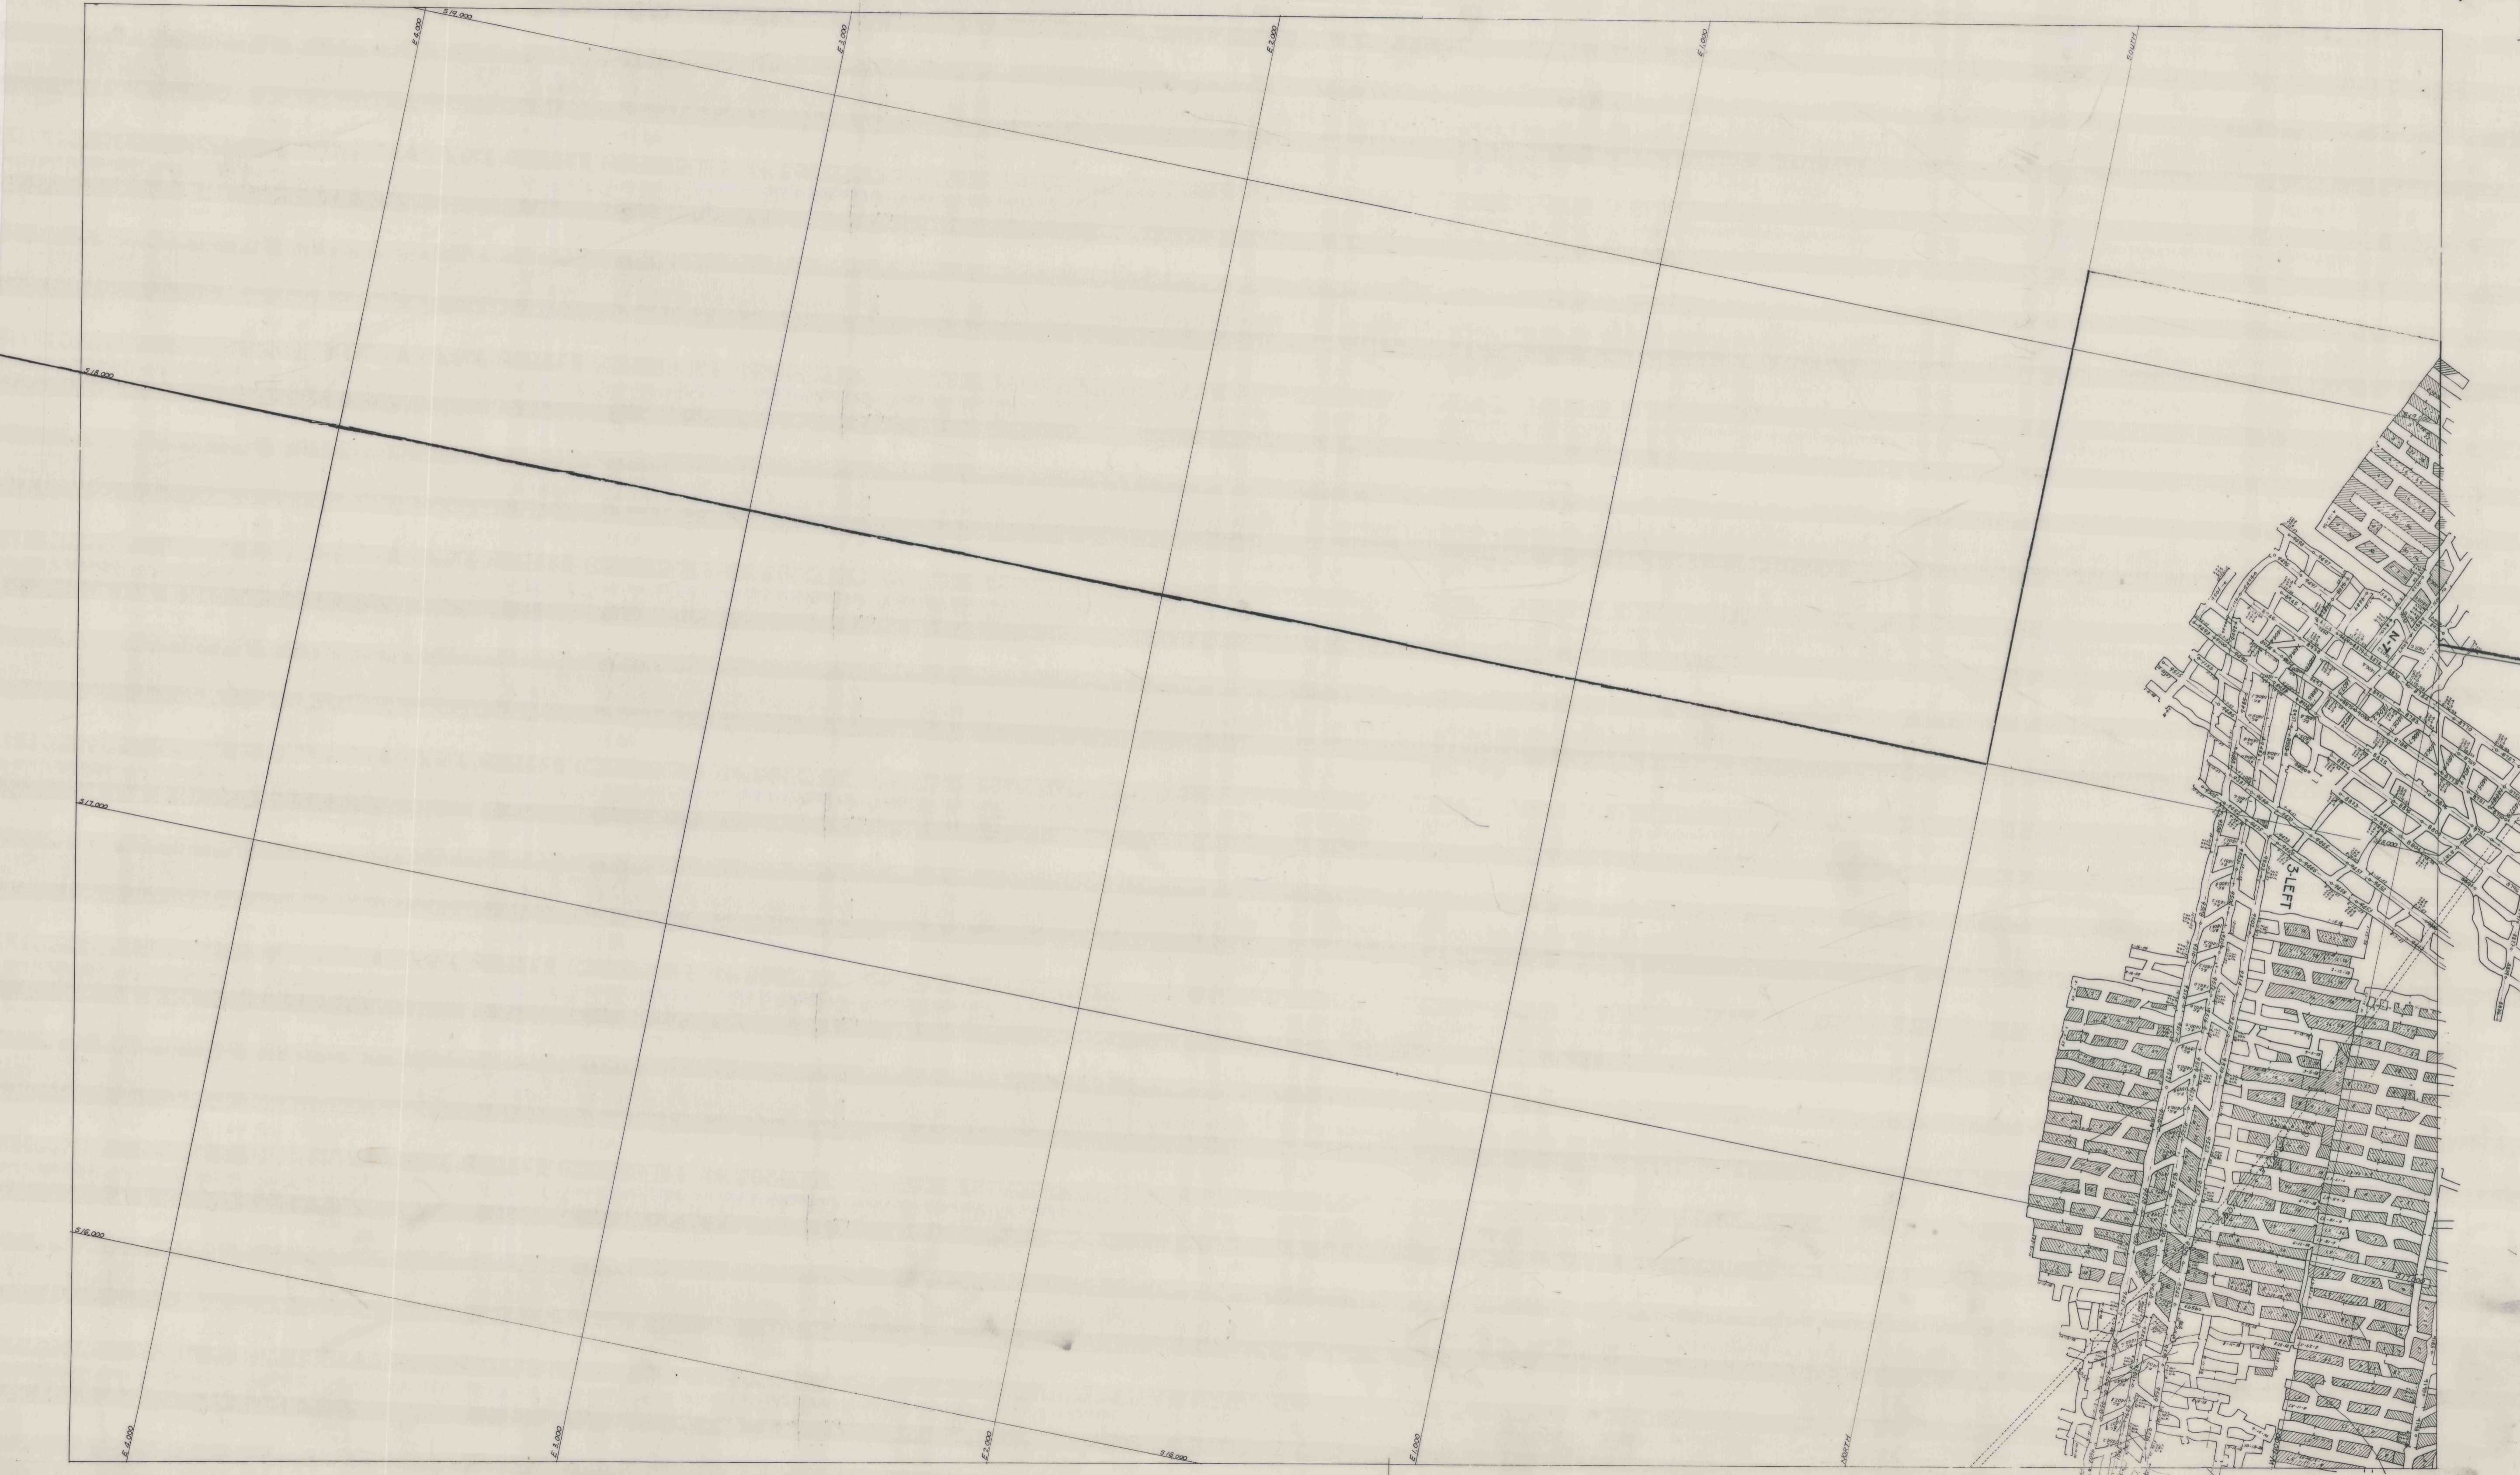

518.000















F

3 LEFT