



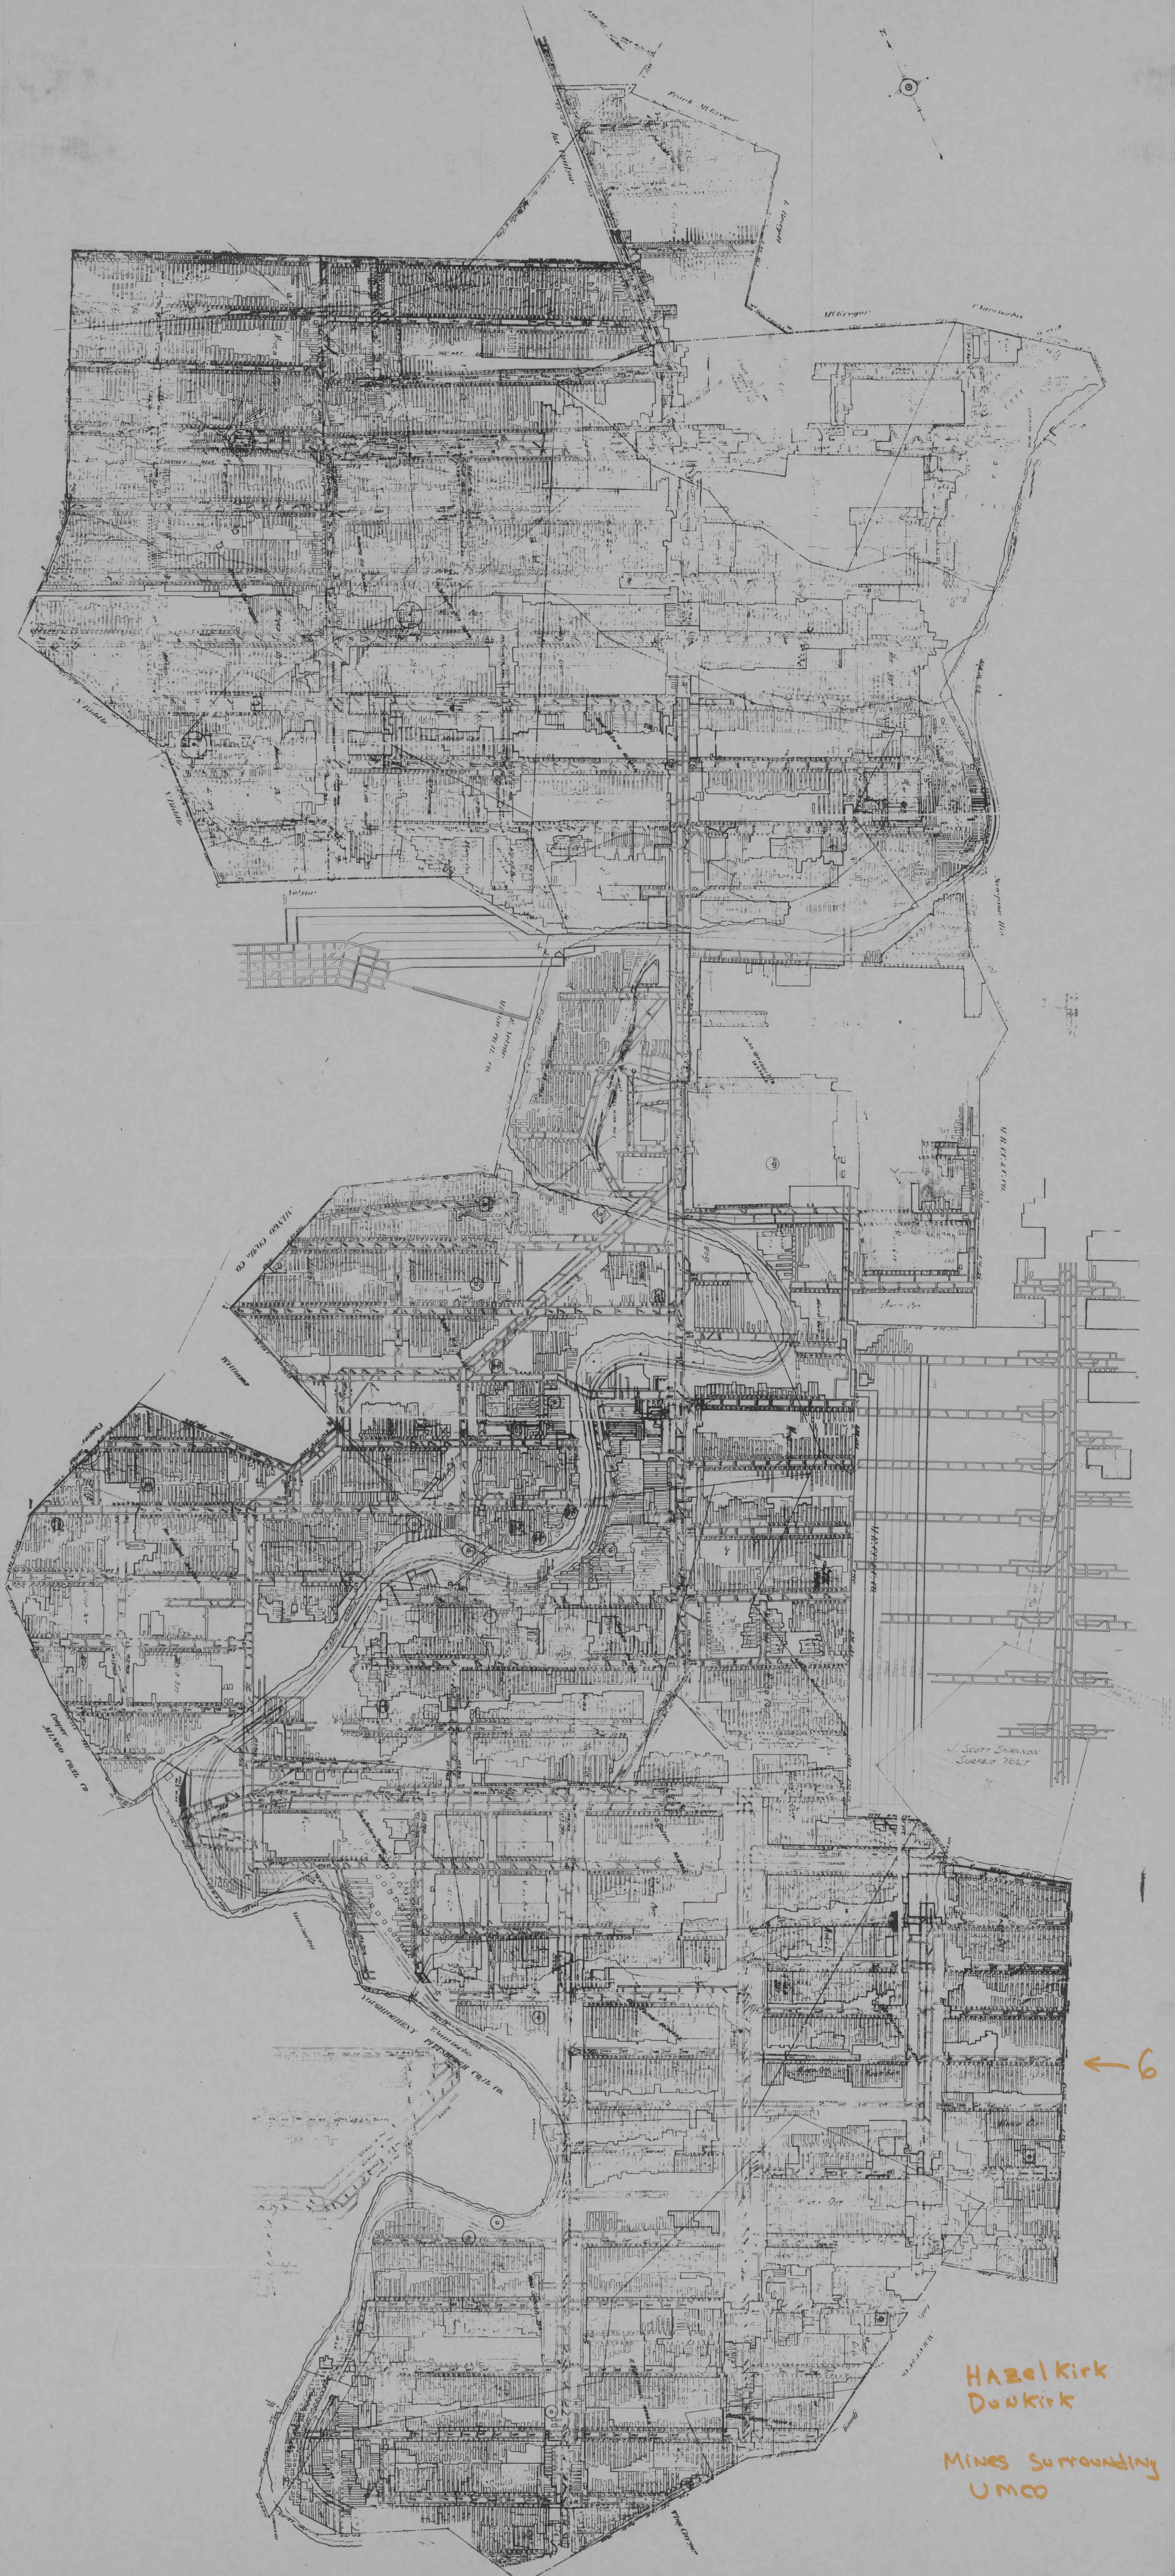

HAZEL KIRK
DUNKIRK
MINES SURROUNDING
UMCO

← 6