




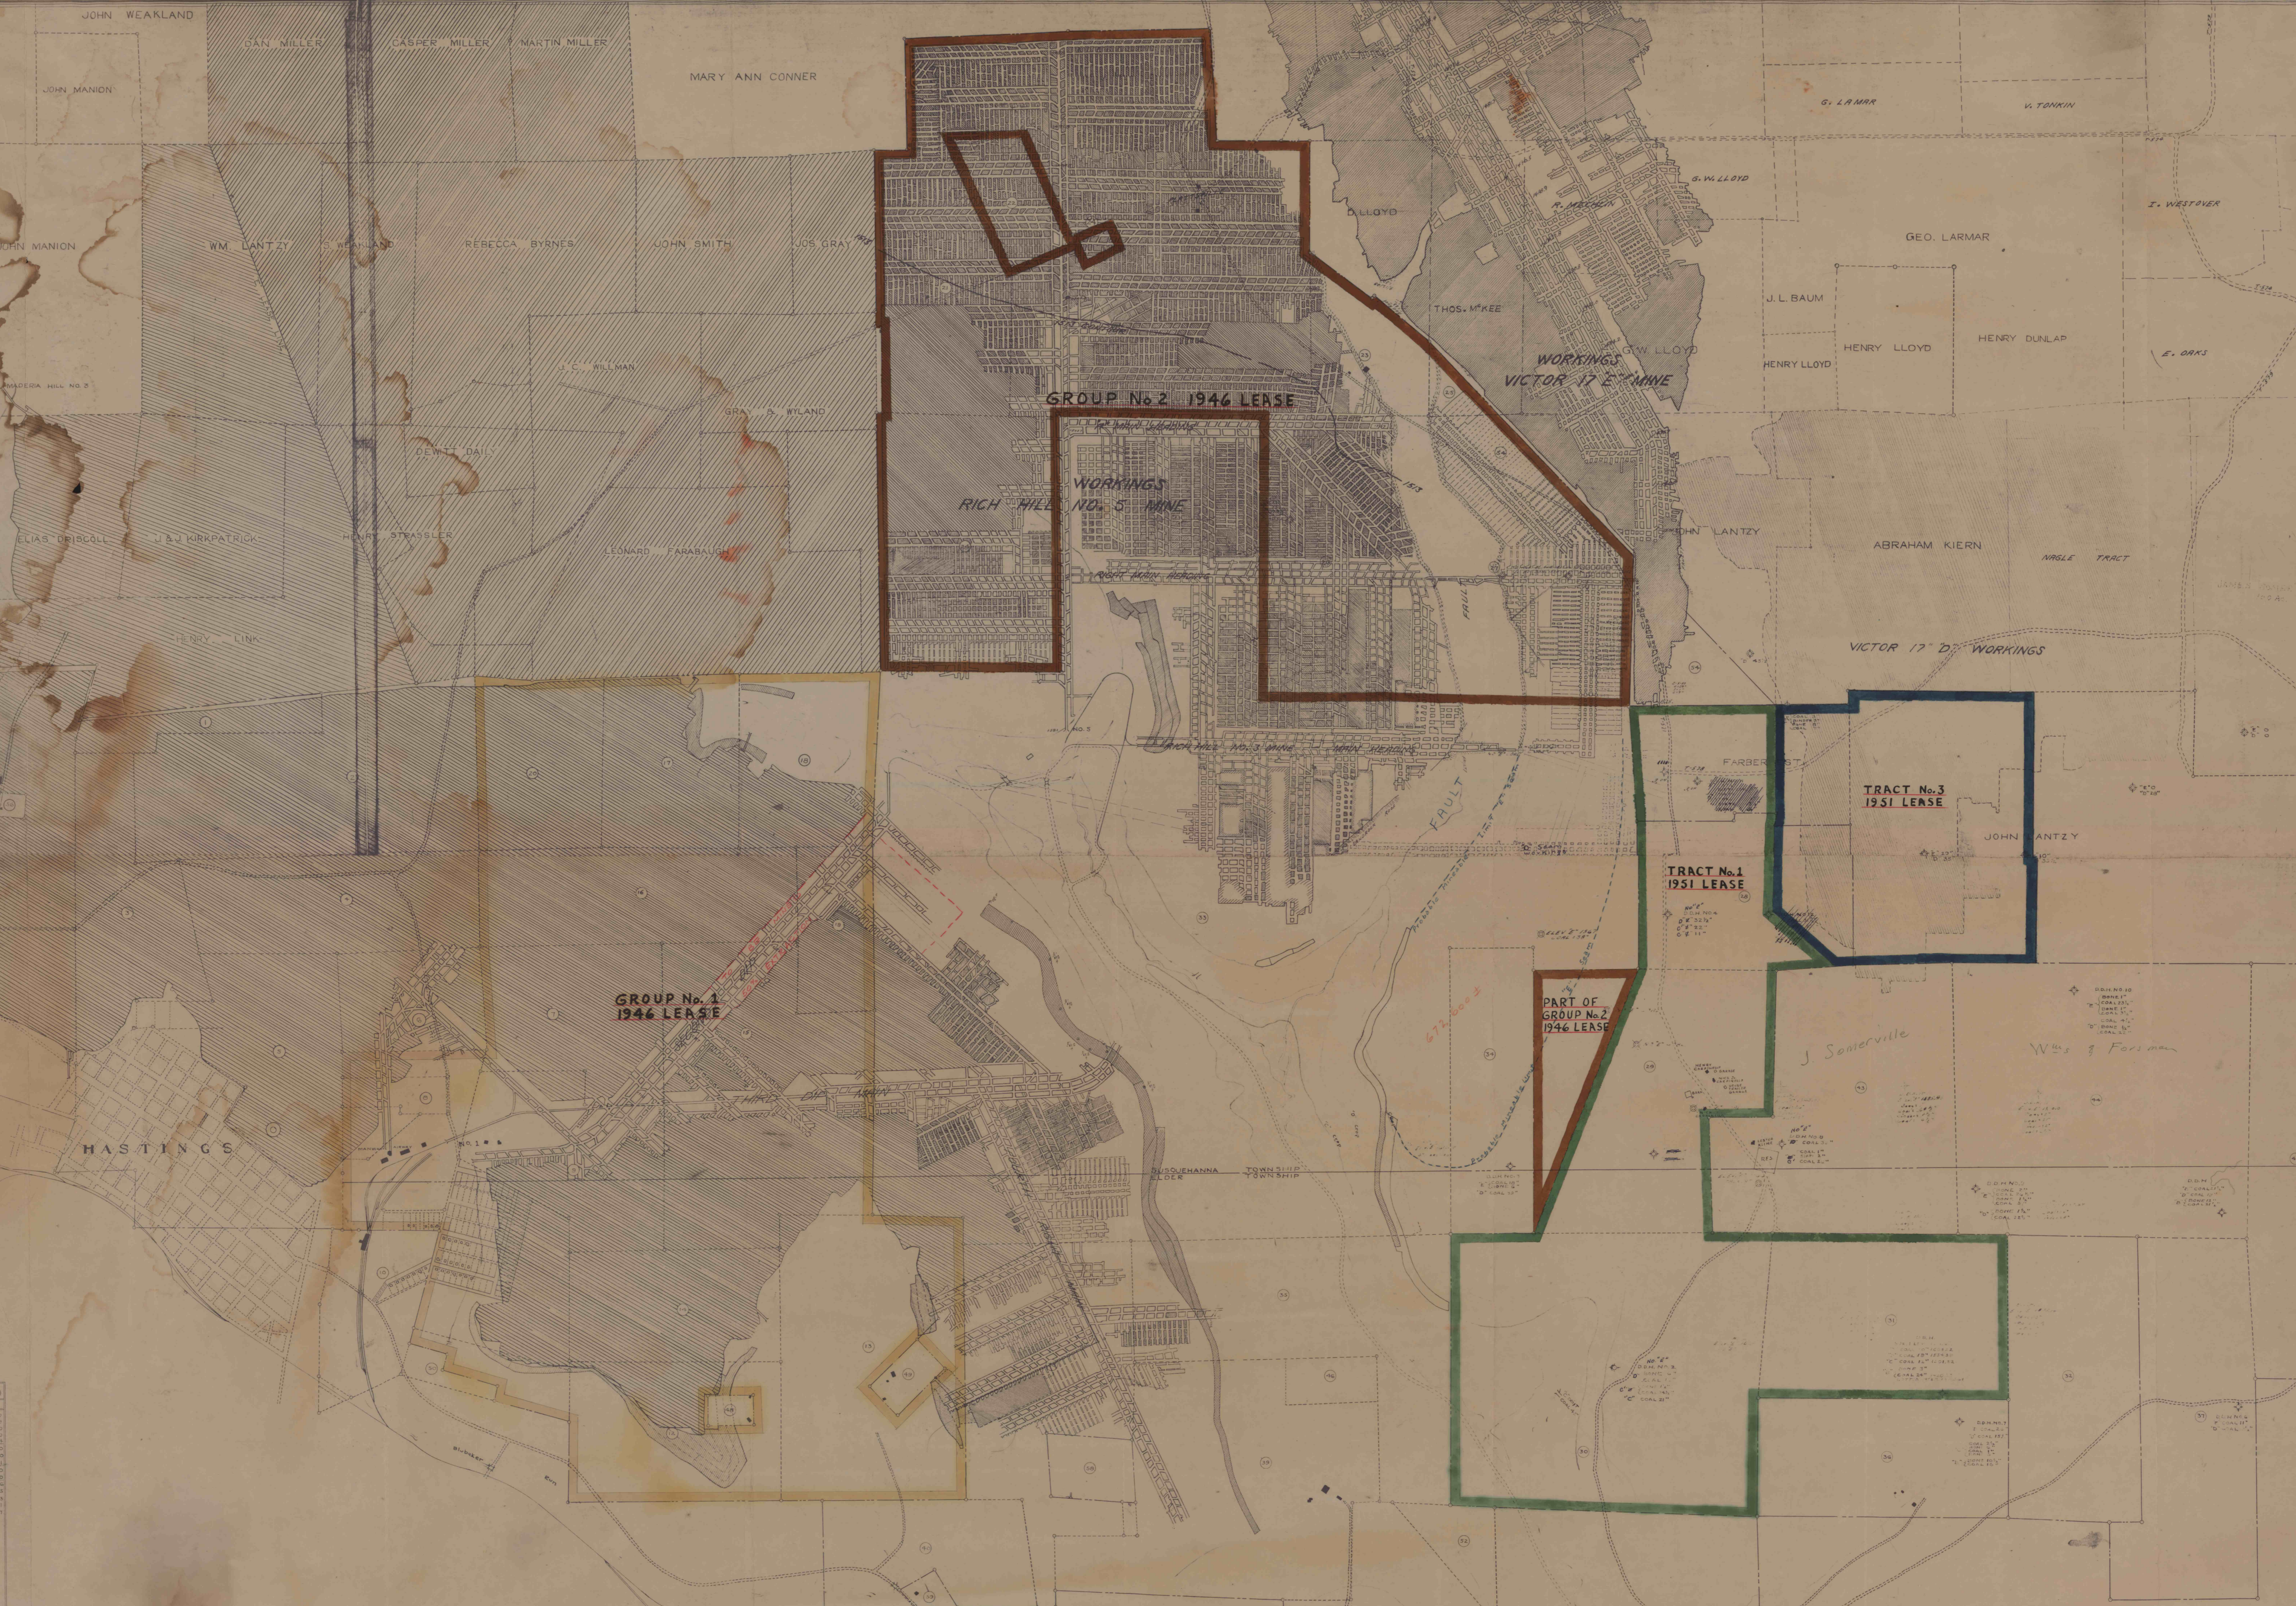

"E" SEAM COAL, LANDS & WORKINGS
OF
RICH HILL COAL MINING CORPORATION

HASTINGS, CAMBERIA COUNTY, PENNA.

CHAS. E. ROSS, ENGINEER

Map Scale 1" = 400'

"E" SEAM

KEY

BLUBAKER COAL CO		RICH HILL COAL CO	


CAMBERIA COUNTY
CLEARFIELD COUNTY