

**MINE NO. 3  
BIRD COAL COMPANY**


B-SEAM MINE OPERATIONS

STATE OF PENNSYLVANIA  
STONYCREEK TOWNSHIP CAMBRIA COUNTY PENNA.

REVISED TO 1914

BIRD COAL CO. PLAN OF MINE, 1000 X 1000 FEET

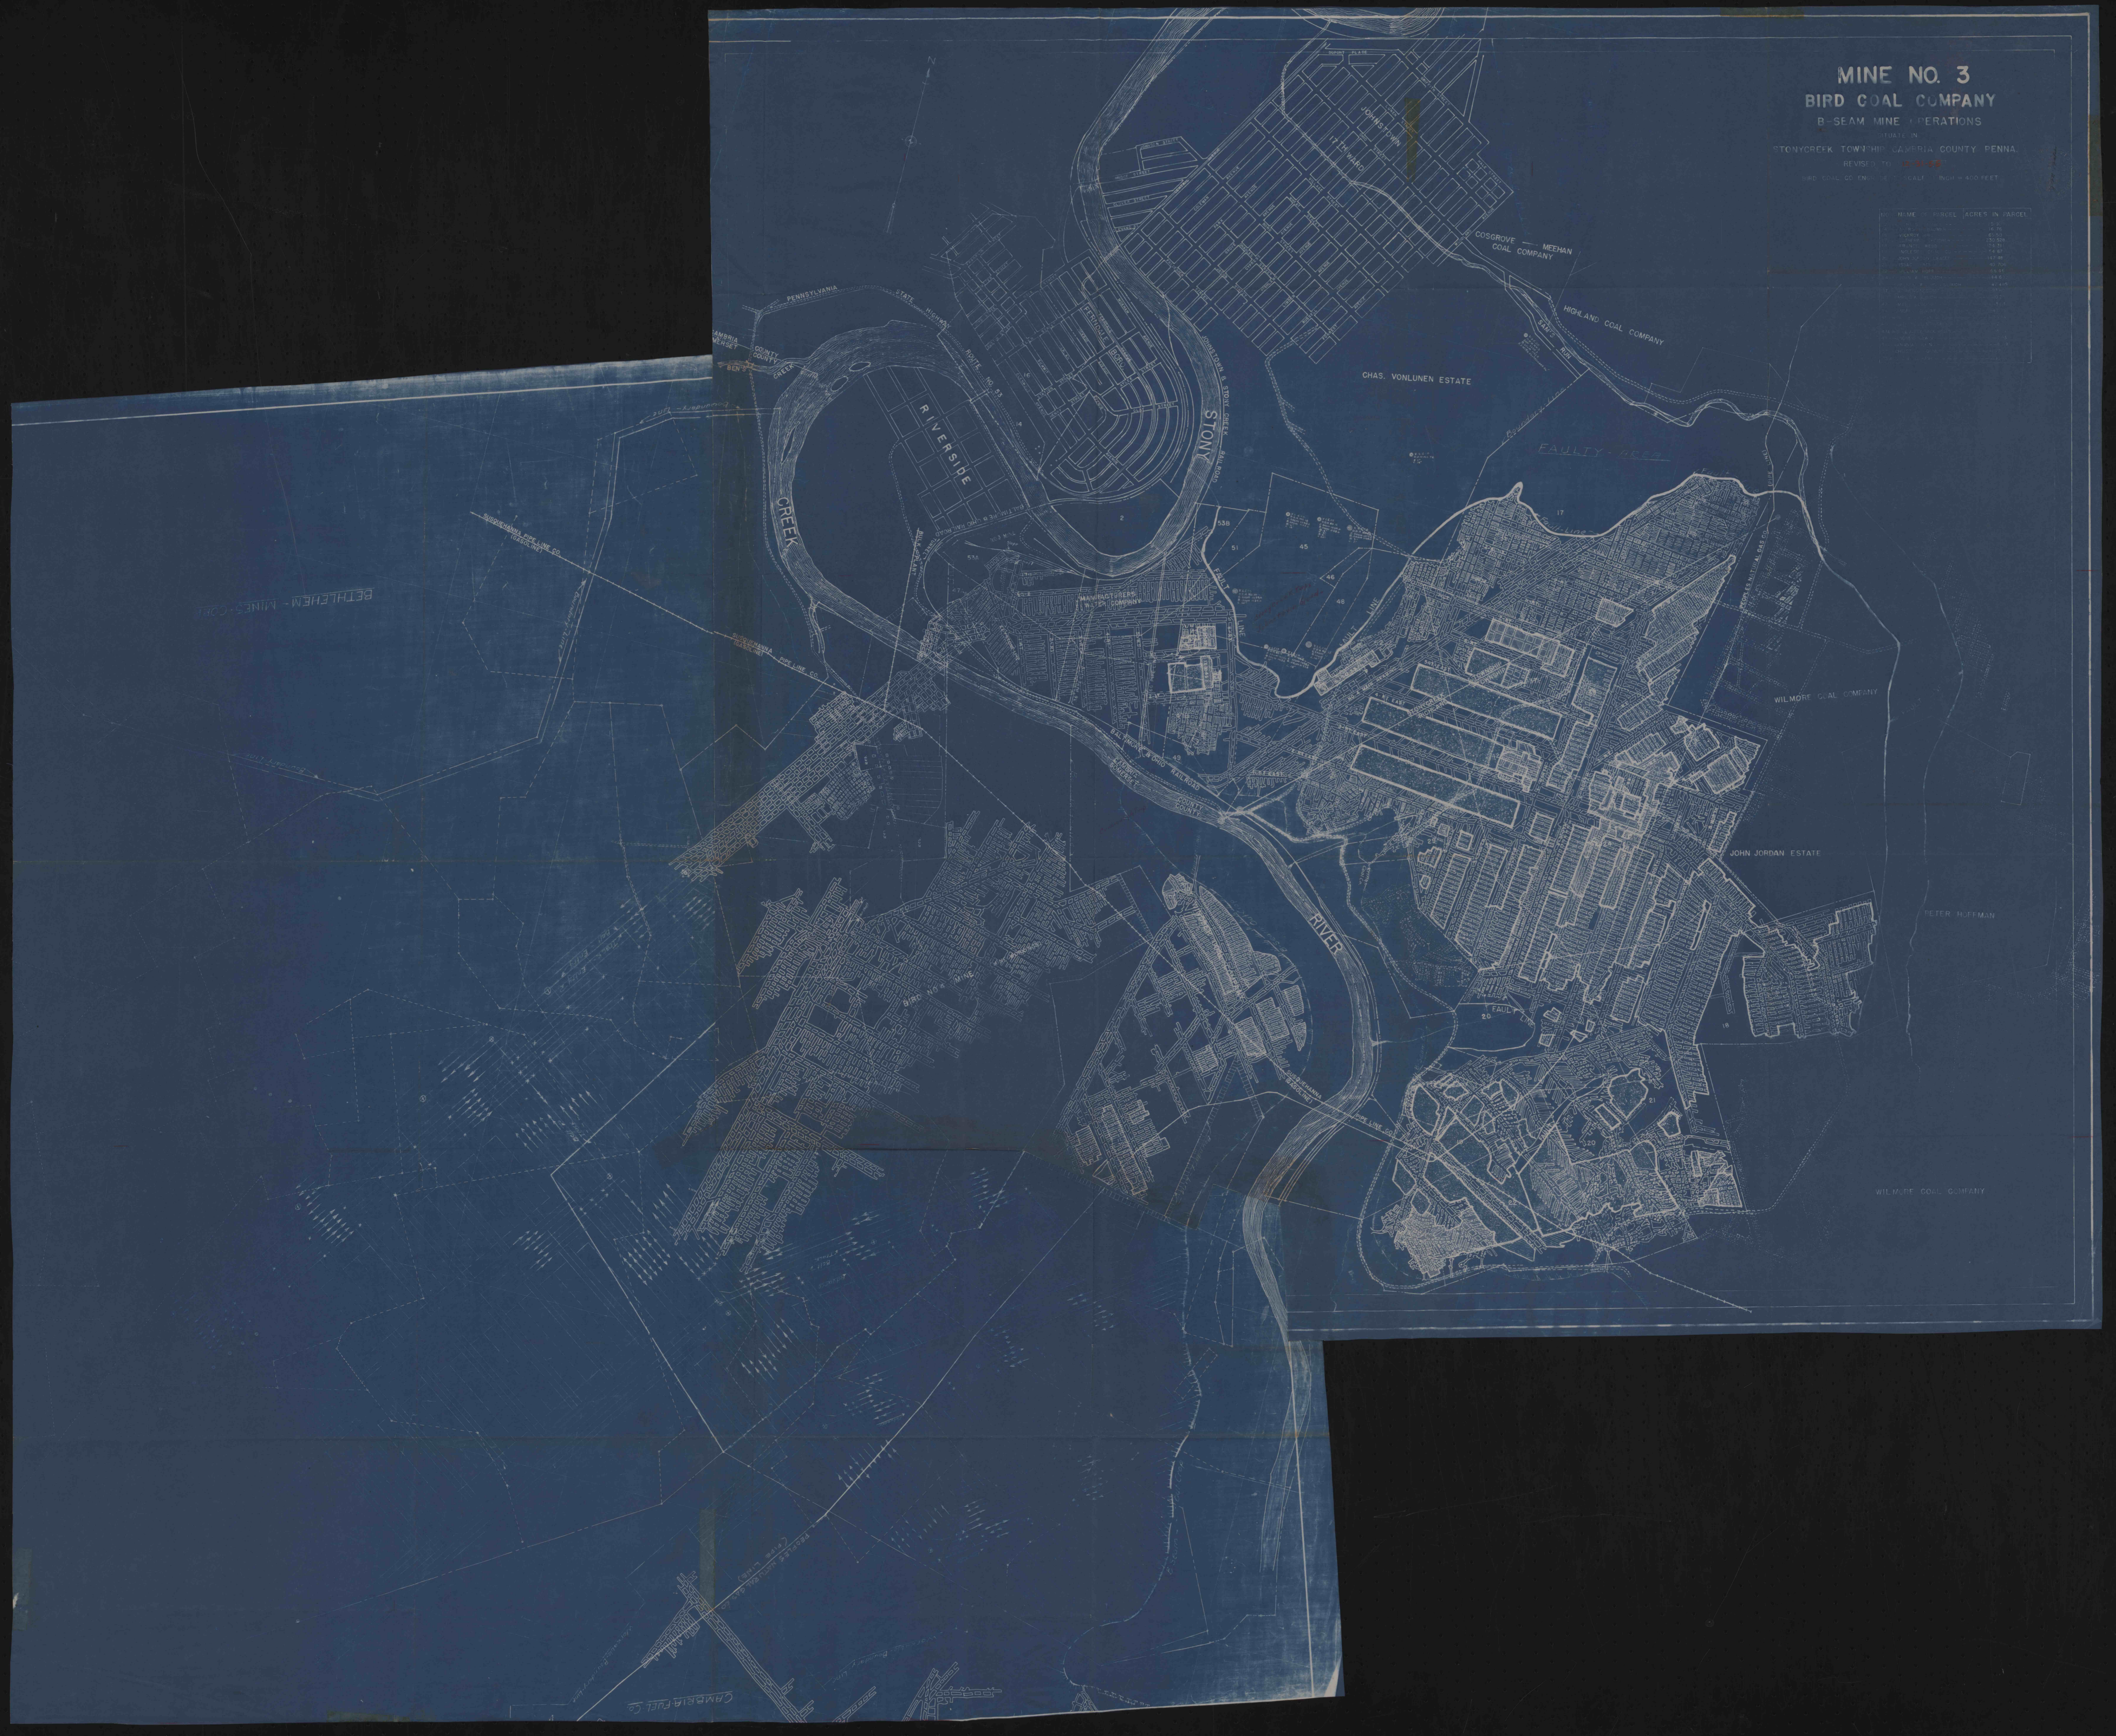

BETHLEHEM MINES CO.

CAMBRIA PLAN CO.