


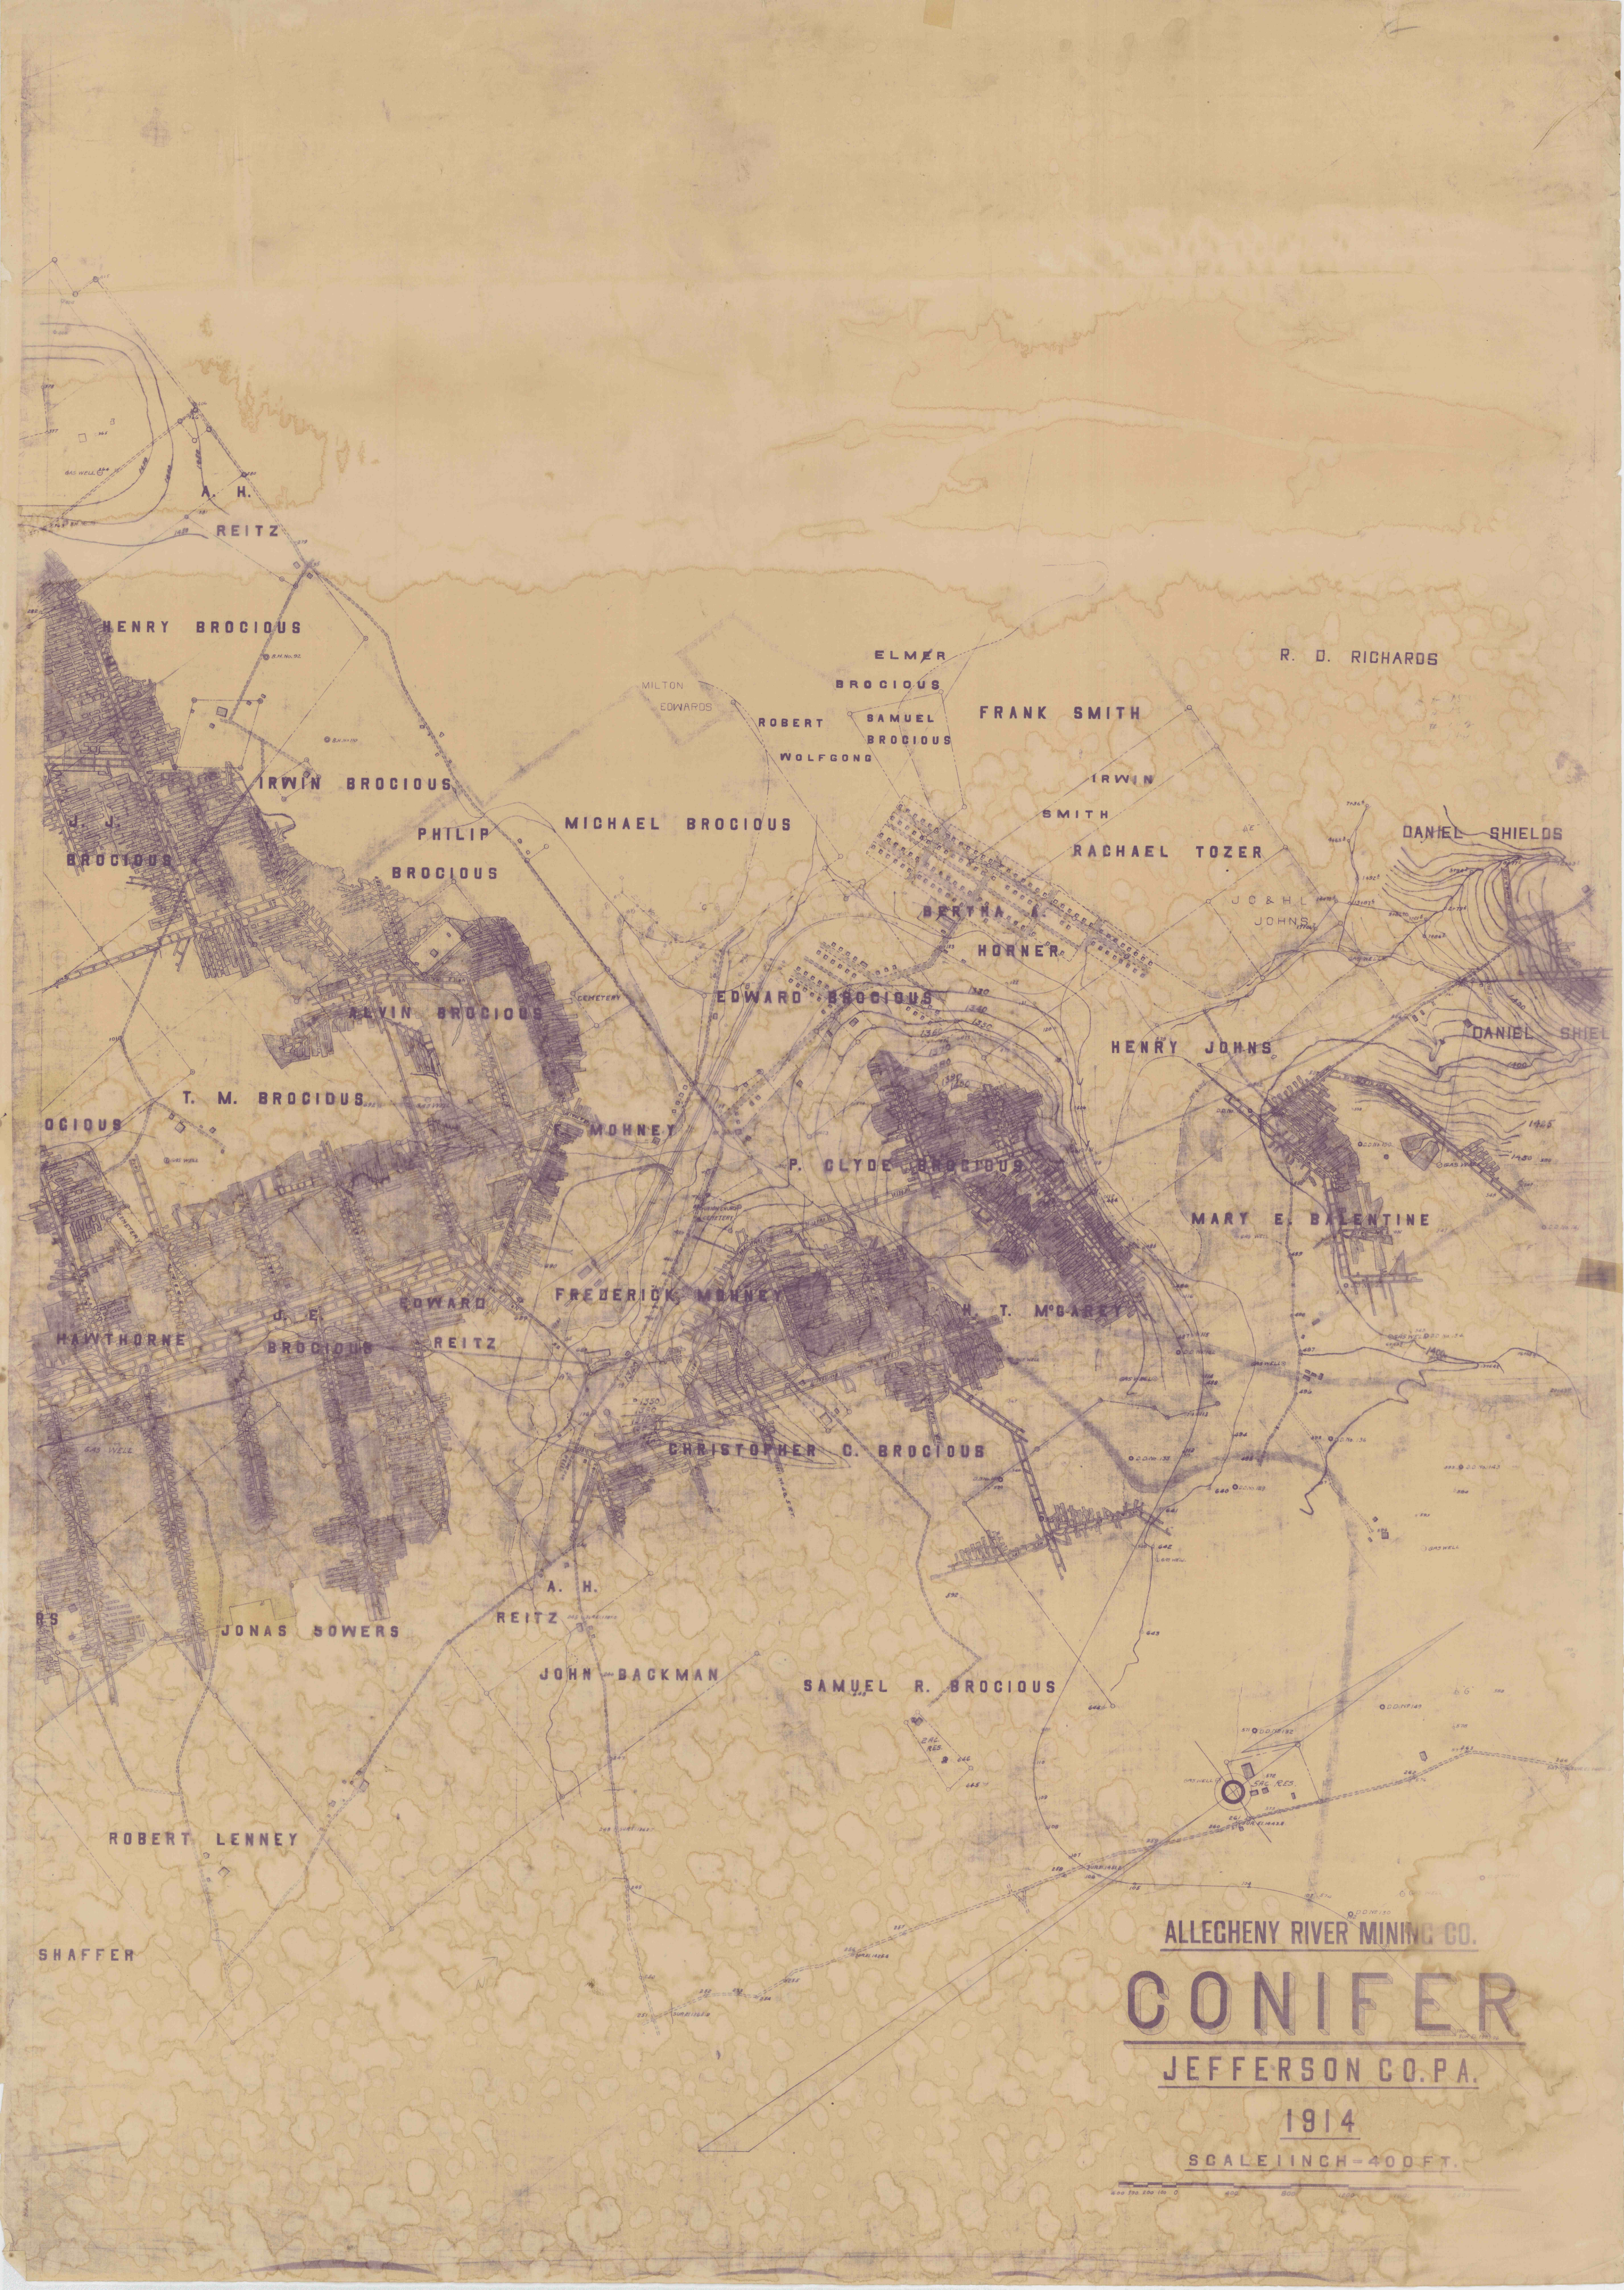

A. H. REITZ

HENRY BROCIUS

IRWIN BROCIUS

BROCIUS

ALVIN BROCIUS

T. M. BROCIUS

BROCIUS

HAWTHORNE

BROCIUS













MICHAEL BROCIUS

MOHNEY

FREDERICK MOHNEY

CHRISTOPHER C. BROCIUS

JOHN BACKMAN

ROBERT LENNEY

SHAFER

ELMER BROCIUS

ROBERT BROCIUS

WOLFGONG

SAMUEL BROCIUS

BERTHA HORNER

EDWARD BROCIUS

P. CLYDE BROCIUS

H. T. MCABEY

SAMUEL R. BROCIUS

ROBERT LENNEY

SHAFER

BROCIUS













FRANK SMITH

IRWIN SMITH

RACHAEL TOZER

HENRY JOHNS

MARY E. BALENTINE

DANIEL SHIELDS

DANIEL SHIEL

JOHN & H. L. JOHNS

JOHN & H. L. JOHNS

ALLECHENY RIVER MINING CO.

CONIFER

JEFFERSON CO. PA.

1914

SCALE 1 INCH = 400 FT.