

W. 5000
S. 2000
W. 4000
S. 3000
W. 3000
S. 2000
W. 2000
S. 1000
W. 1000
S. 0000




GIRARDVILLE

BOROUGH

JOHN

ALEXANDER

TRACT

CEMETERY

JAMES CHAPMAN TRACT

WESTERN MIDDLE COAL FIELD

WEST SLOPE

MAMMOTH BOTT. VEIN

NO. 6 LEVEL

BUTLER TOWNSHIP

HAMMOND COLLIERY

11 W. MAHANOY DIST., SCHUYLKILL COUNTY, PA.

HAMMOND COAL CO.


SCALE 1"=100'
READING ANTHRACITE COLLIERIES.

MINE INSPECTOR DISTRICT 22

BOROUGH LINE

JOHN ALEXANDER
JAMES CHAPMAN

STATE ROAD TO GARDENVILLE

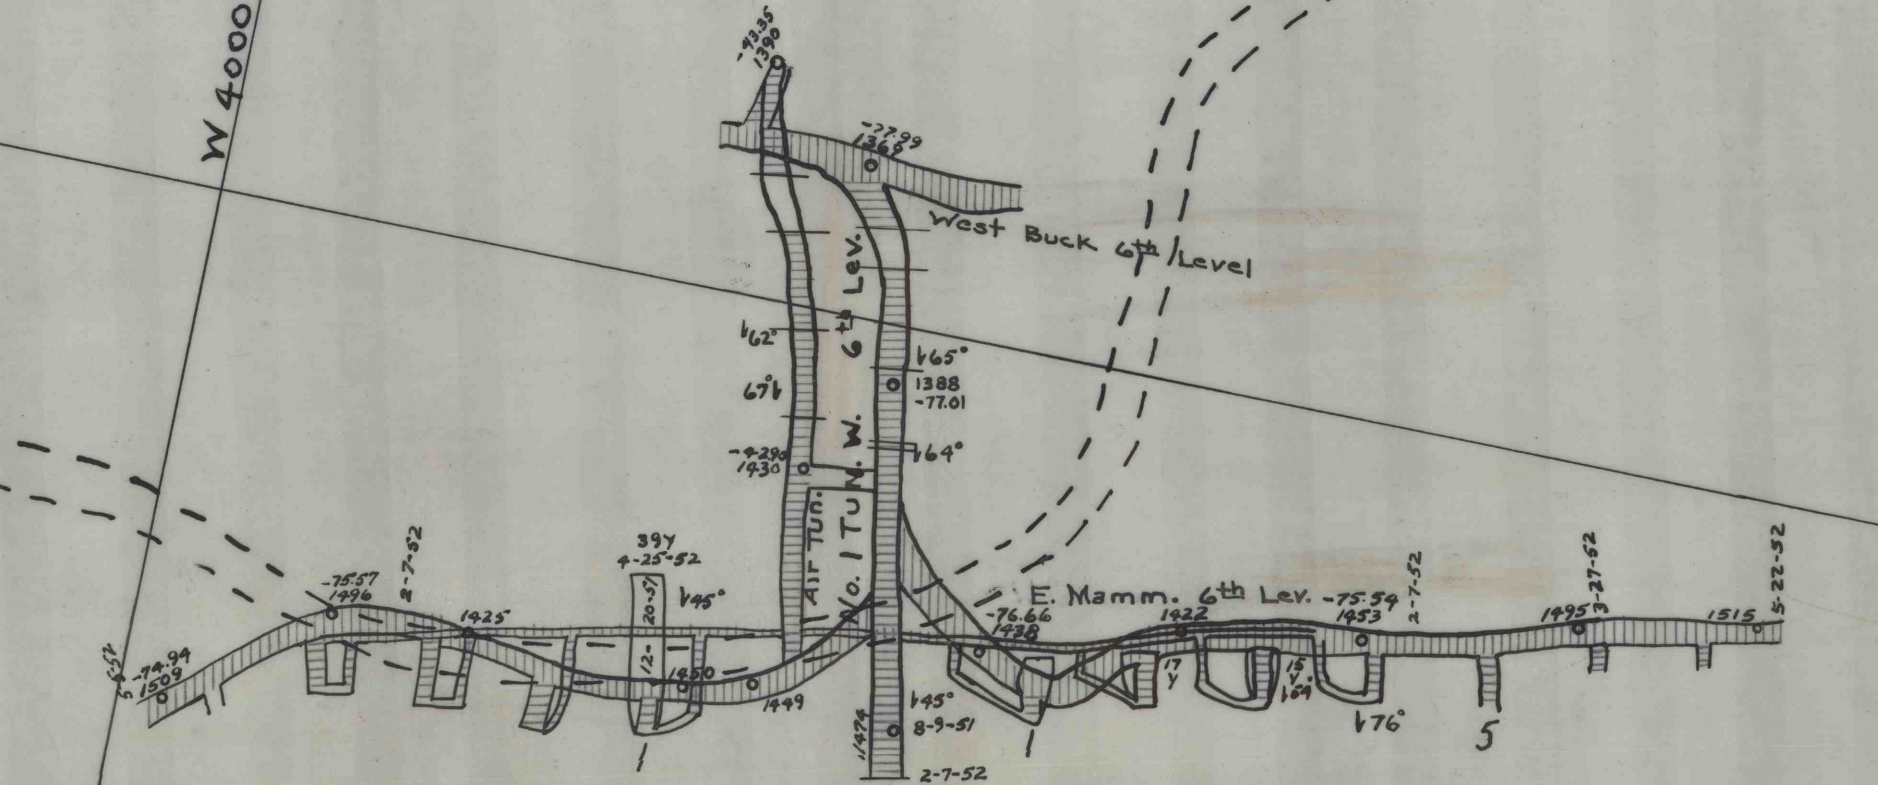

ROAD TO CONNOR TOWN

FR 1246

FR 1246

