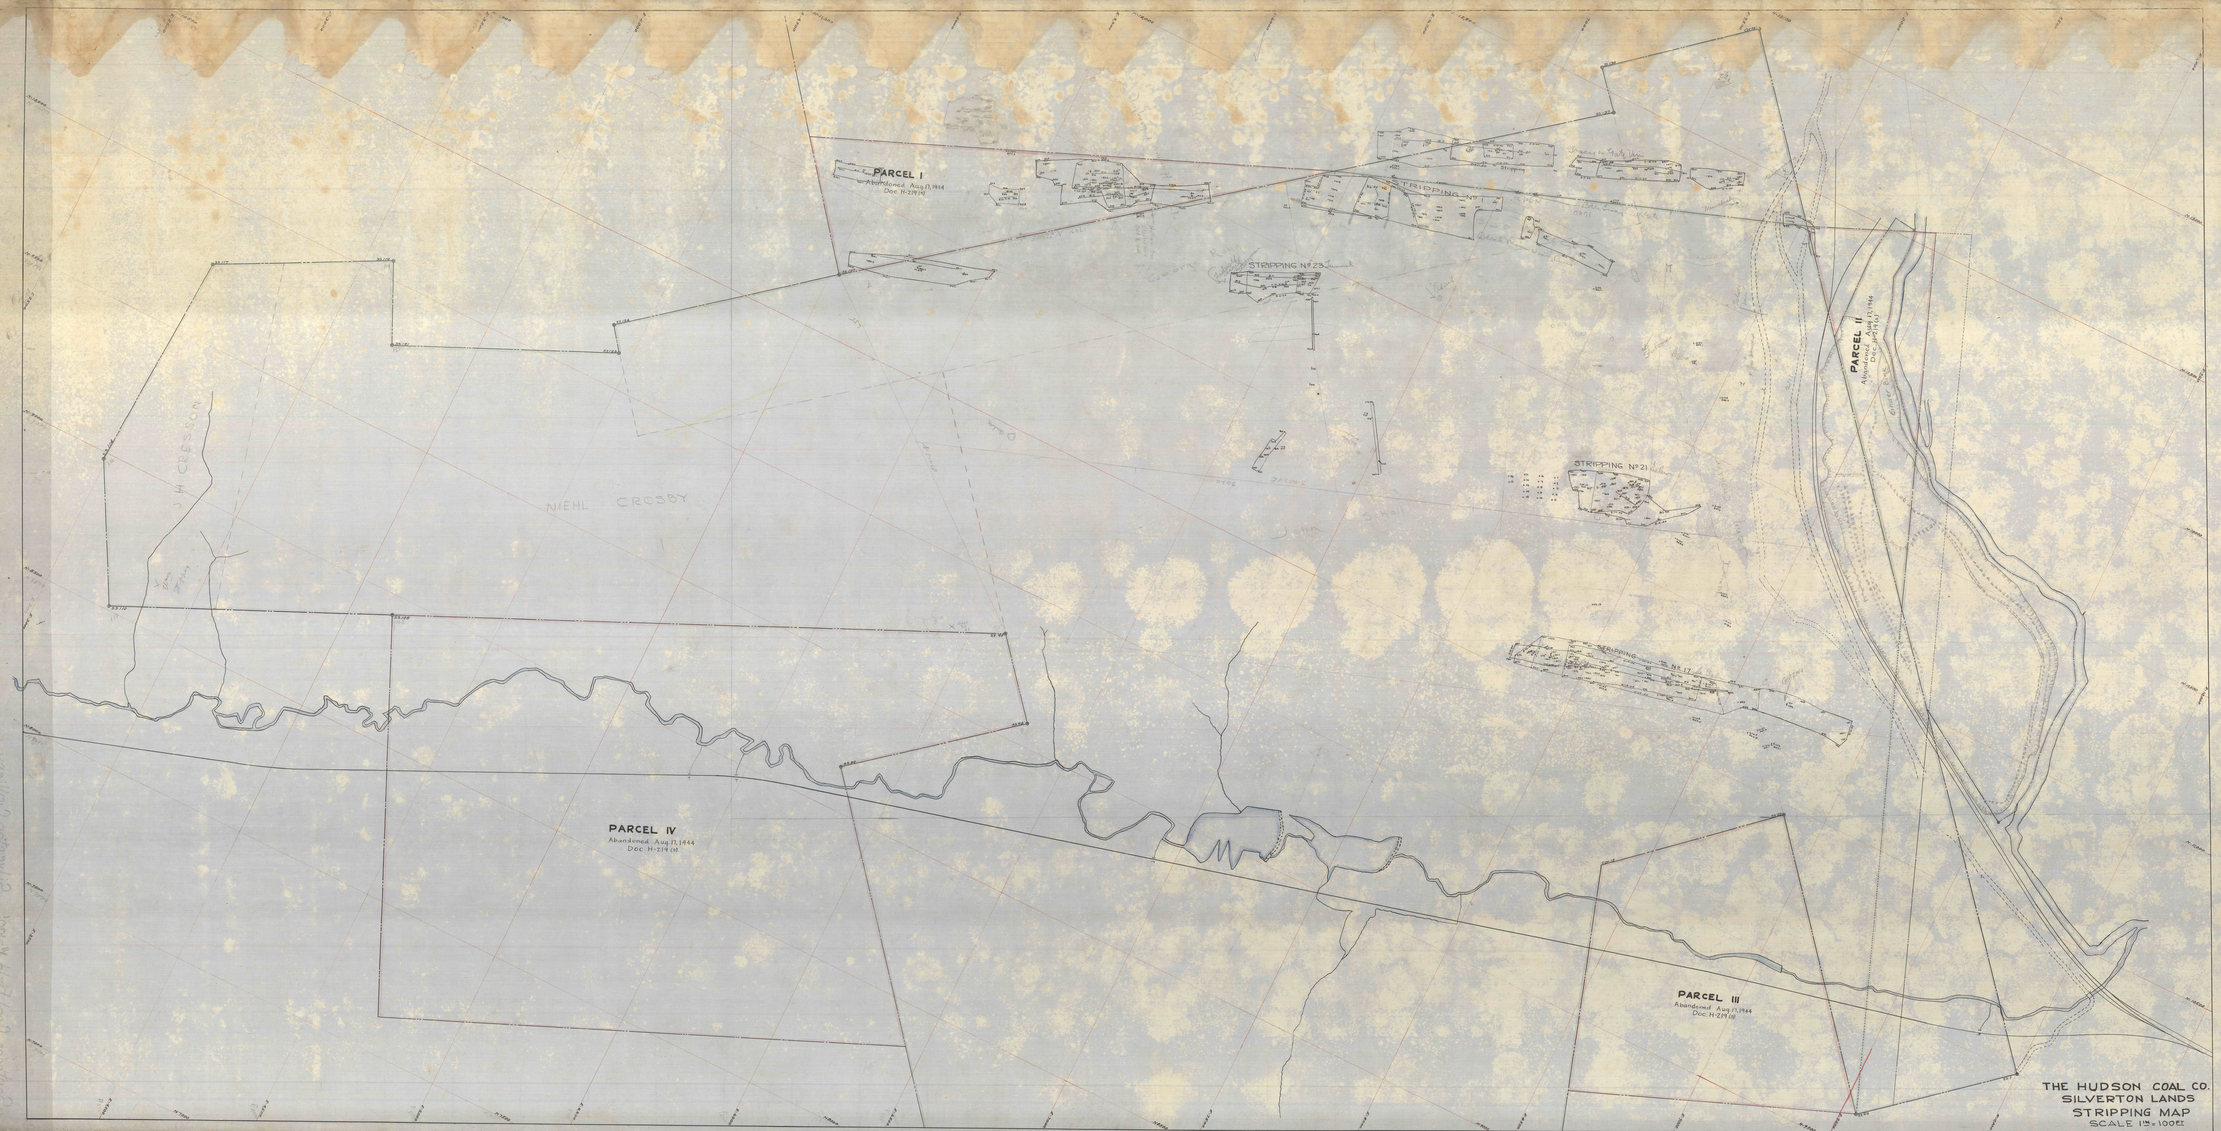

PARCEL I
Abandoned Aug 17, 1944
Doc. H-219 (d)
STRIPPING Nº 23
STRIPPING Nº 1
PARCEL II
Abandoned Aug 17, 1944
Doc. H-219 (d)
STRIPPING Nº 21
STRIPPING Nº 17
J.H. CRESSON
NIEHL CROSBY
PARCEL IV
Abandoned Aug 17, 1944
Doc. H-219 (d)
PARCEL III
Abandoned Aug 17, 1944
Doc. H-219 (d)
THE HUDSON COAL CO.
SILVERTON LANDS
STRIPPING MAP
SCALE 1" = 100'