



Int 30
D.D.H. 5457
Top Bull Elev. 20535
Coal 14"
Bene 0.7"
Coal 4"
56"

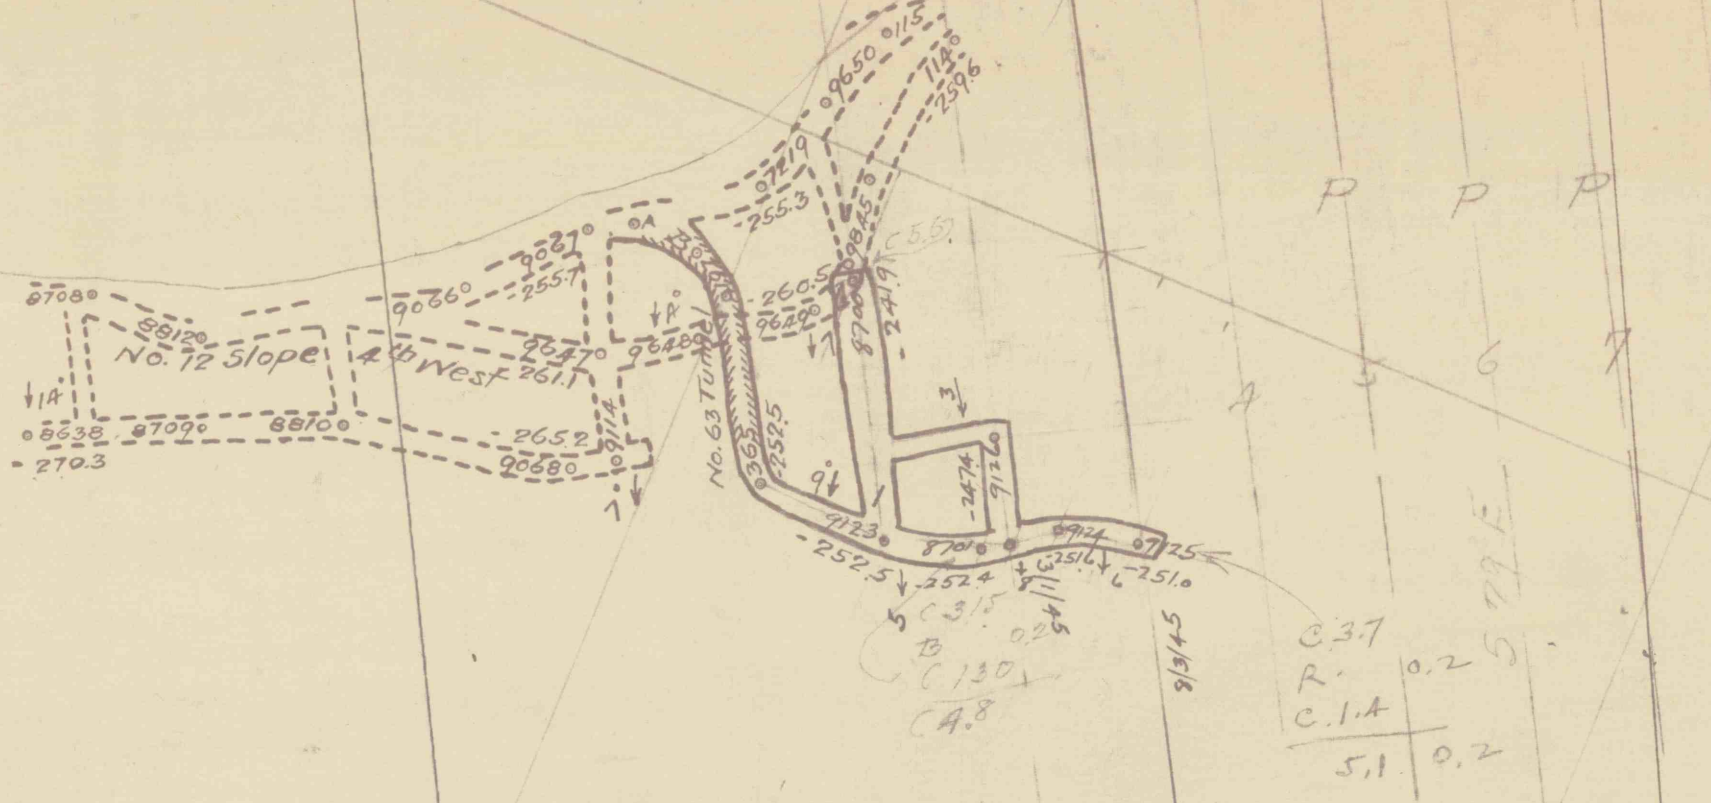

No. 14 Plane West

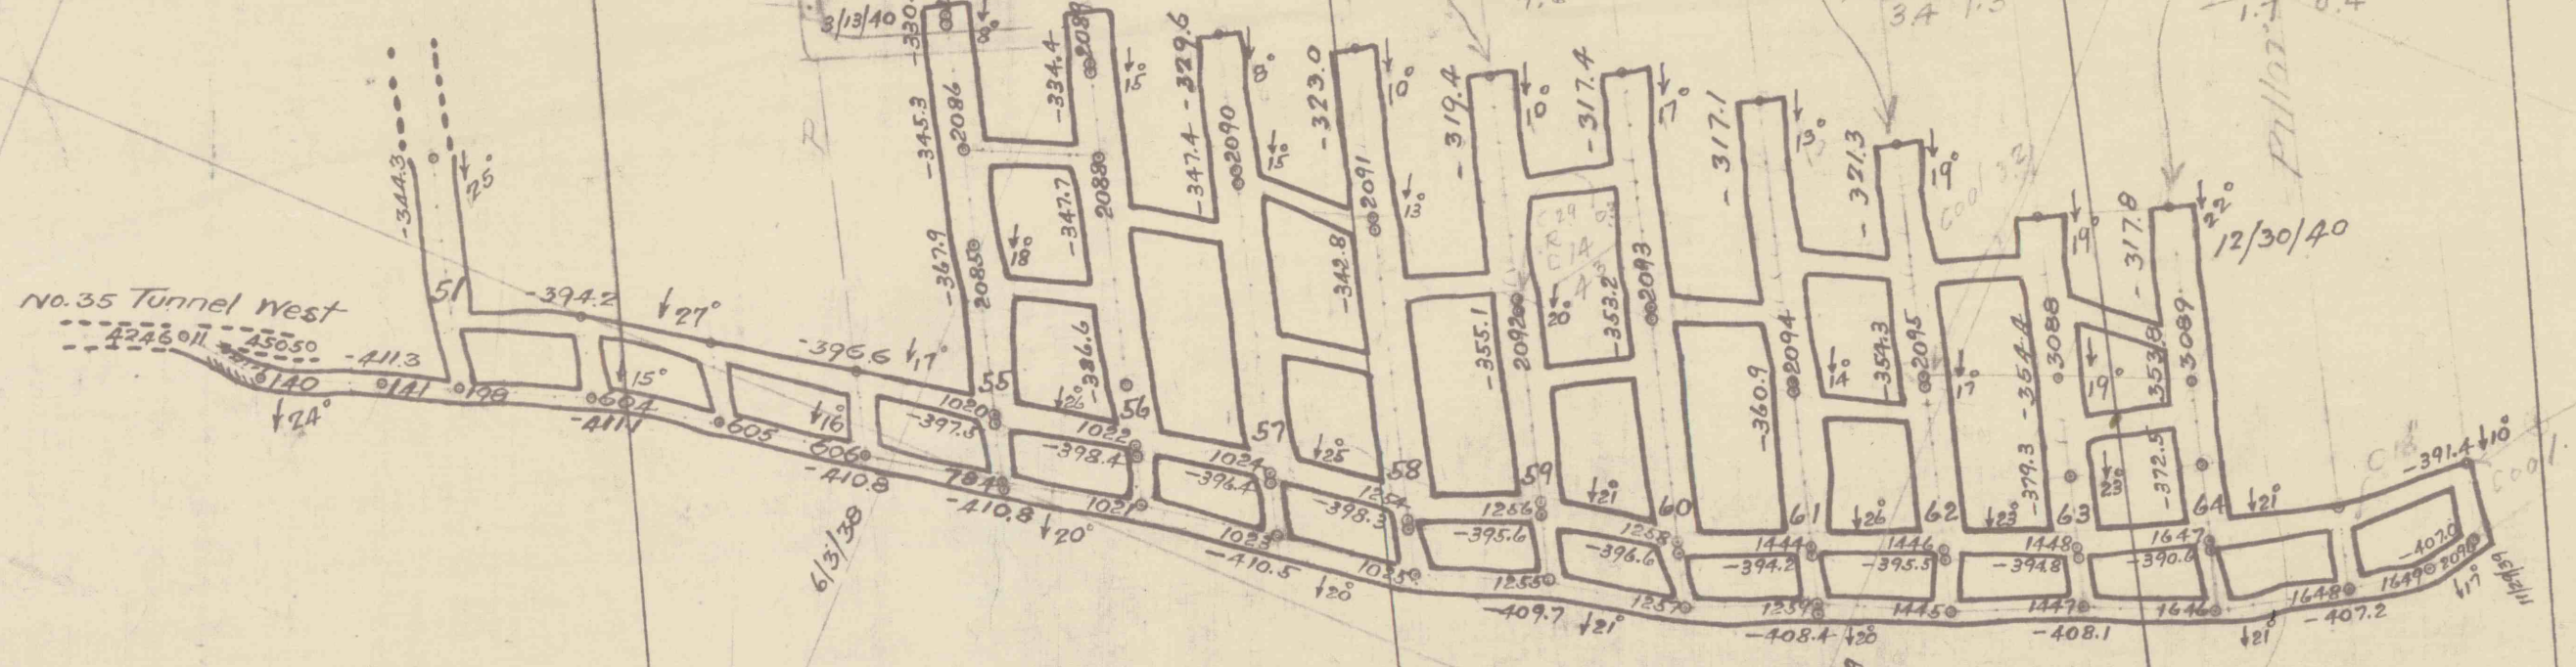

C.2.4	
B.	0.10
C.0.7	
R.	0.10
C.1.4	
4.5	0.2

C.2.0	
B.	0.7
R.	0.6
C.1.4	
3.4	1.3

C.1.5	
B.	0.4
C.0.2	
1.7	0.4

D.D.H. 5854
Top Bull Elev. 32356
Coal 310
717 72