


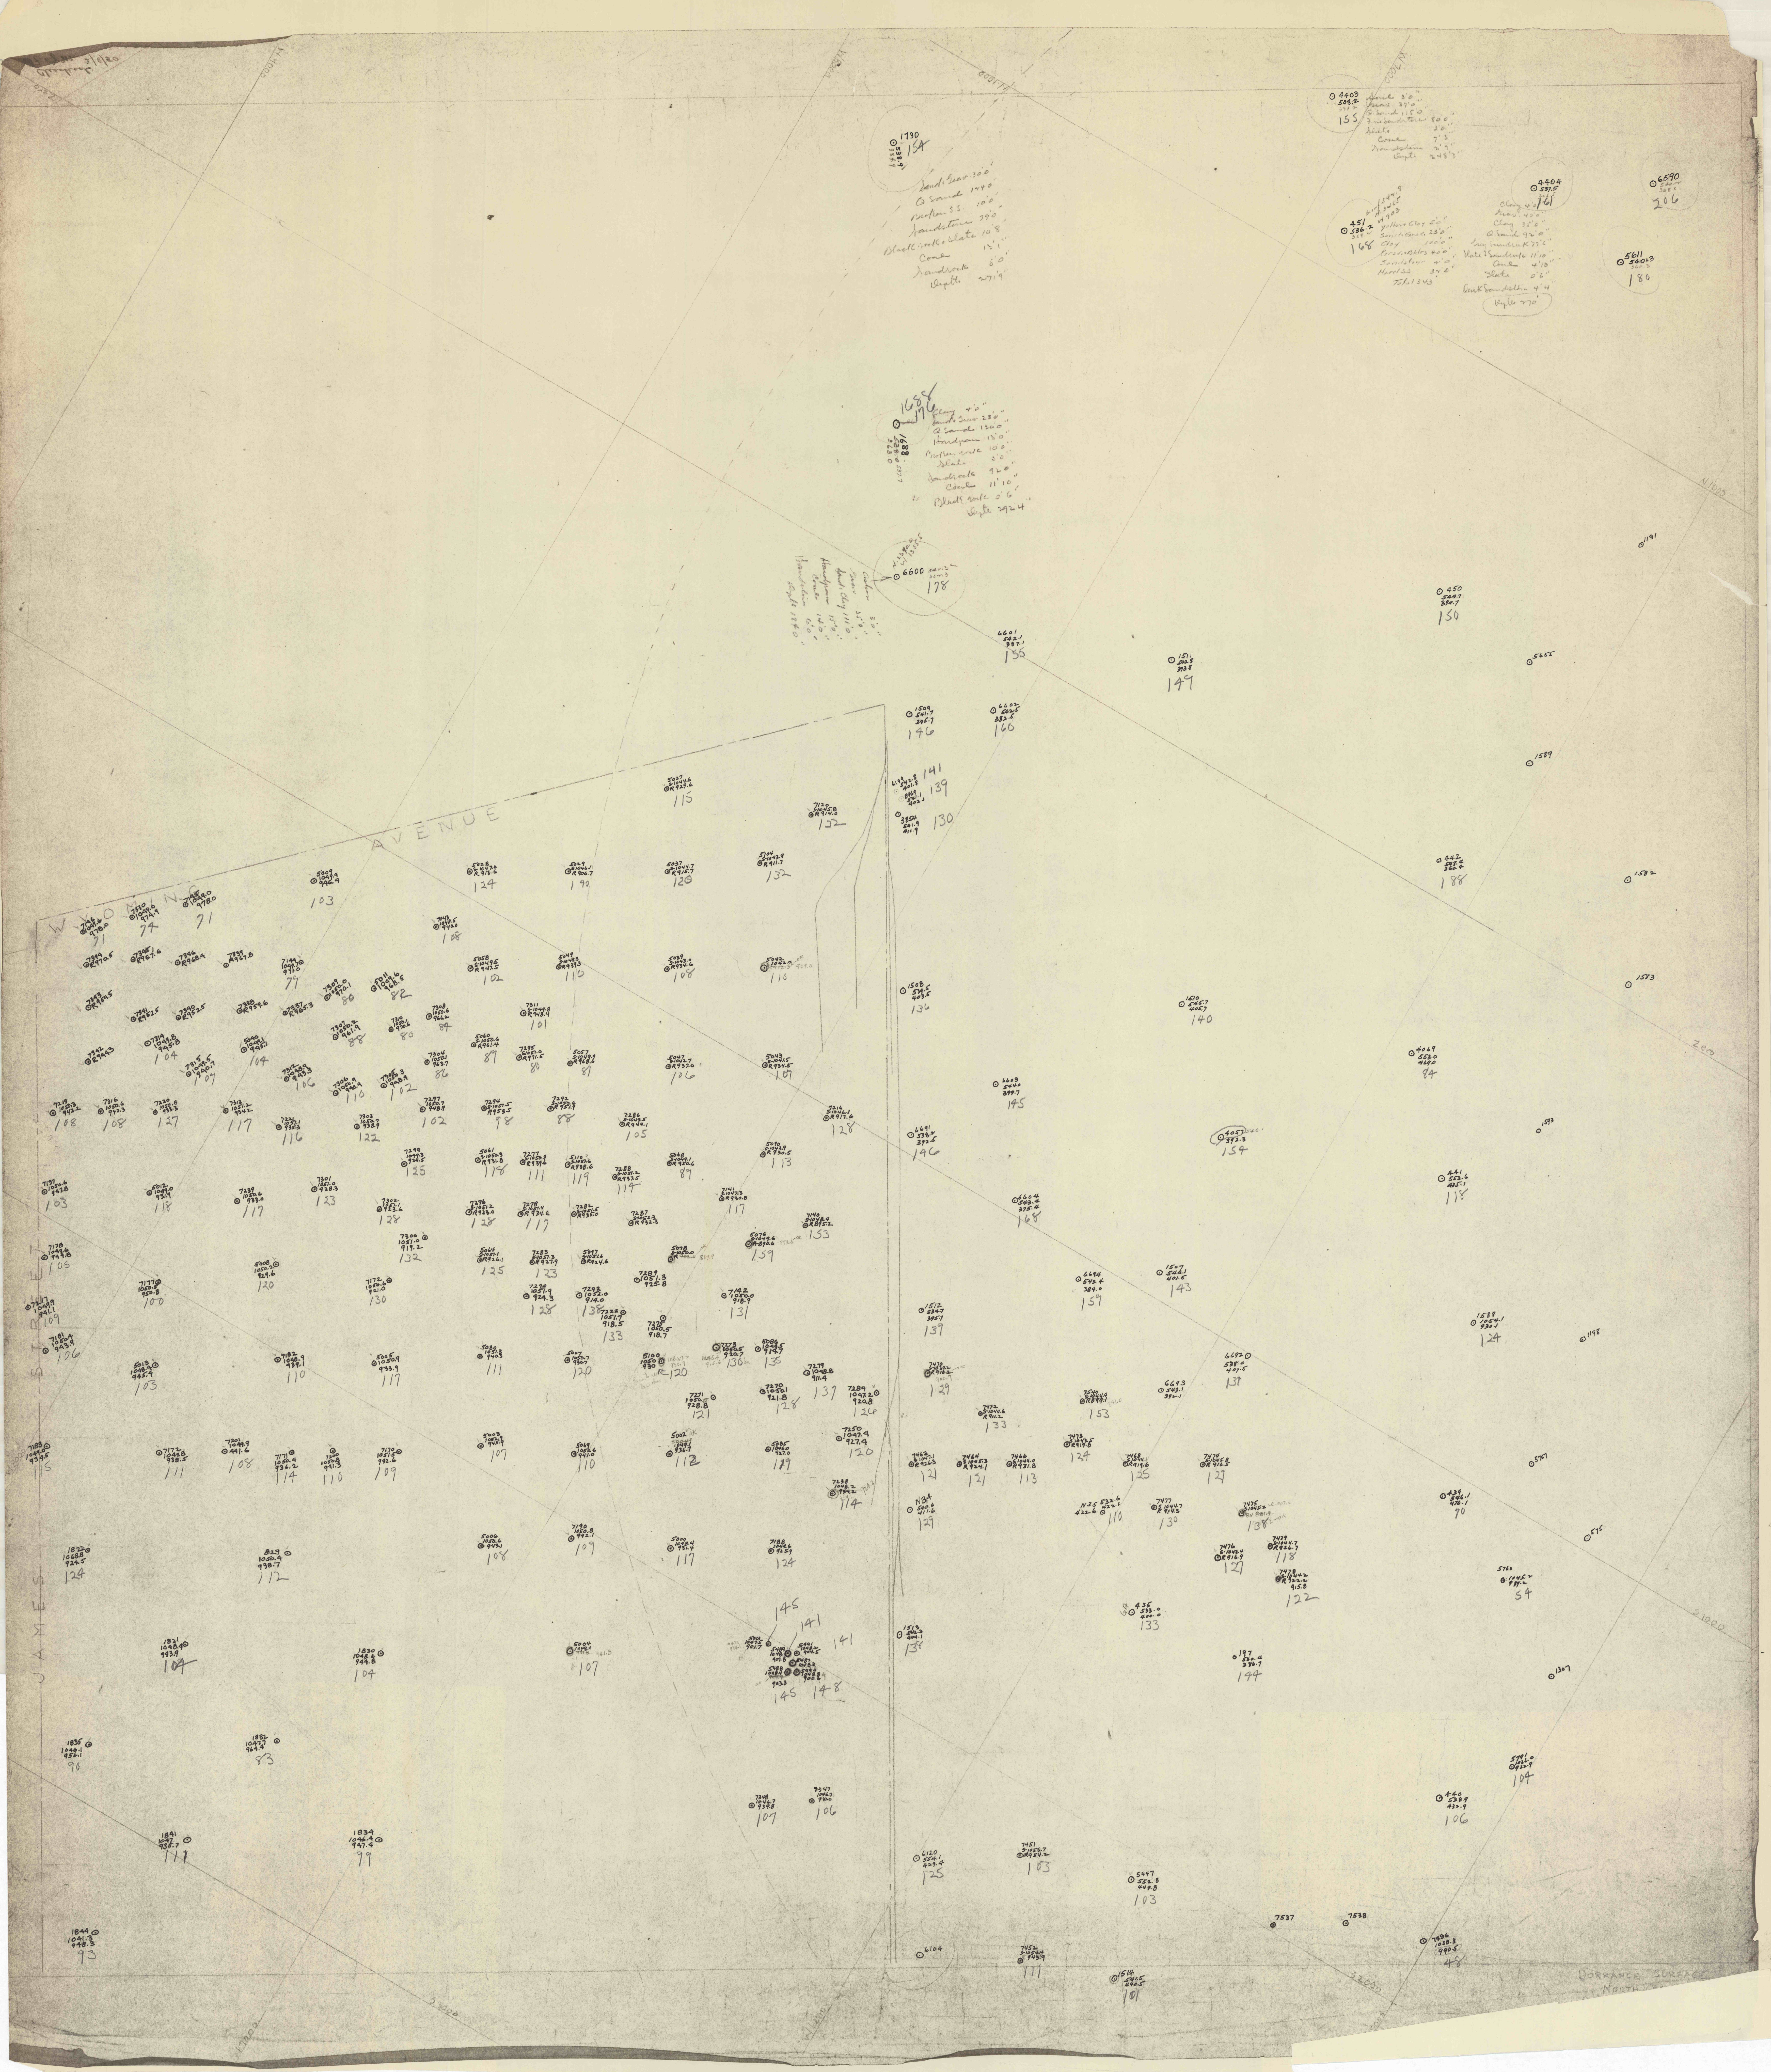

1730
154

168
178

178
155

141
139
130

136
140

146
145

139
137

133
132

138
135

125
103

111
101

155
156

168
169

150
149

140
139

136
135

133
132

130
129

127
126

124
123

121
120

118
117

115
114

112
111
































