

& W. B. C. O. A. L. C. O.

P. E. L. L.


SAFETY ZONE

H. O. M. A. S. P. C. O. L. L. I. N. G. S.




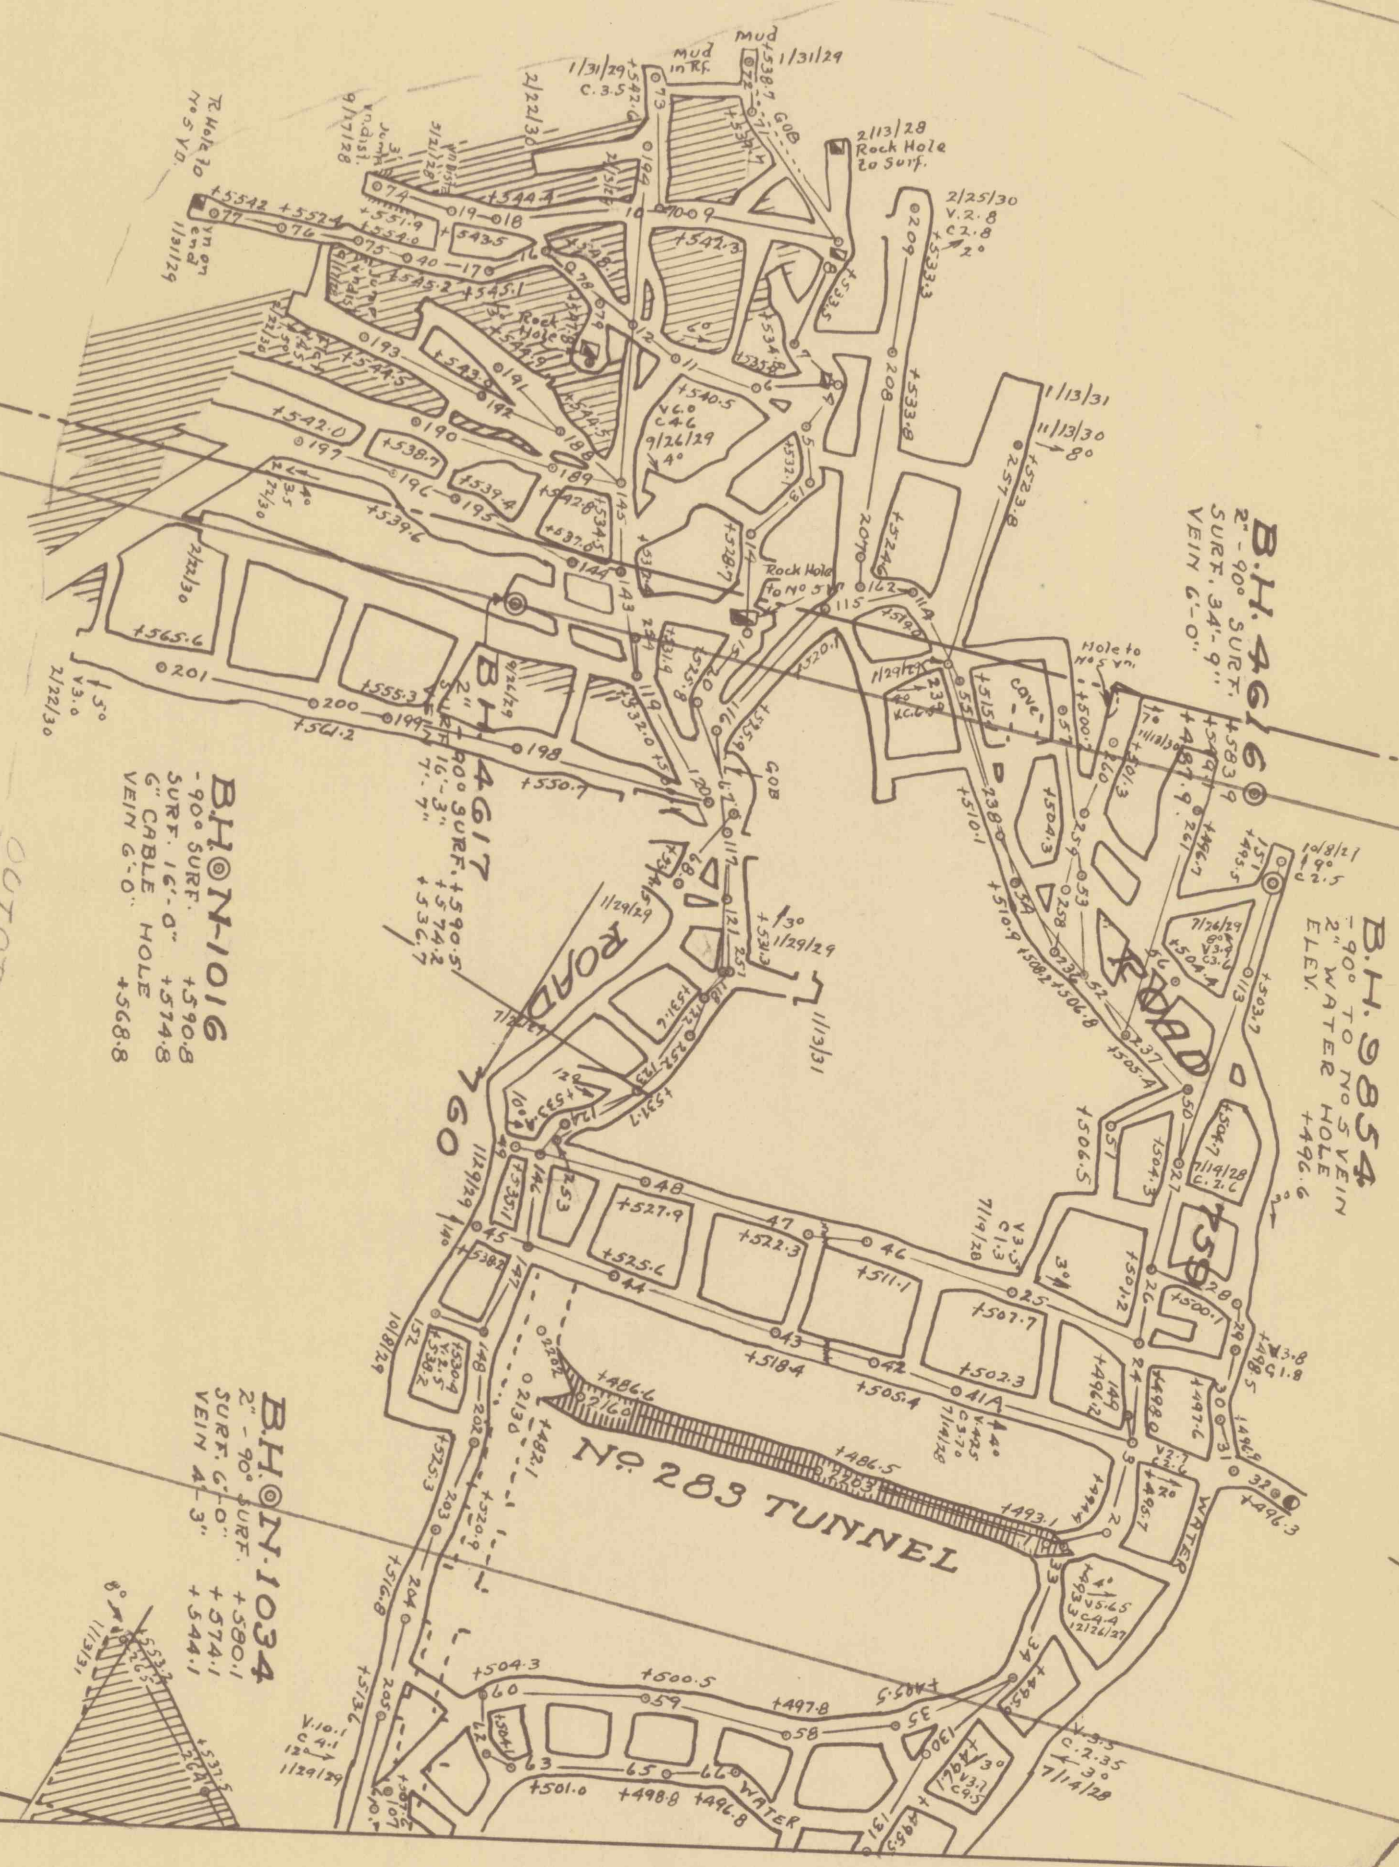

LOOMIS COLLIERY  
No 4 VEIN  
No 14

13  
10  
6