


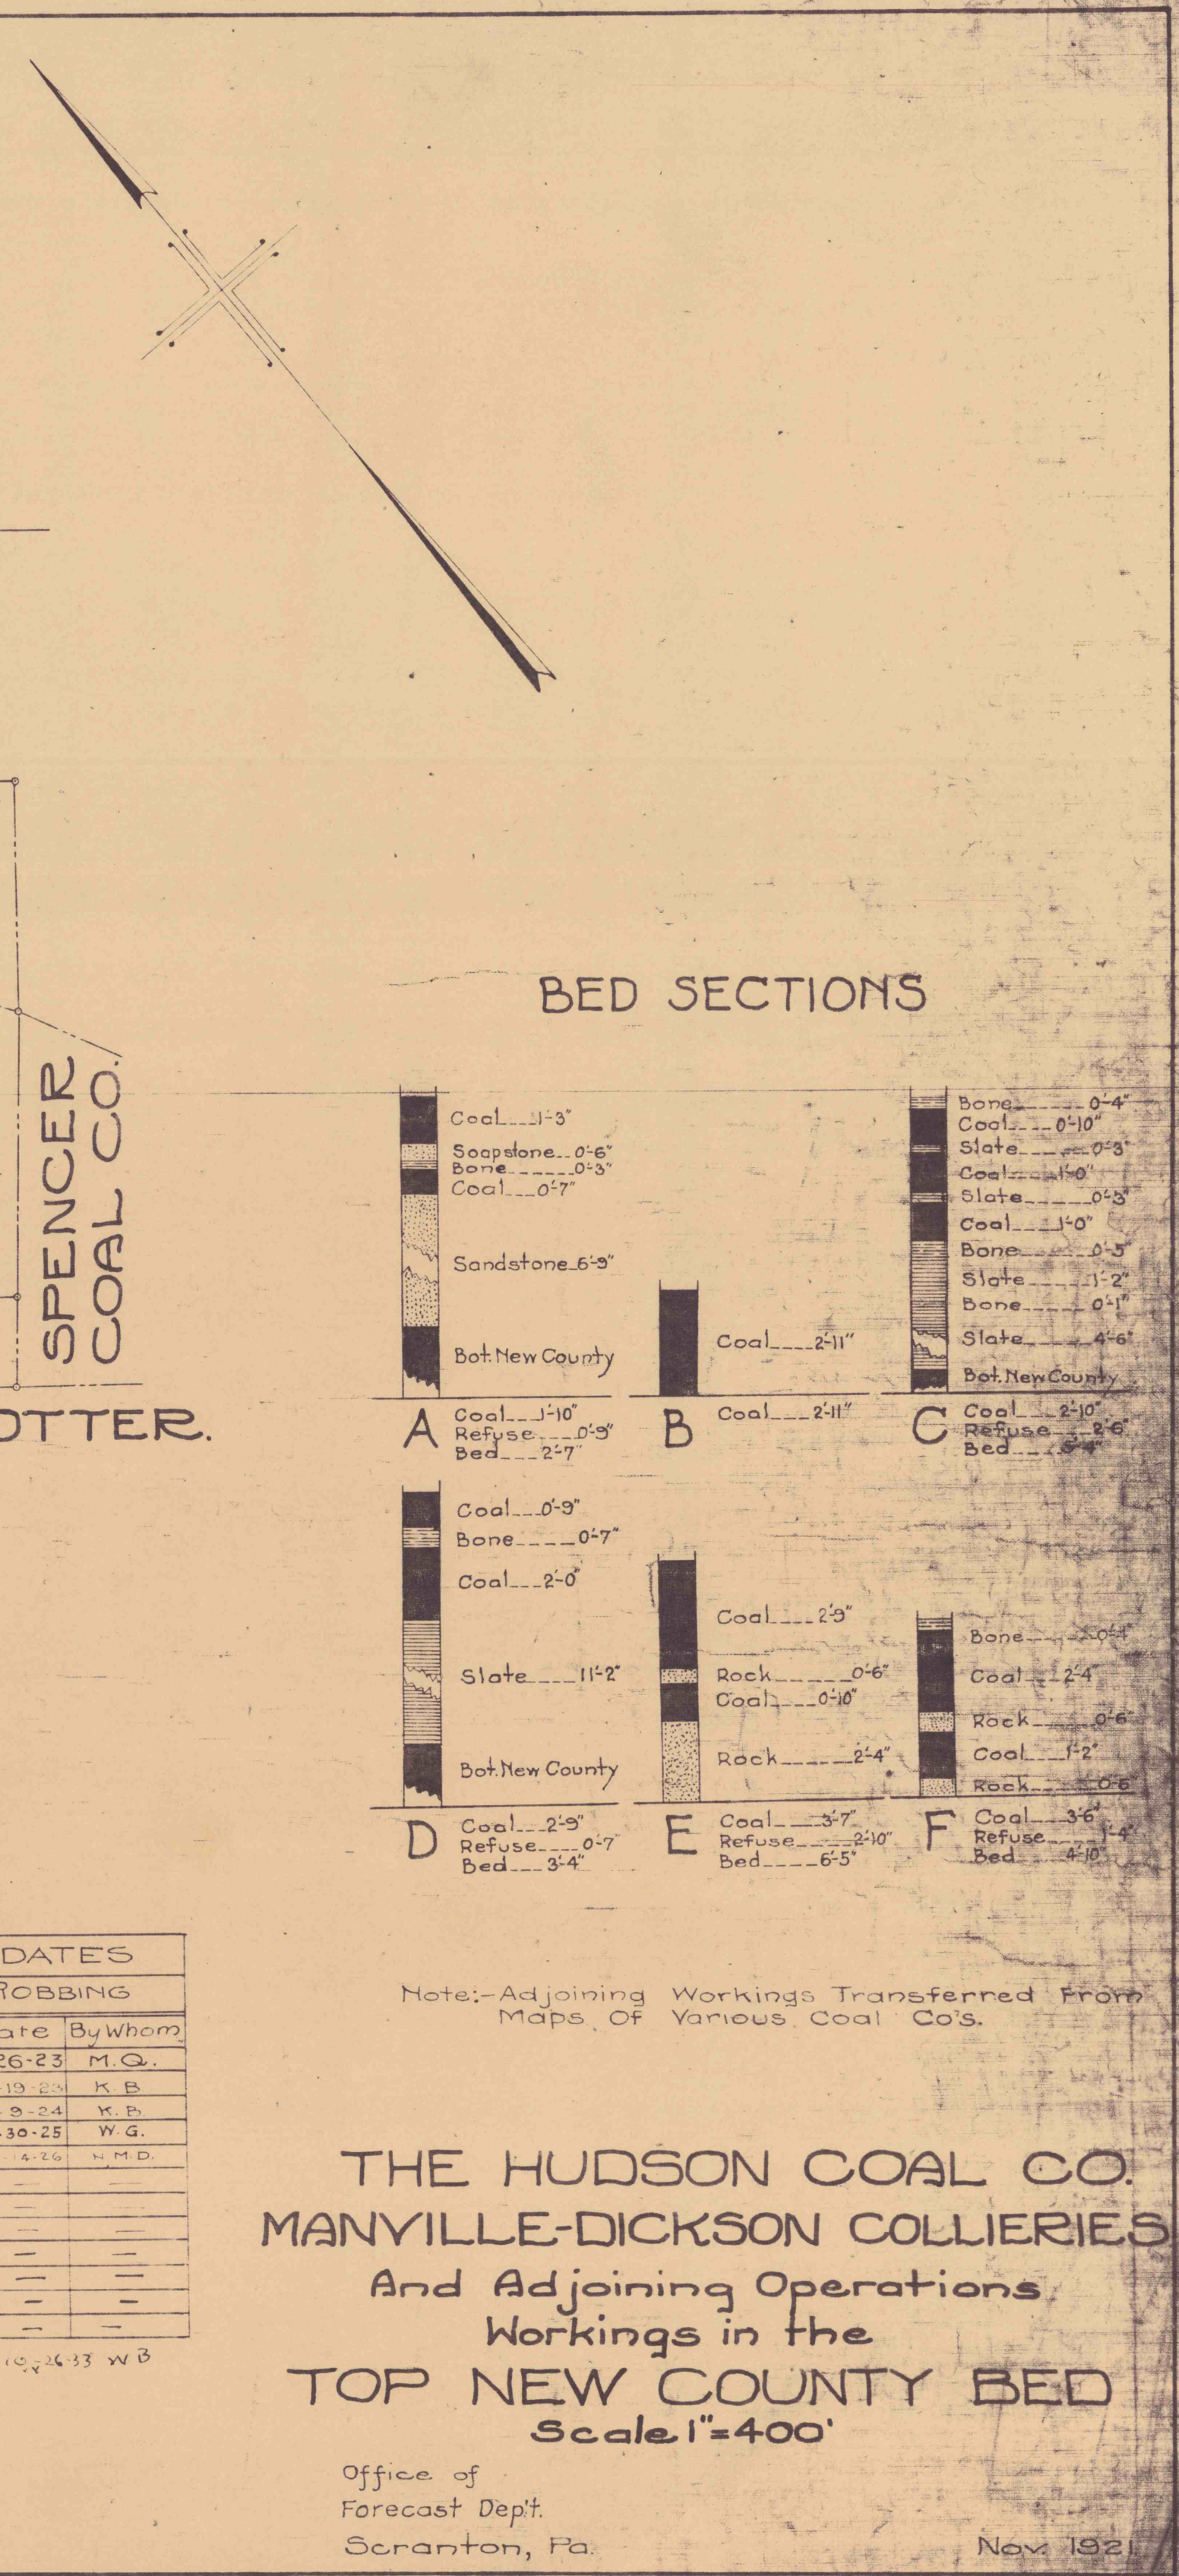

copy
Collyer
d
LE
2