


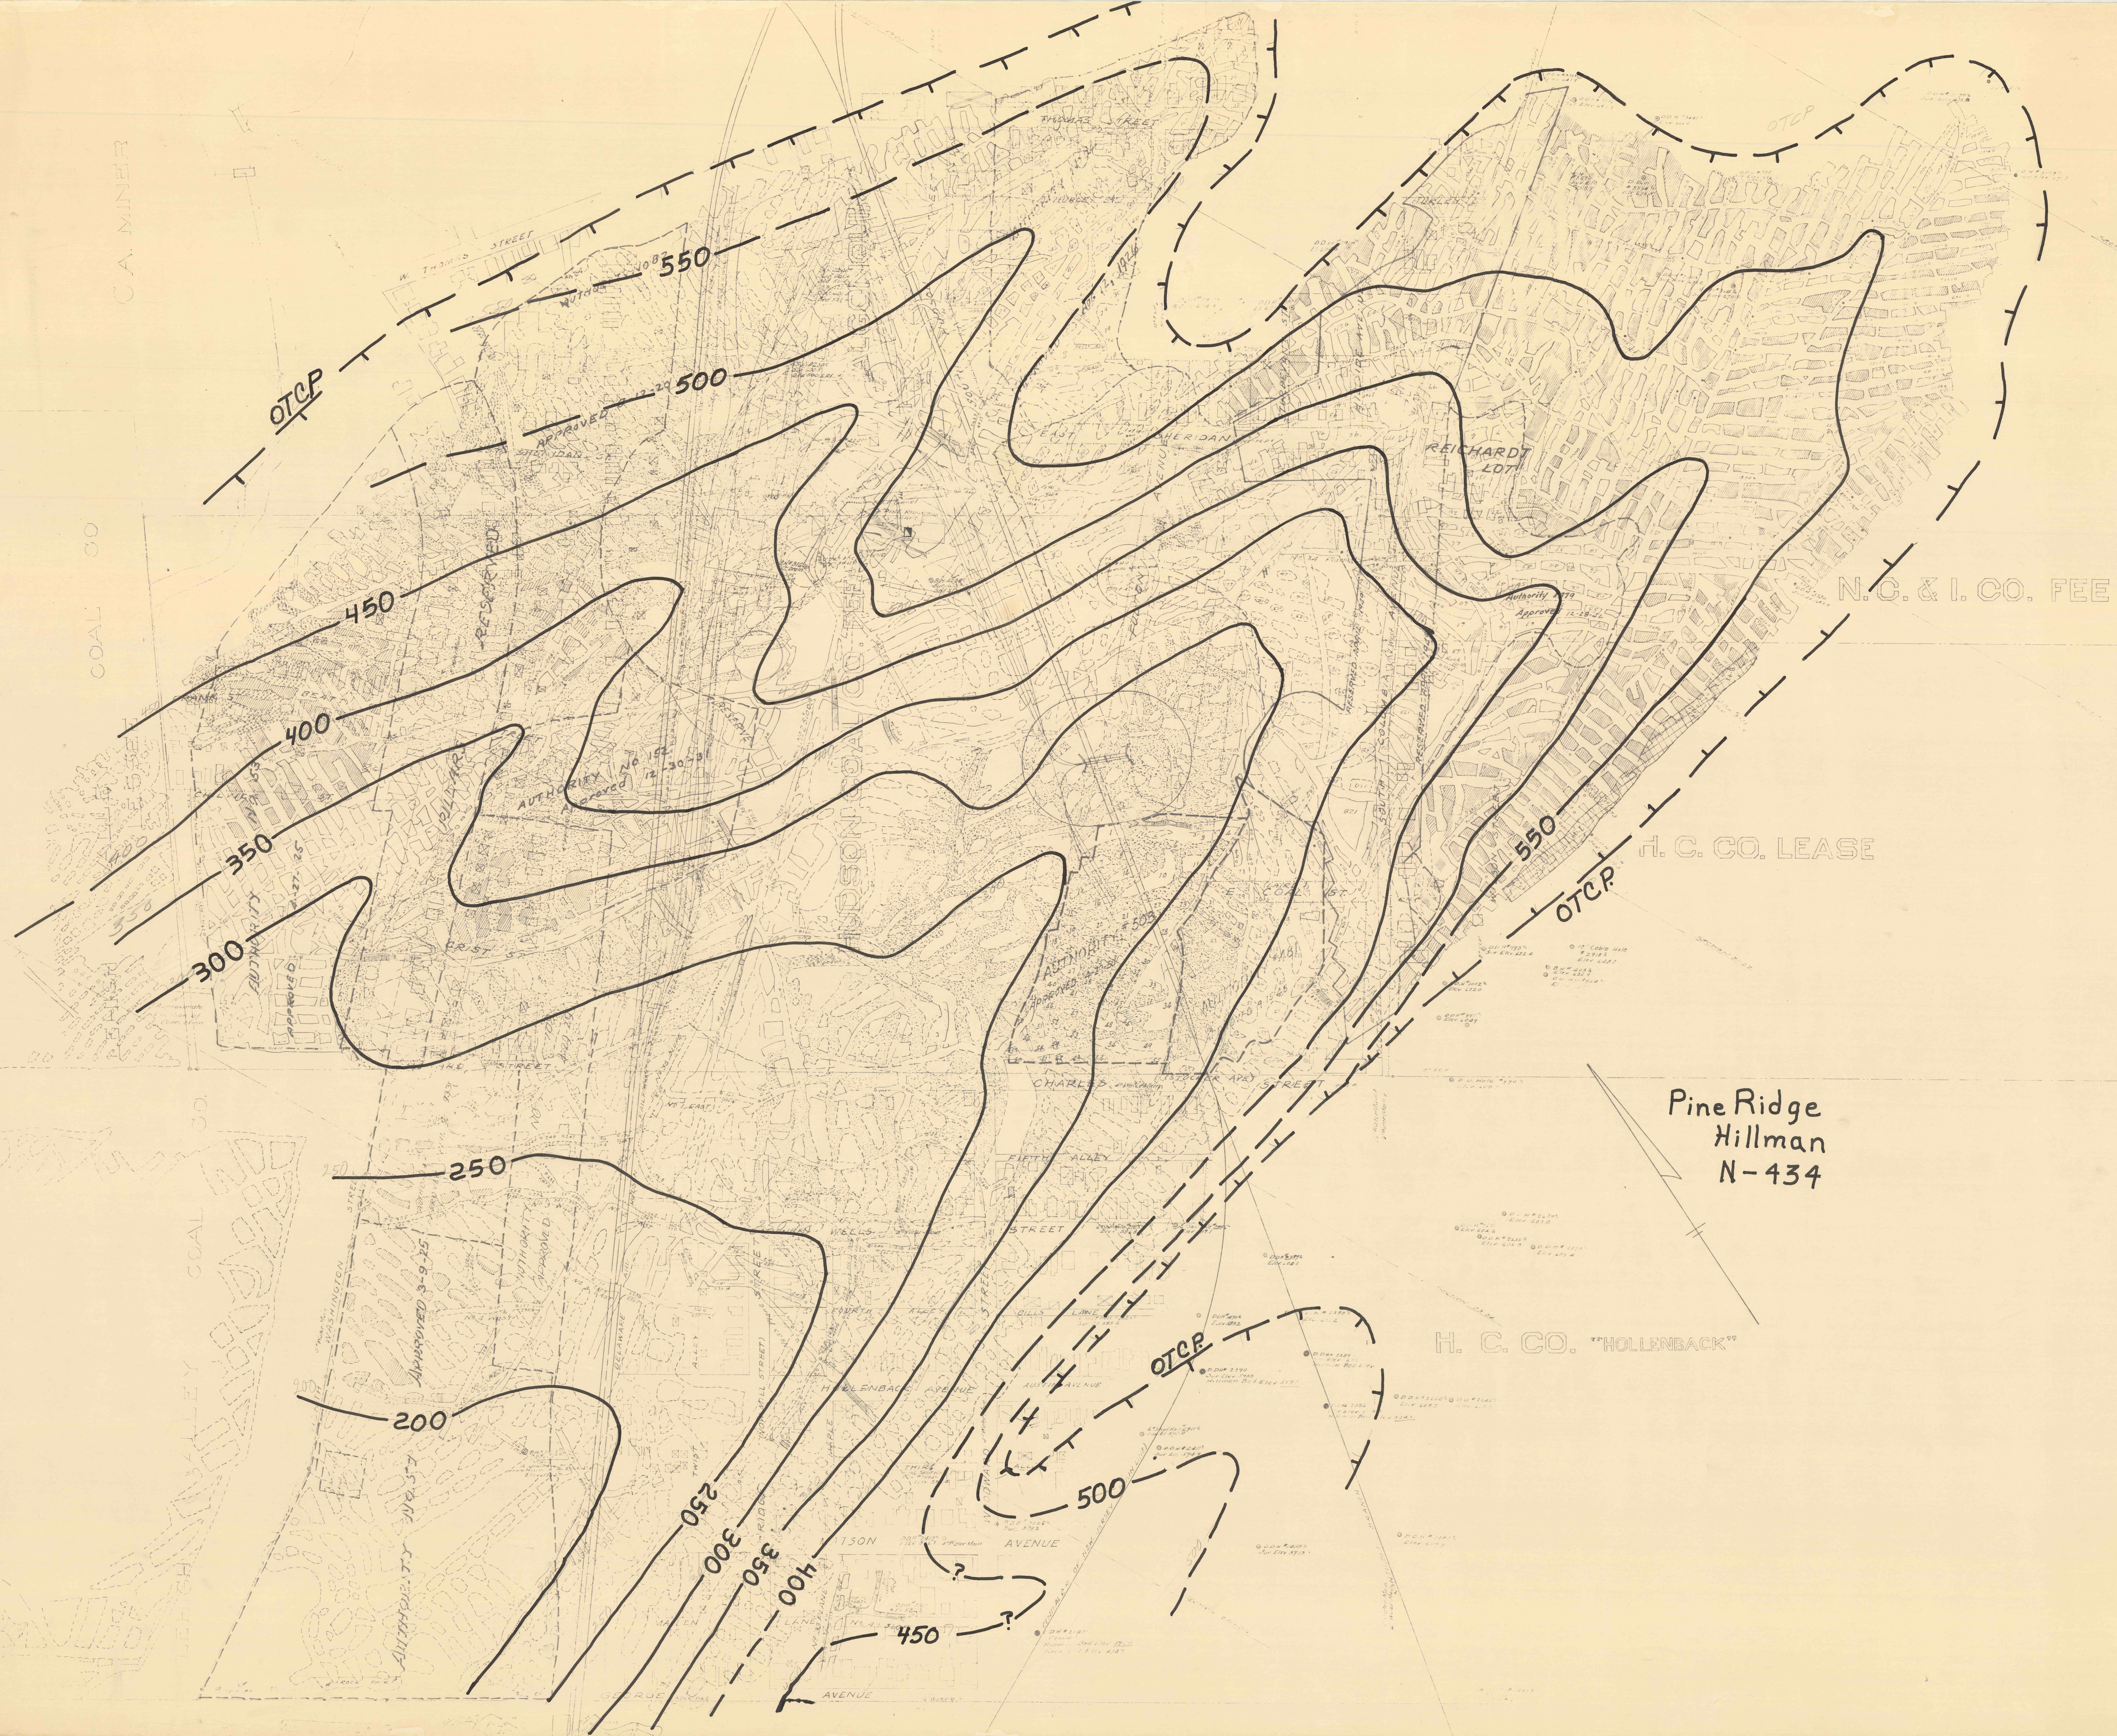

Pine Ridge
Hillman
N-434

H. C. CO. HOLLENBACK

H. C. CO. LEASE

N. C. & I. CO. FEE

OTCP

OTCP

OTCP

APPROVED 3-9-75

AUTHORITY No. 102
APPROVED 12-30-81

AUTHORITY No. 508
APPROVED 12-30-81

Authority
Approved 12-30-81

C.A. MINER

COAL CO

COAL

DEIGH VALLEY COAL

W. THOMAS STREET

WASHINGTON STREET

ALHOUTY NO. 57

ALHOUTY NO. 57

