


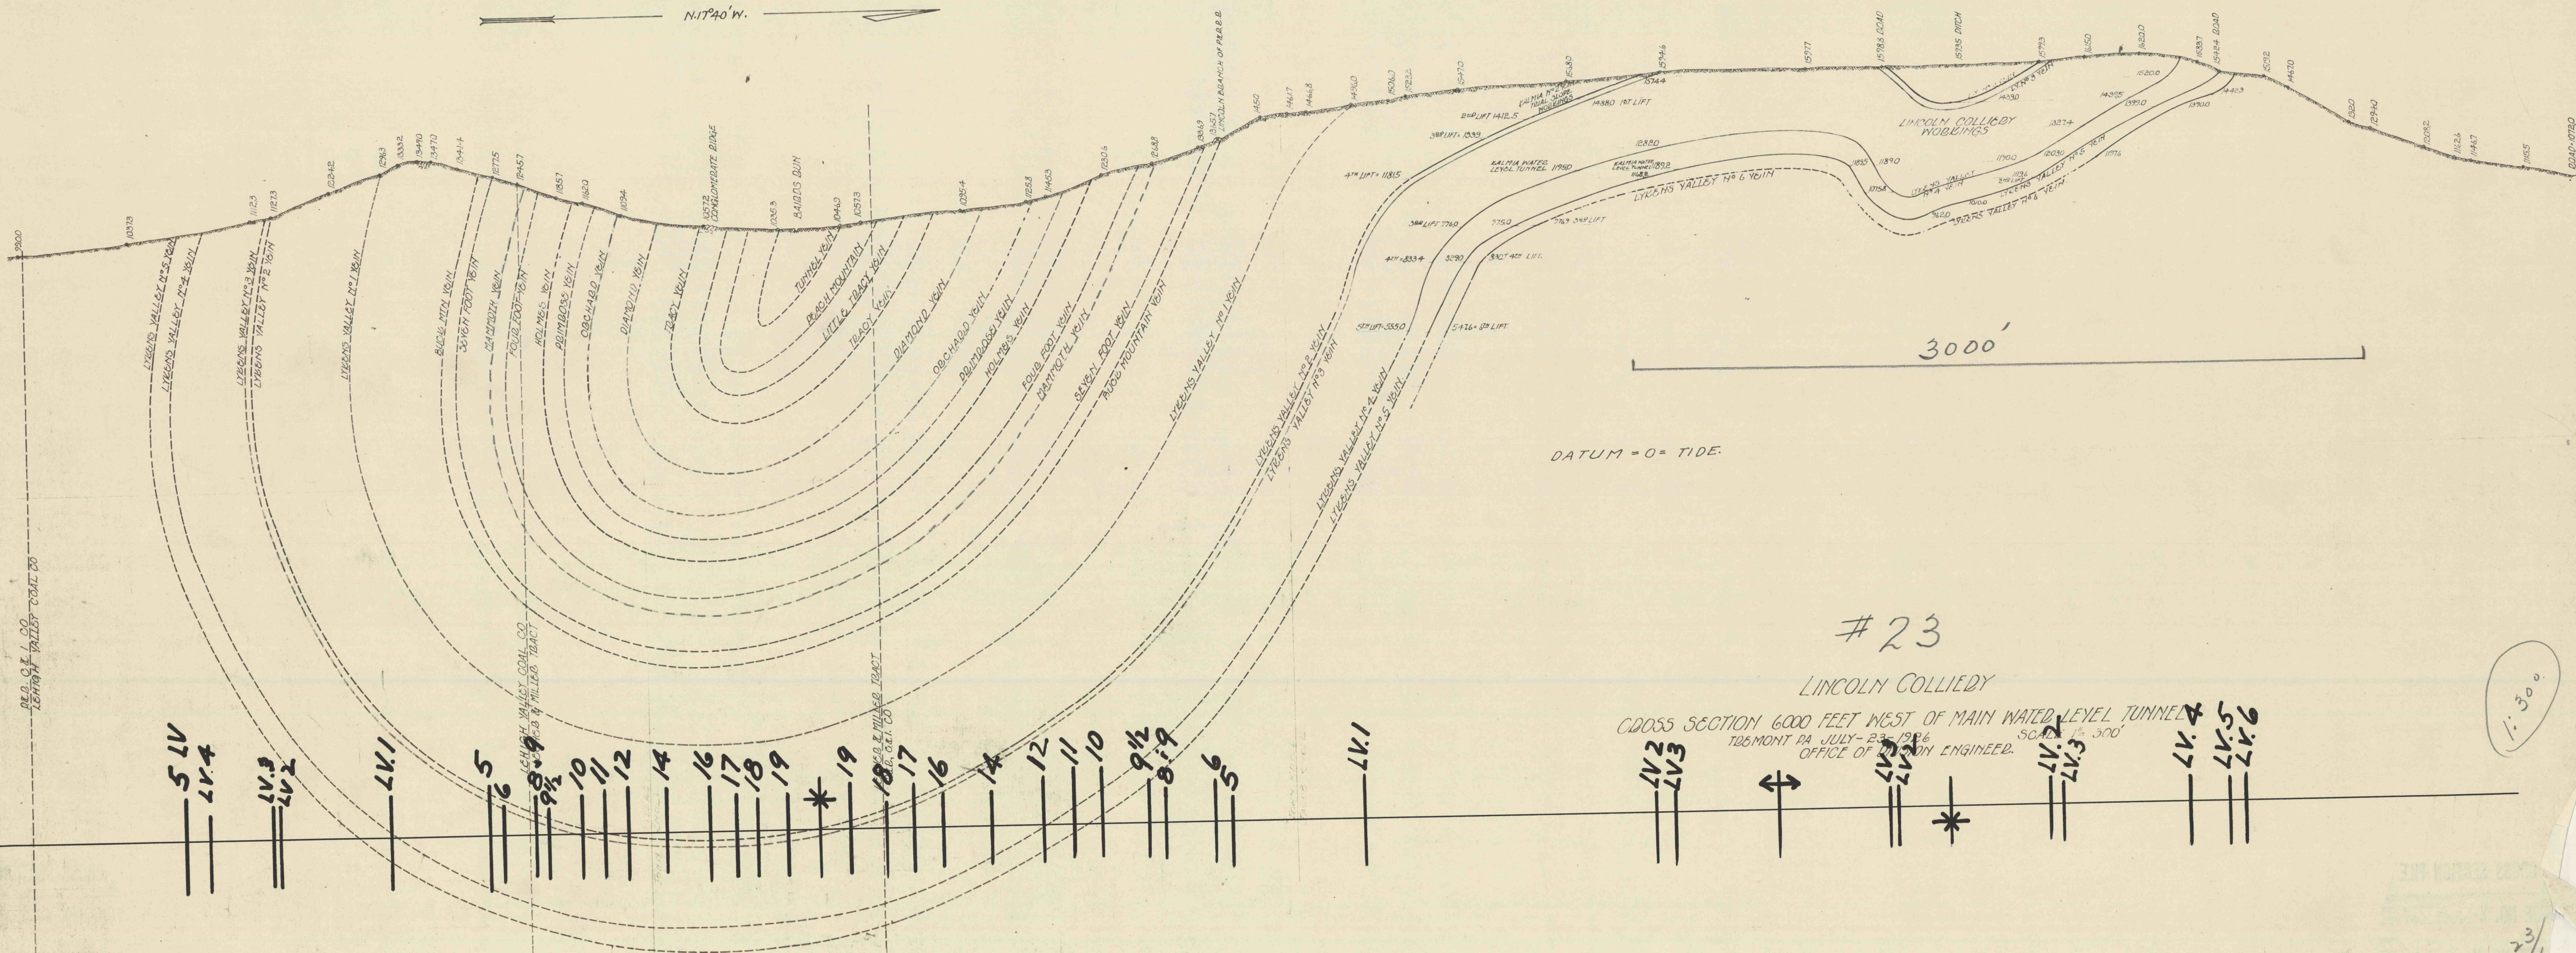

Co

LEHIGH VALLEY COAL CO

LESHED & MILLER

PER O & I CO

#23
LINCOLN COLLIEDY
CROSS SECTION 6000 FEET WEST OF MAIN WATER LEVEL TUNNEL
125 MONT PA JULY-23-1916
OFFICE OF ENGINEER.
SCALE 1" = 300'

LV. 1
LV. 2
1:300

23/L