


Nº1 DUNMORE VEIN

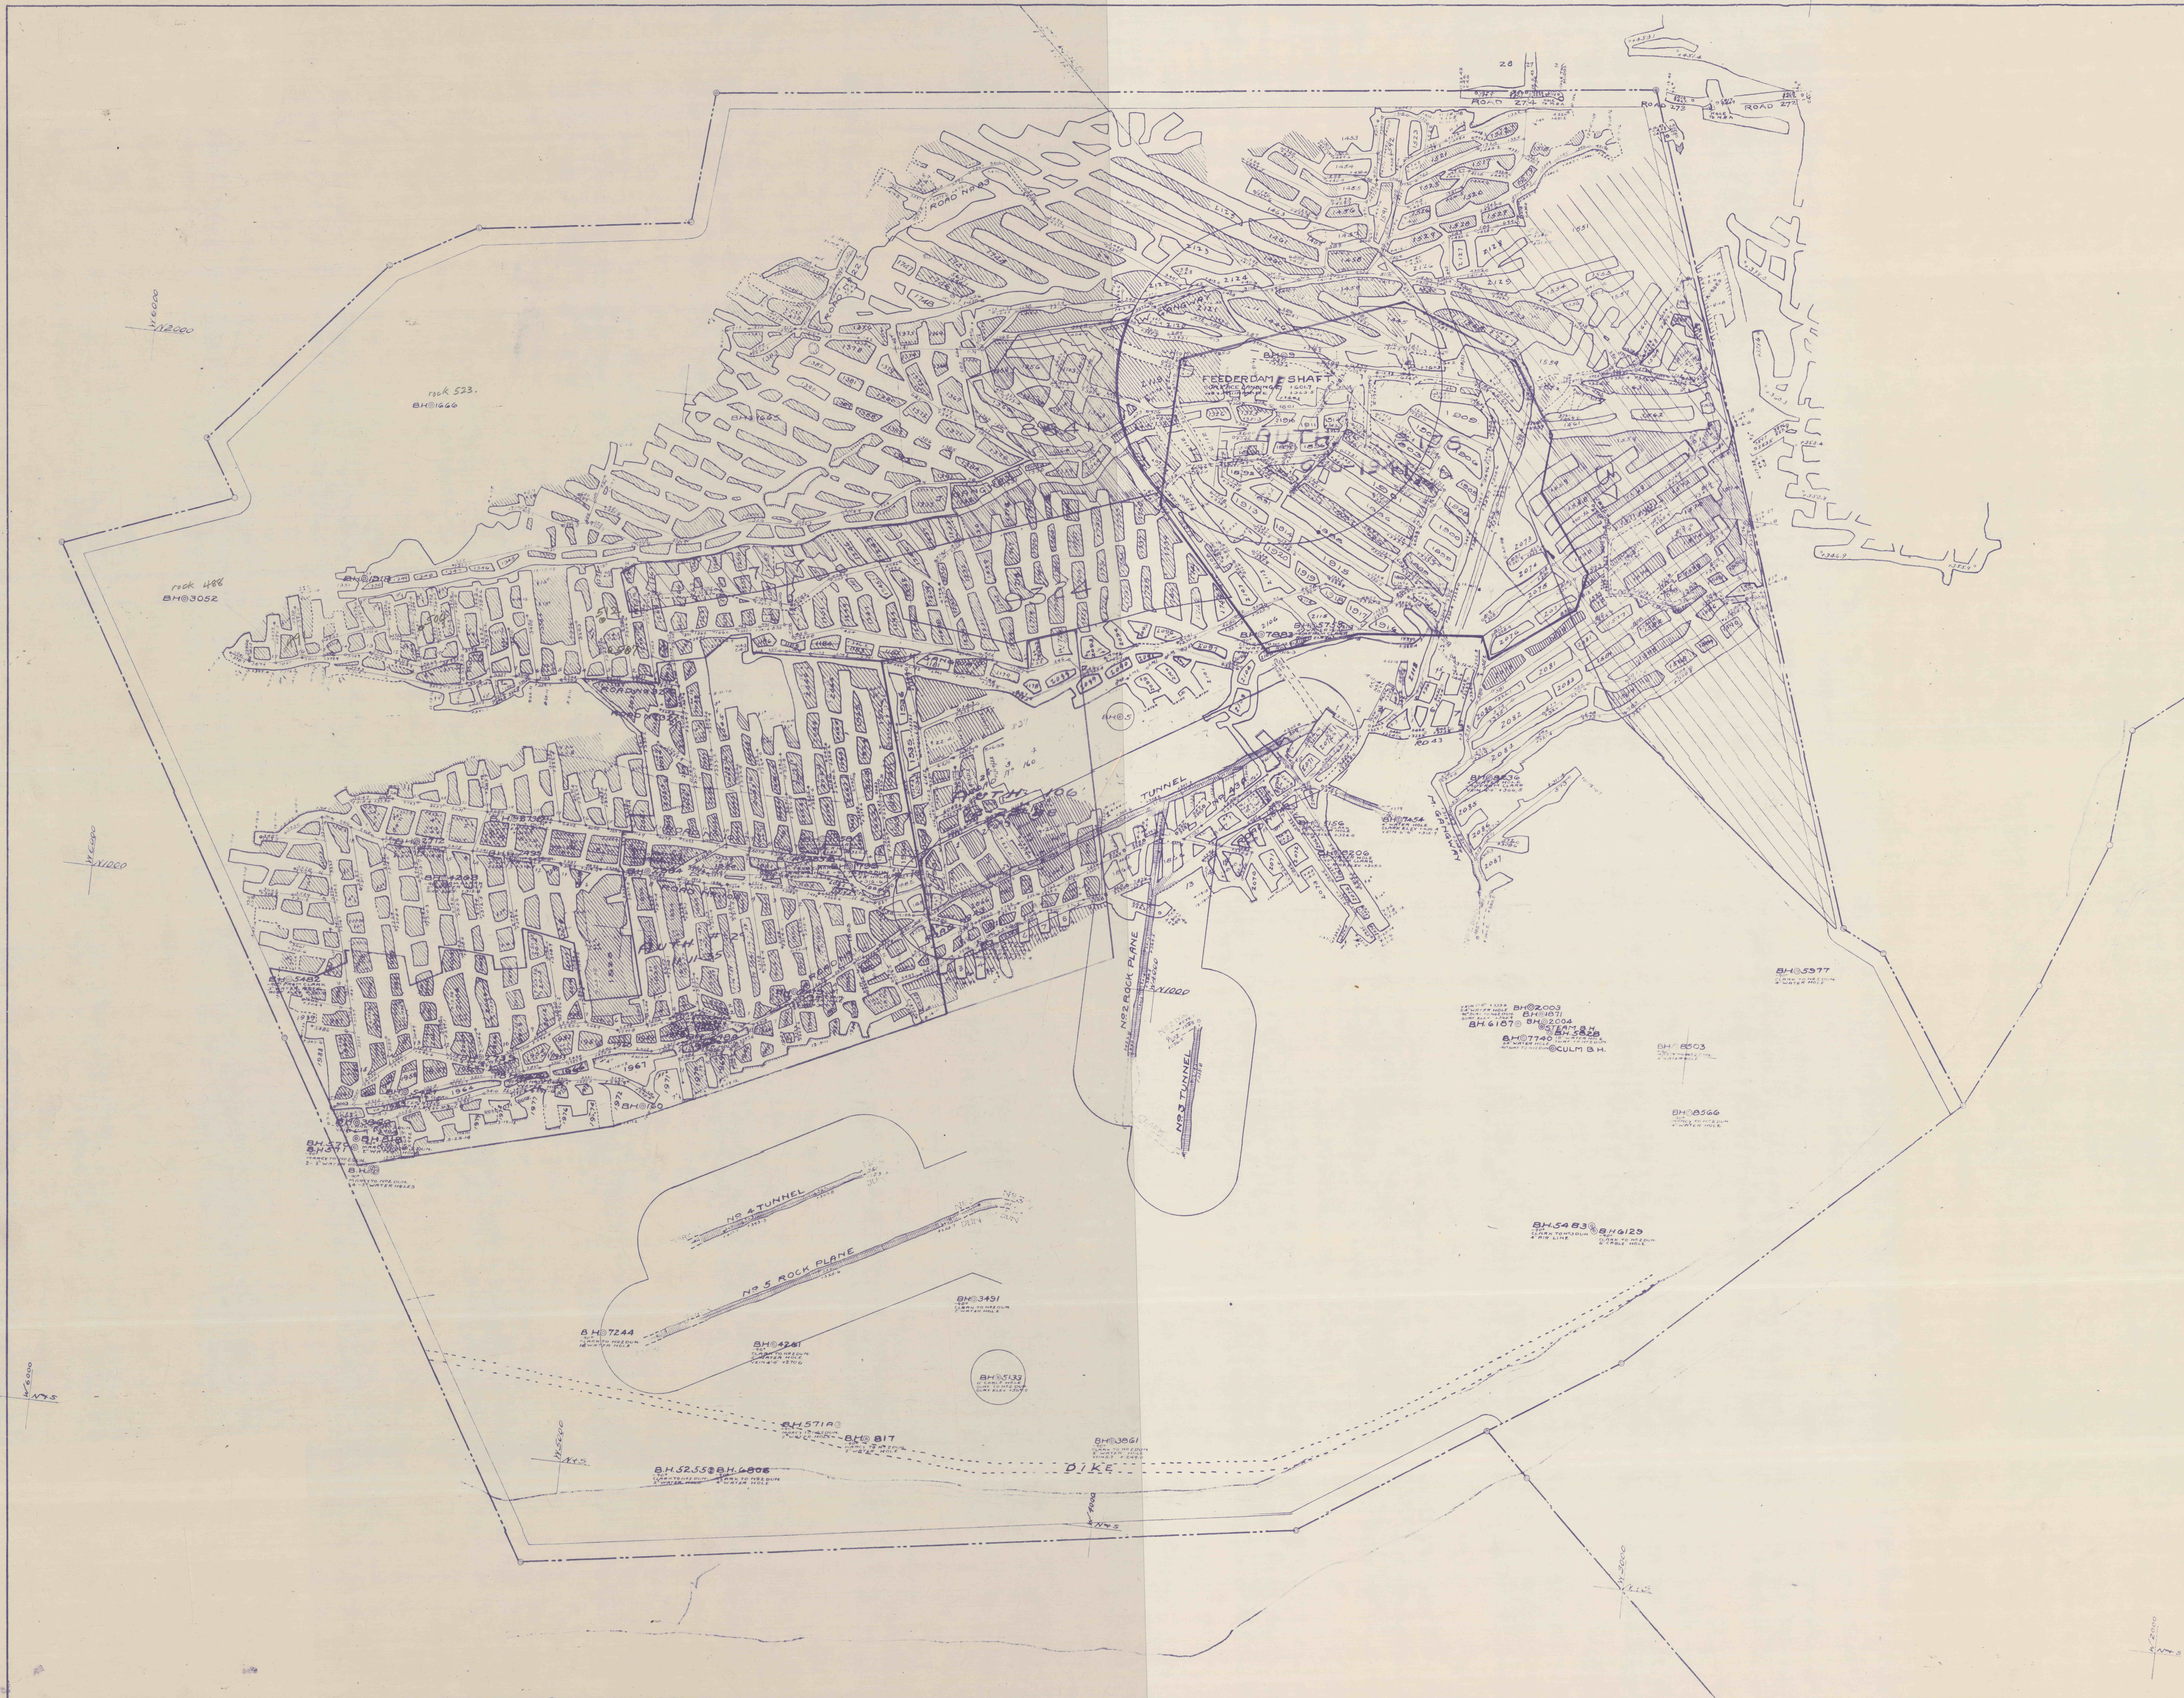

Nº1 DUNMORE VEIN