# MAP

FORGE COAL MINING CO.

NO. 2 SHAFT

PURITAN, PA.

Scale: 100 ft. to 1 in. A.B. Crichton Dec. 1916
Mining Engineer

REVISED MAY 1920

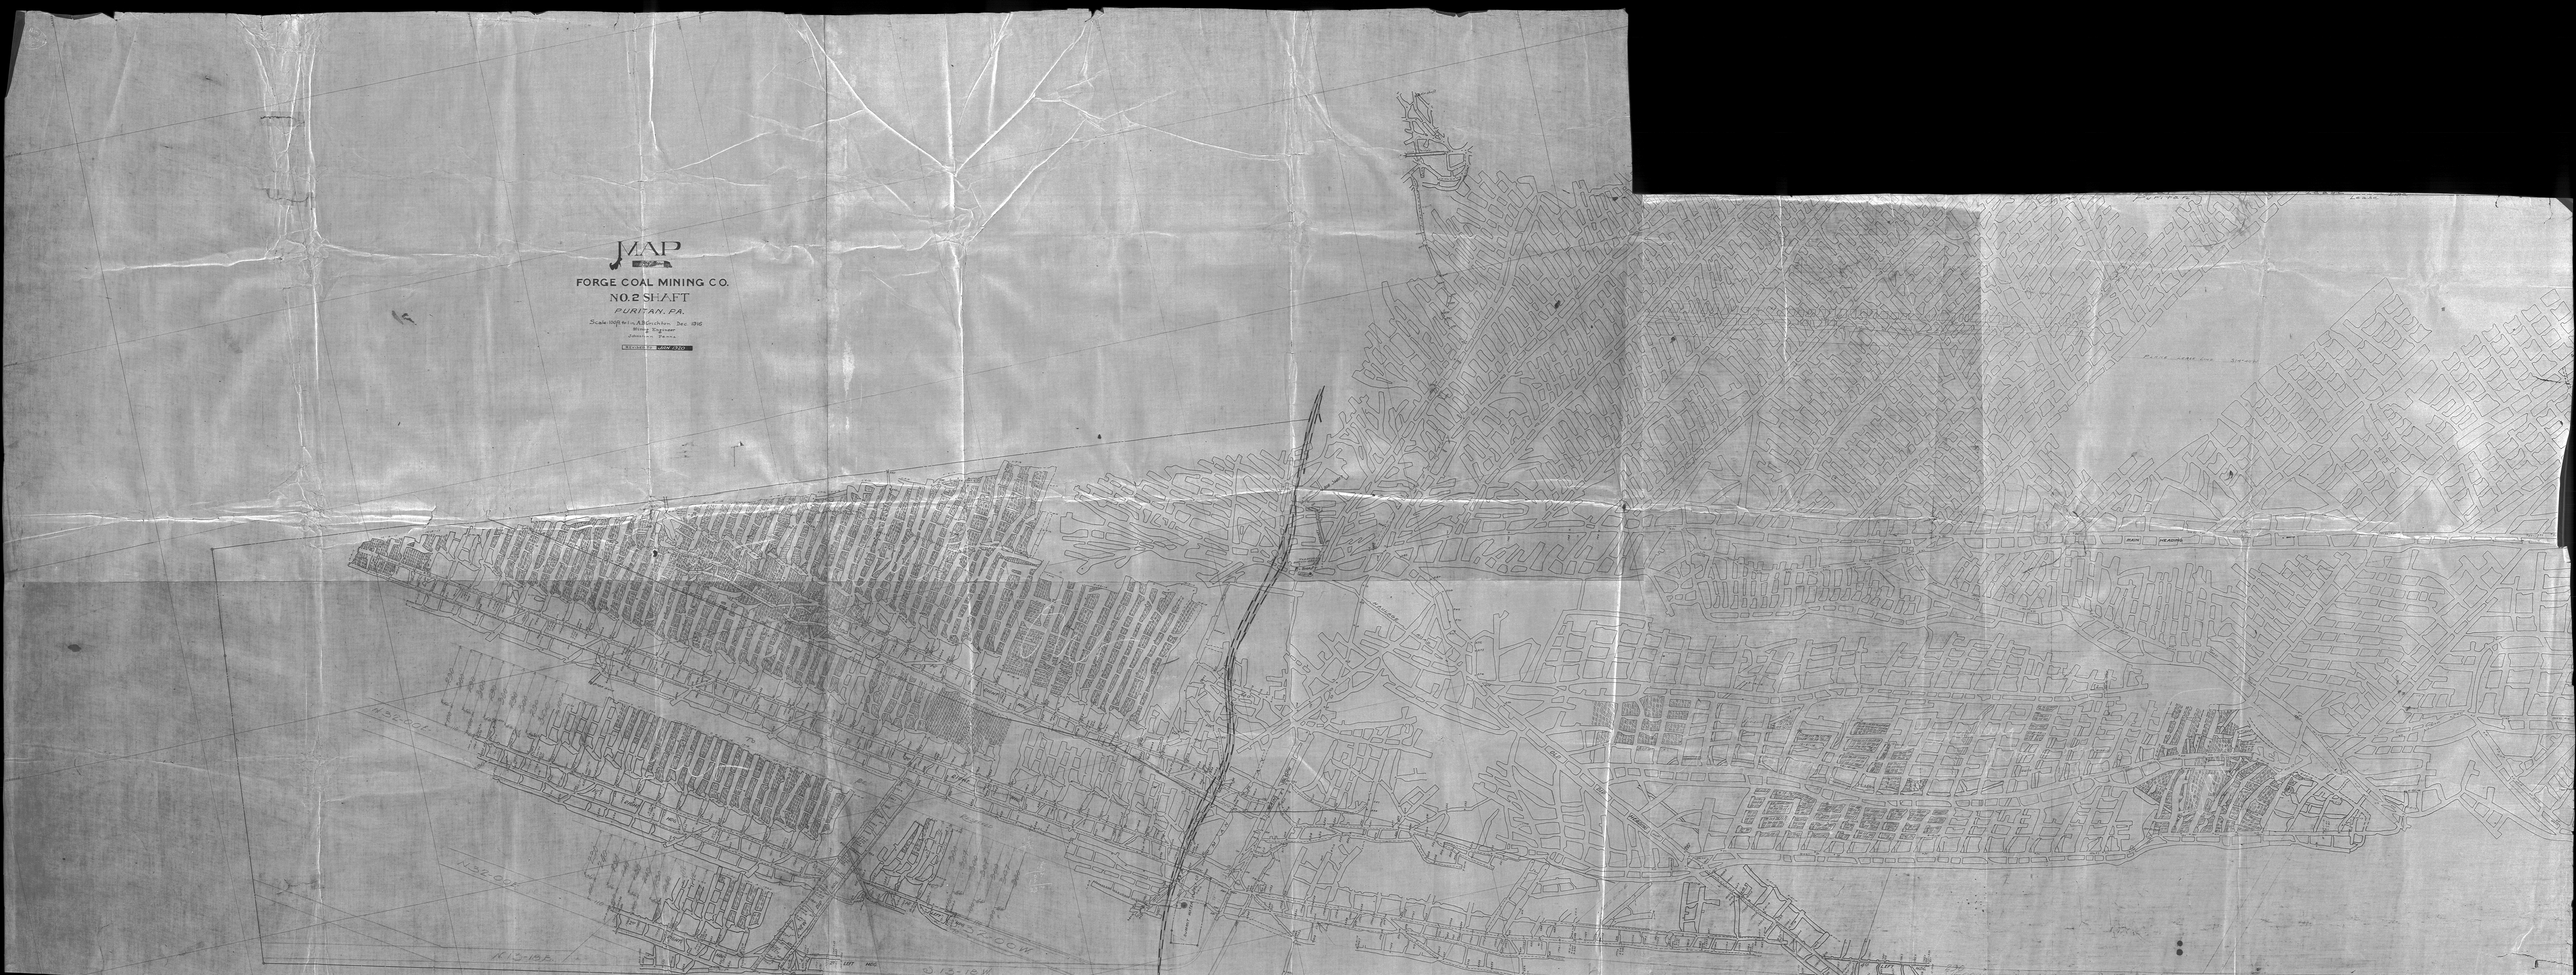
MAIN HEADING
N.82-0 E.
N.82-0 E.
N.13-15 E.
N.13-15 E.