


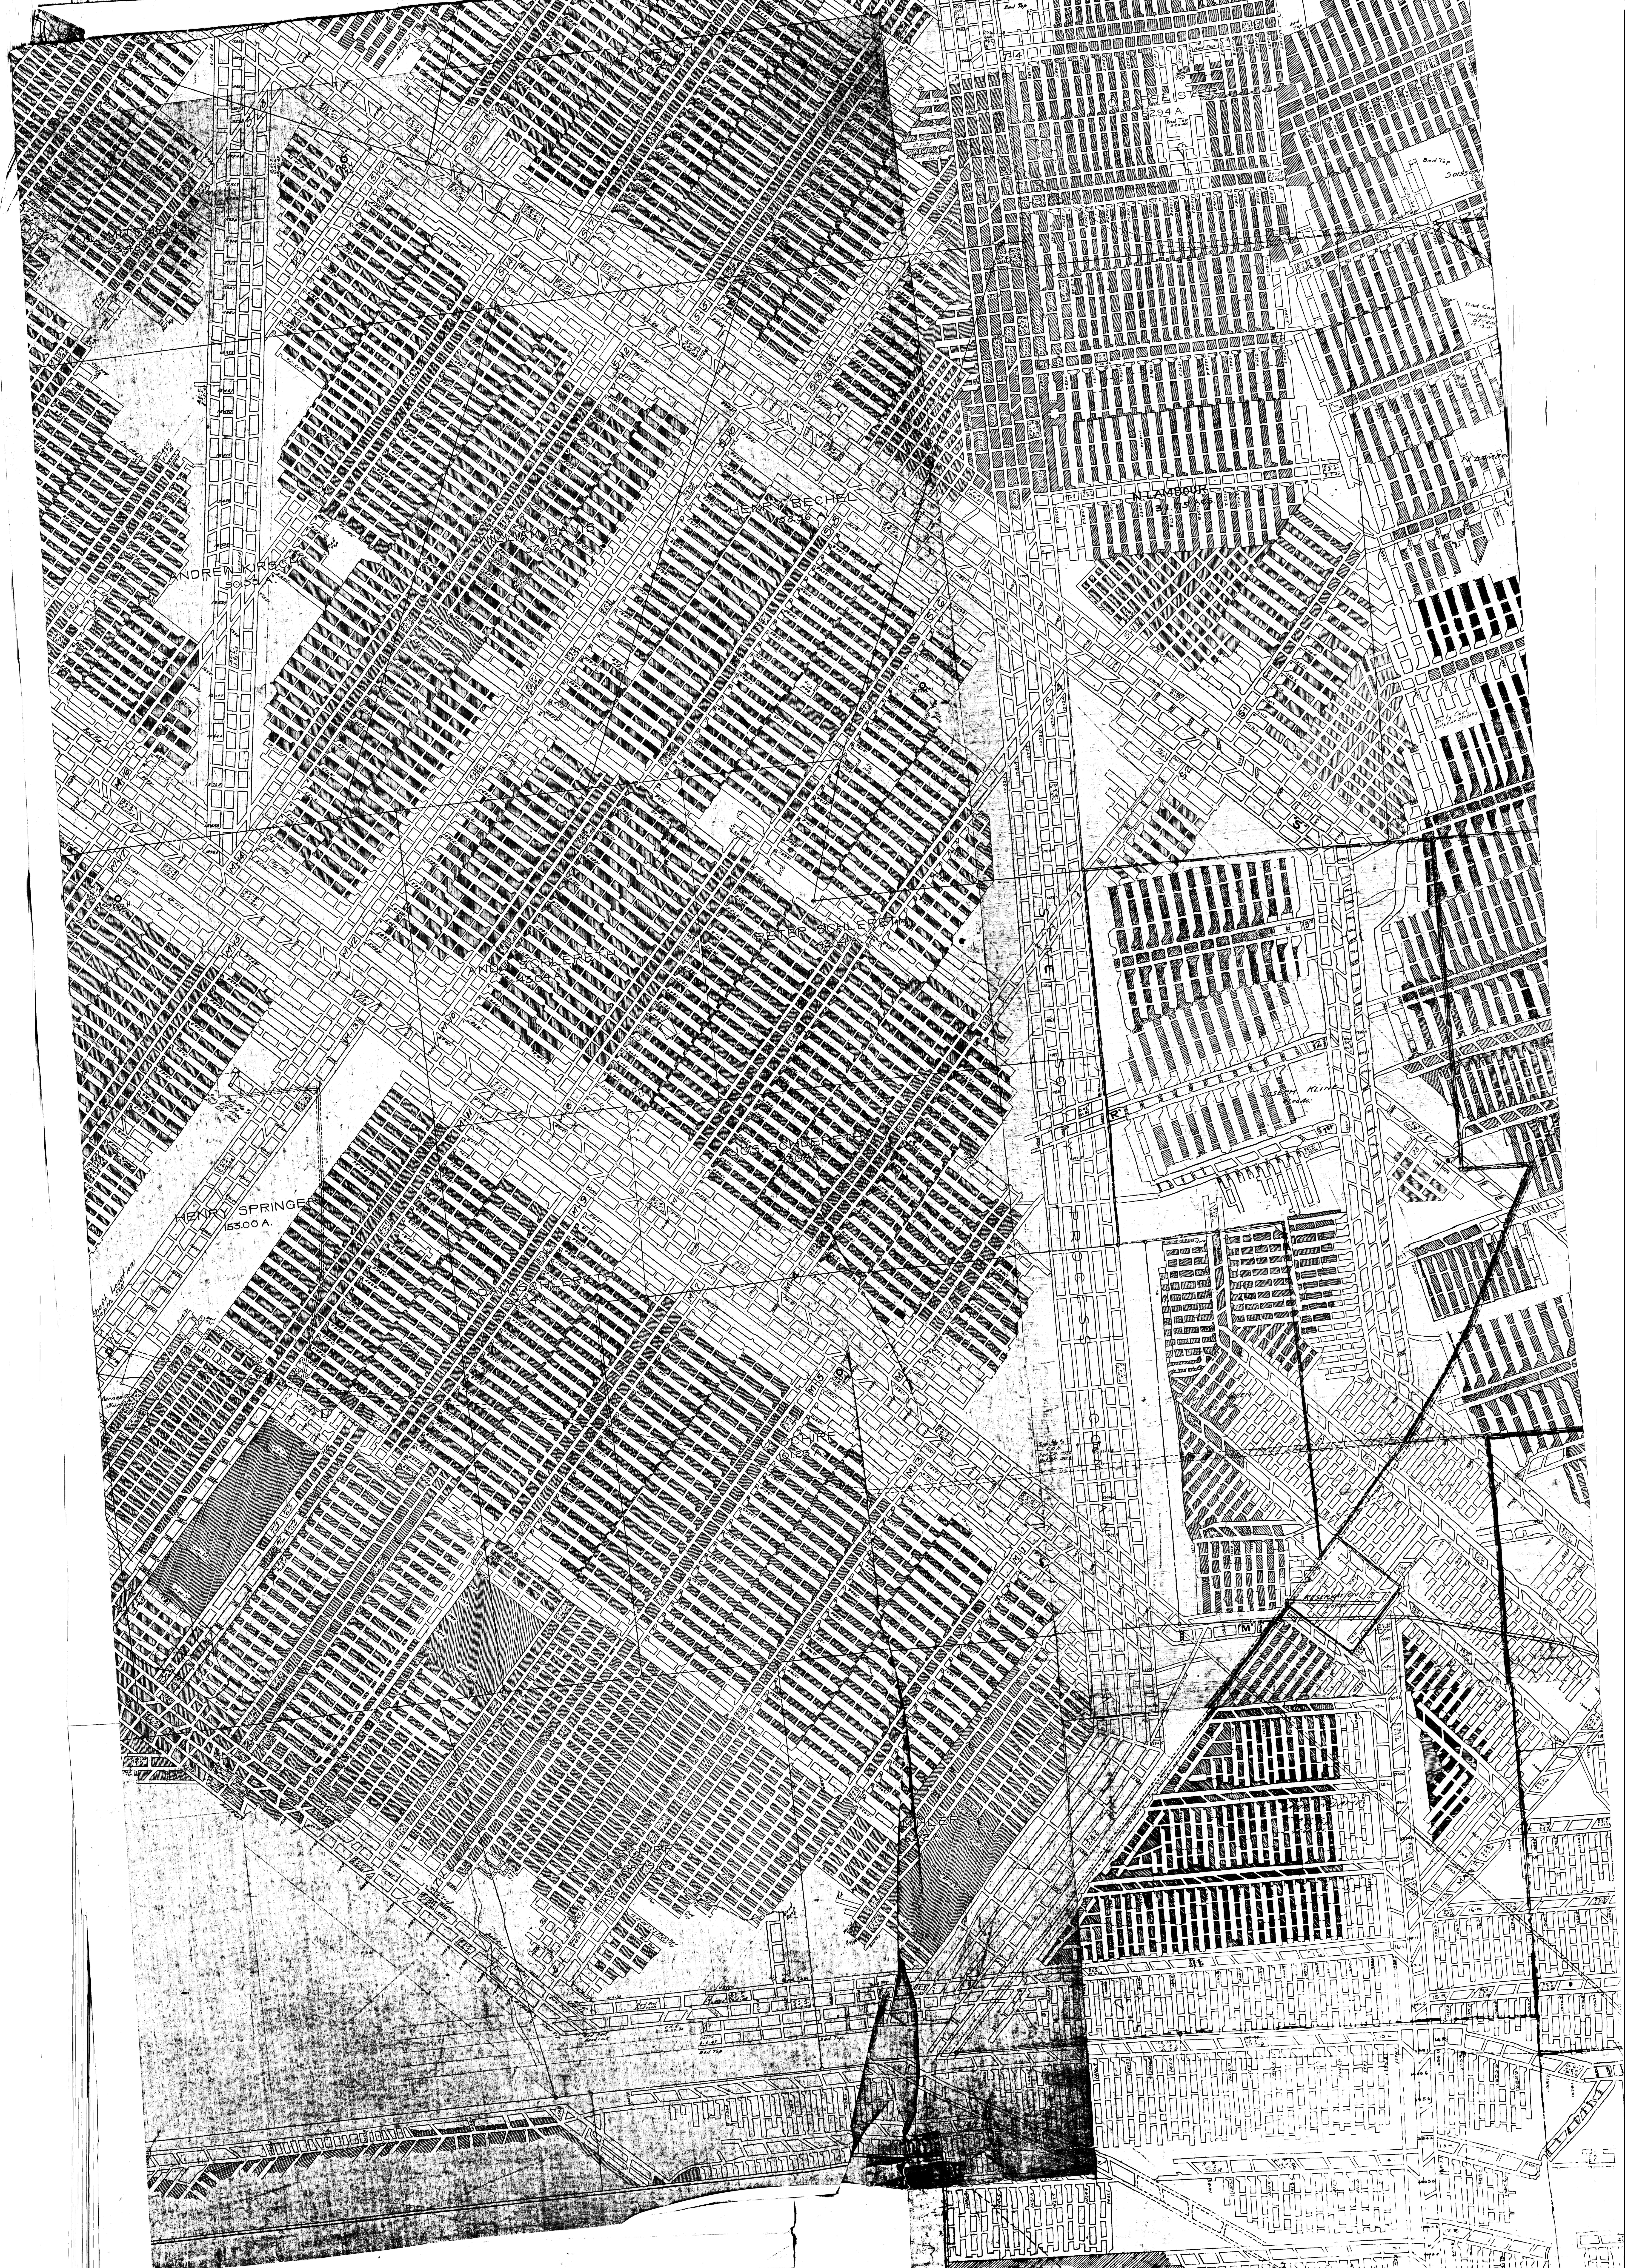


ANDREW KIRK
3000

KENNY SPRINGER
153.00 A.

1	2	
---	---	---	---	---	---	---	---	---	----	----	-----

MINE ABANDONED 5-10-69
BARNES & TUCKER CO. NO.15 MINE
FORMERLY
BARNES COAL CO. NO.15 MINE
FORMERLY
PENNA COAL & COKE CORPORATION
NUMBER 18 MINE
NEAR BAKERTON, PA.
SCALE 1"=200'
NOV 1926 BARNES COAL CO. ENGR DEPT.

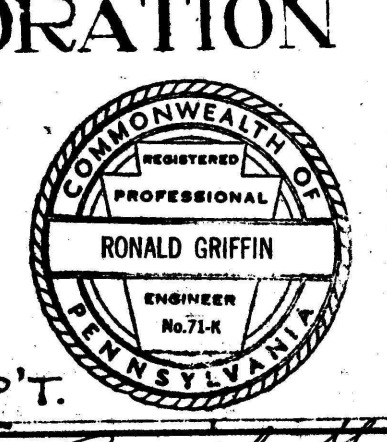

316700