


APX TRUE ELEVAT
= MAP ELEV + 495
WEE 1970

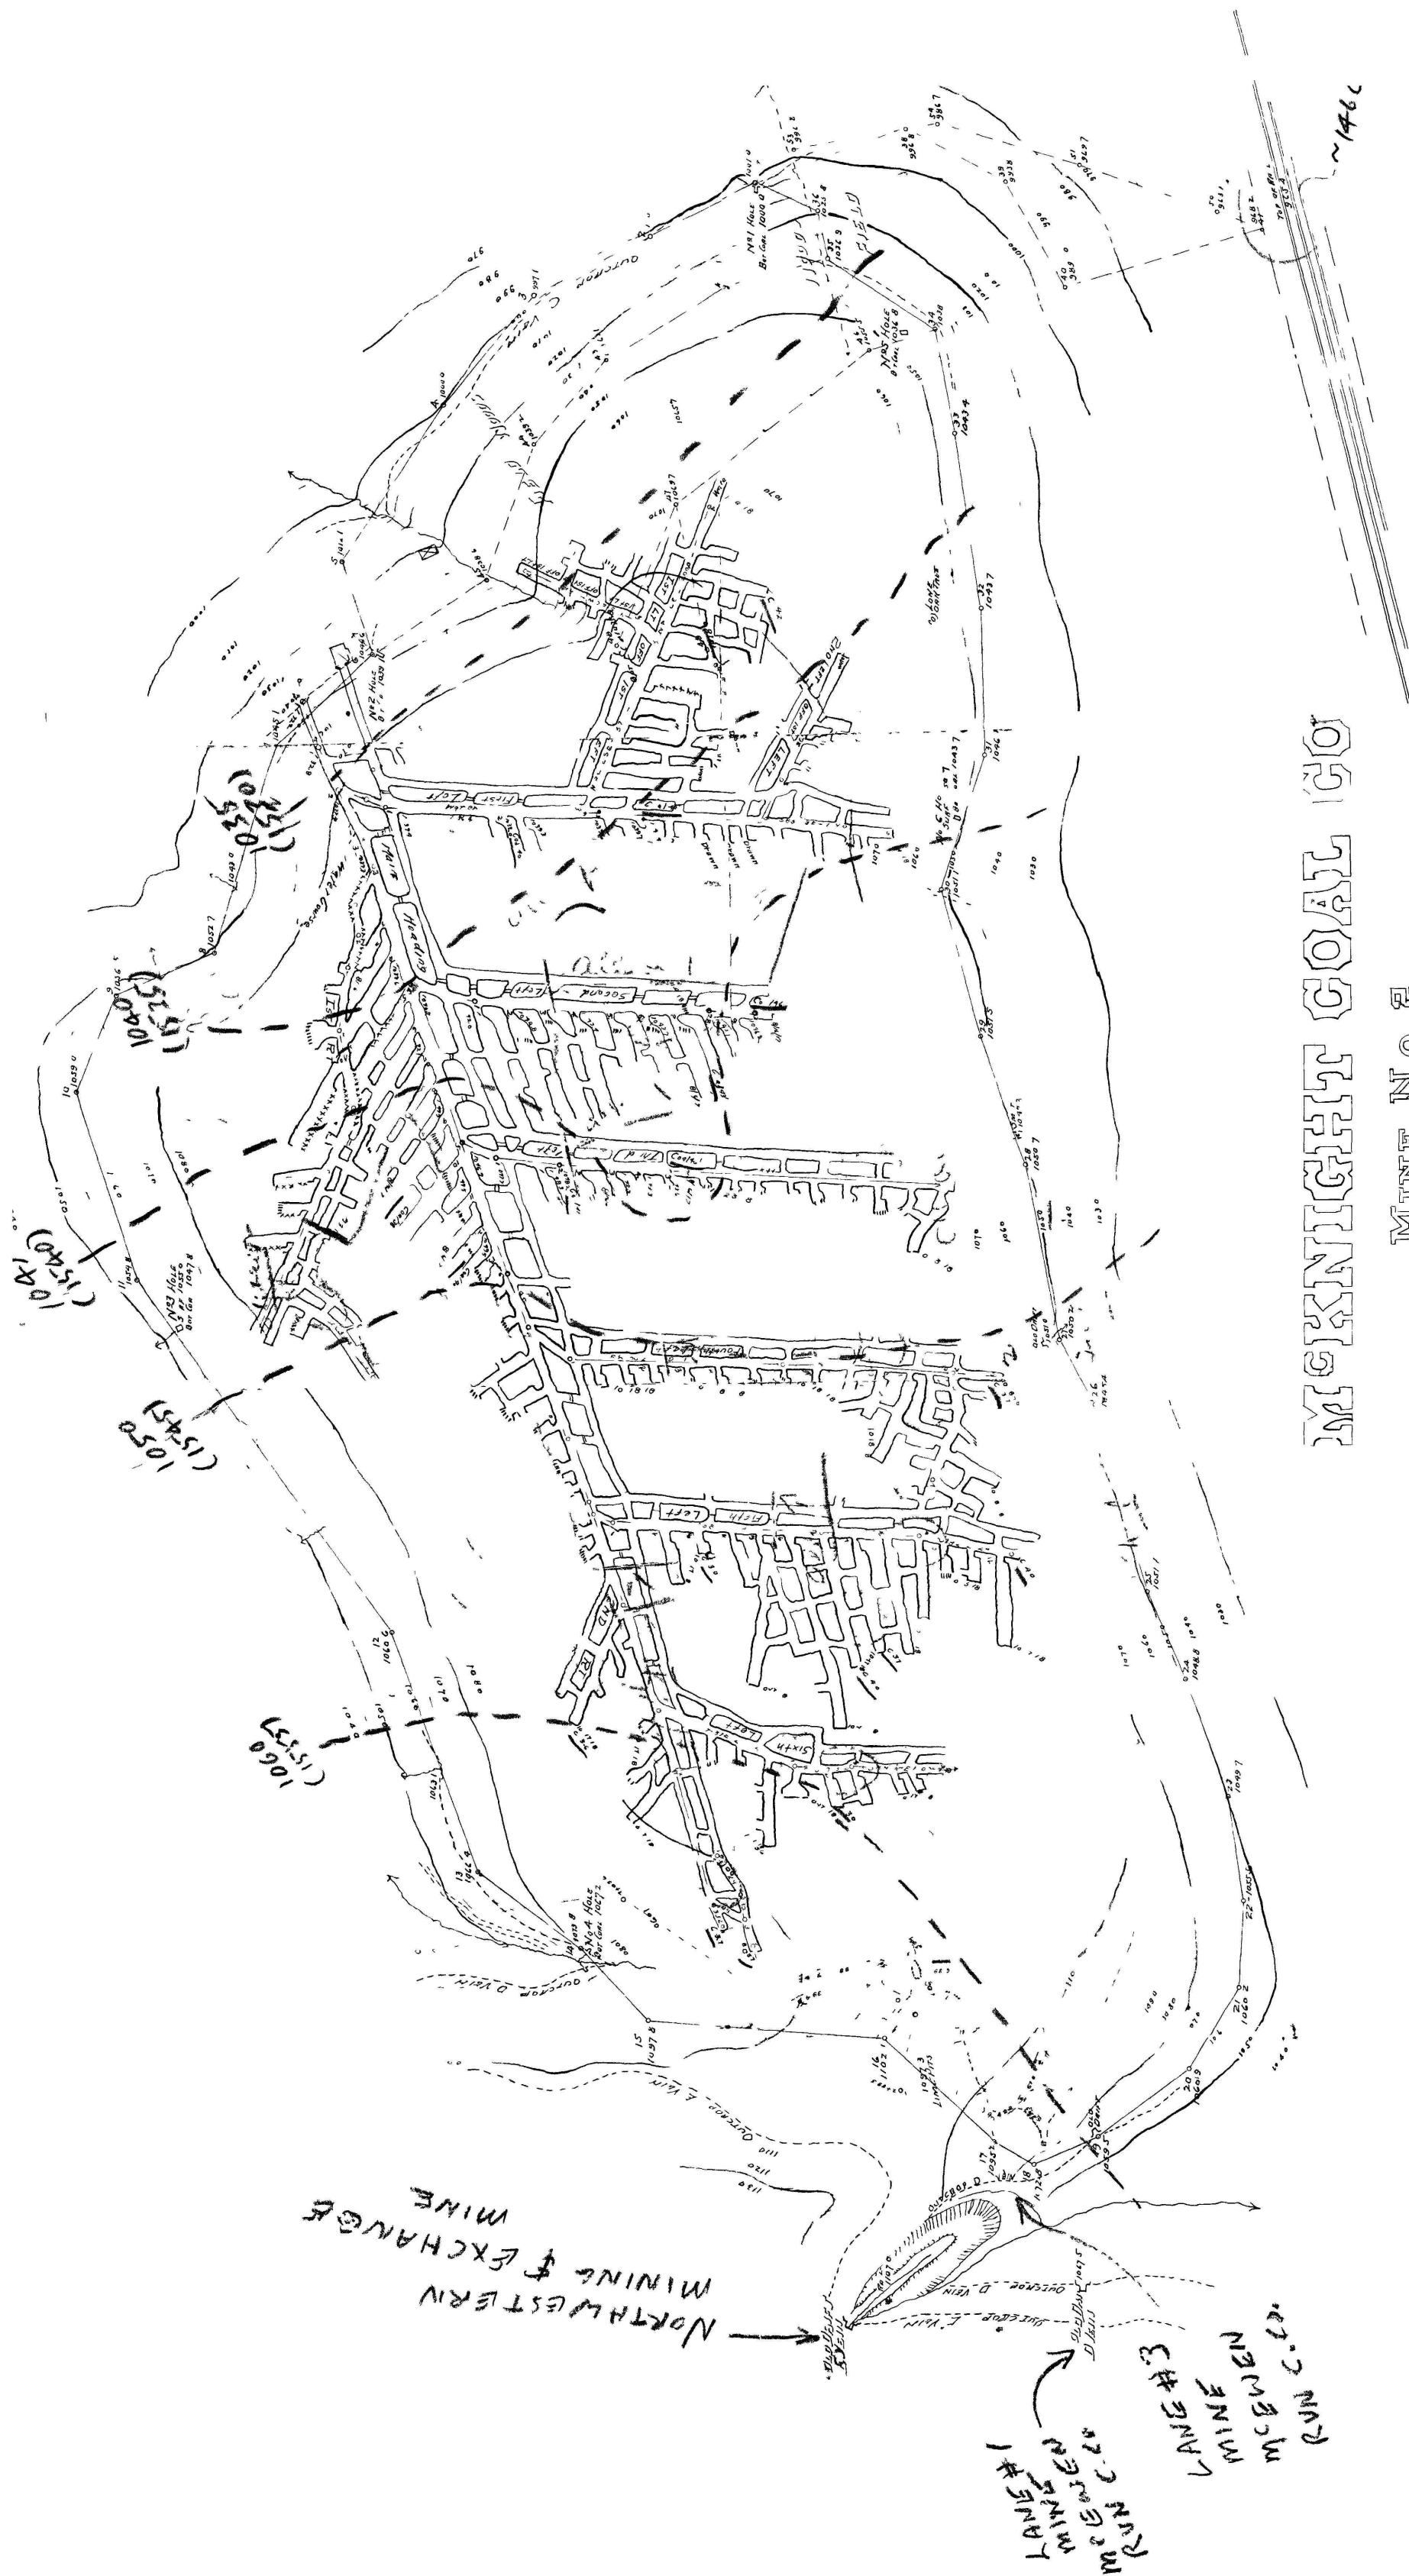


AT

At Brockwayville Pa.





RESURVFYFD 17-1A 23-191A

