


Fit To N°2

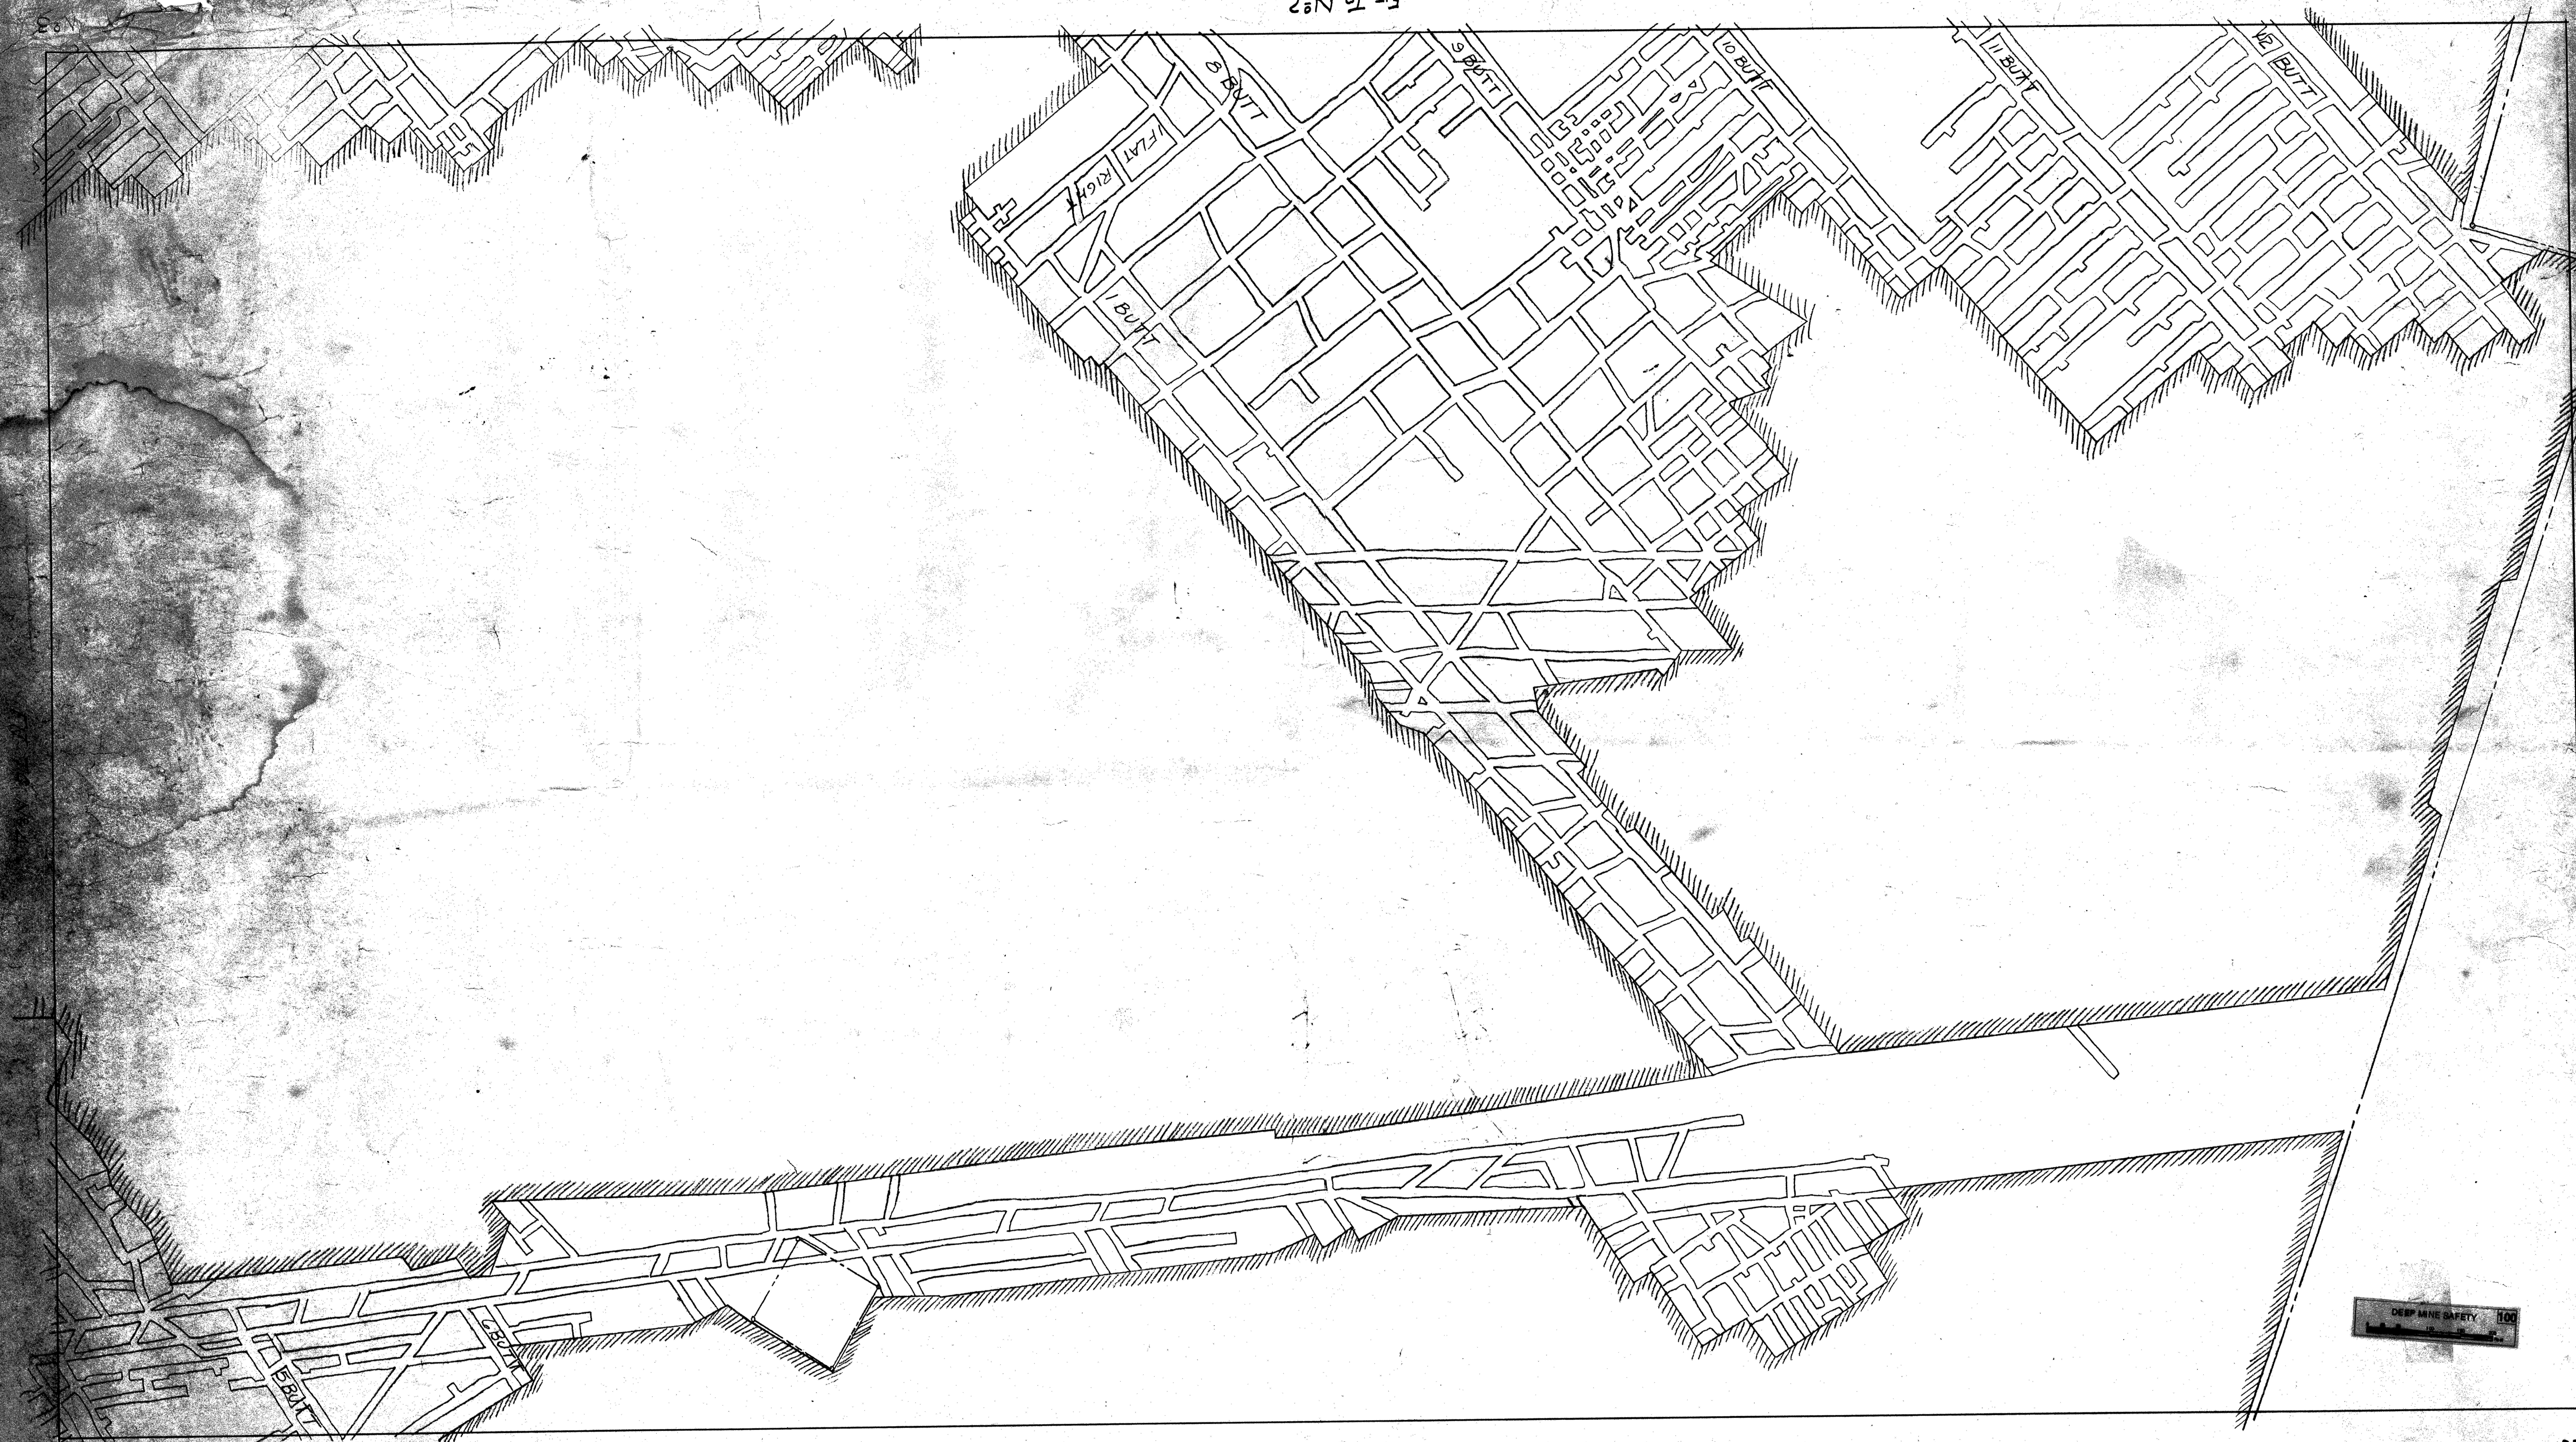

Fit To

N°3