


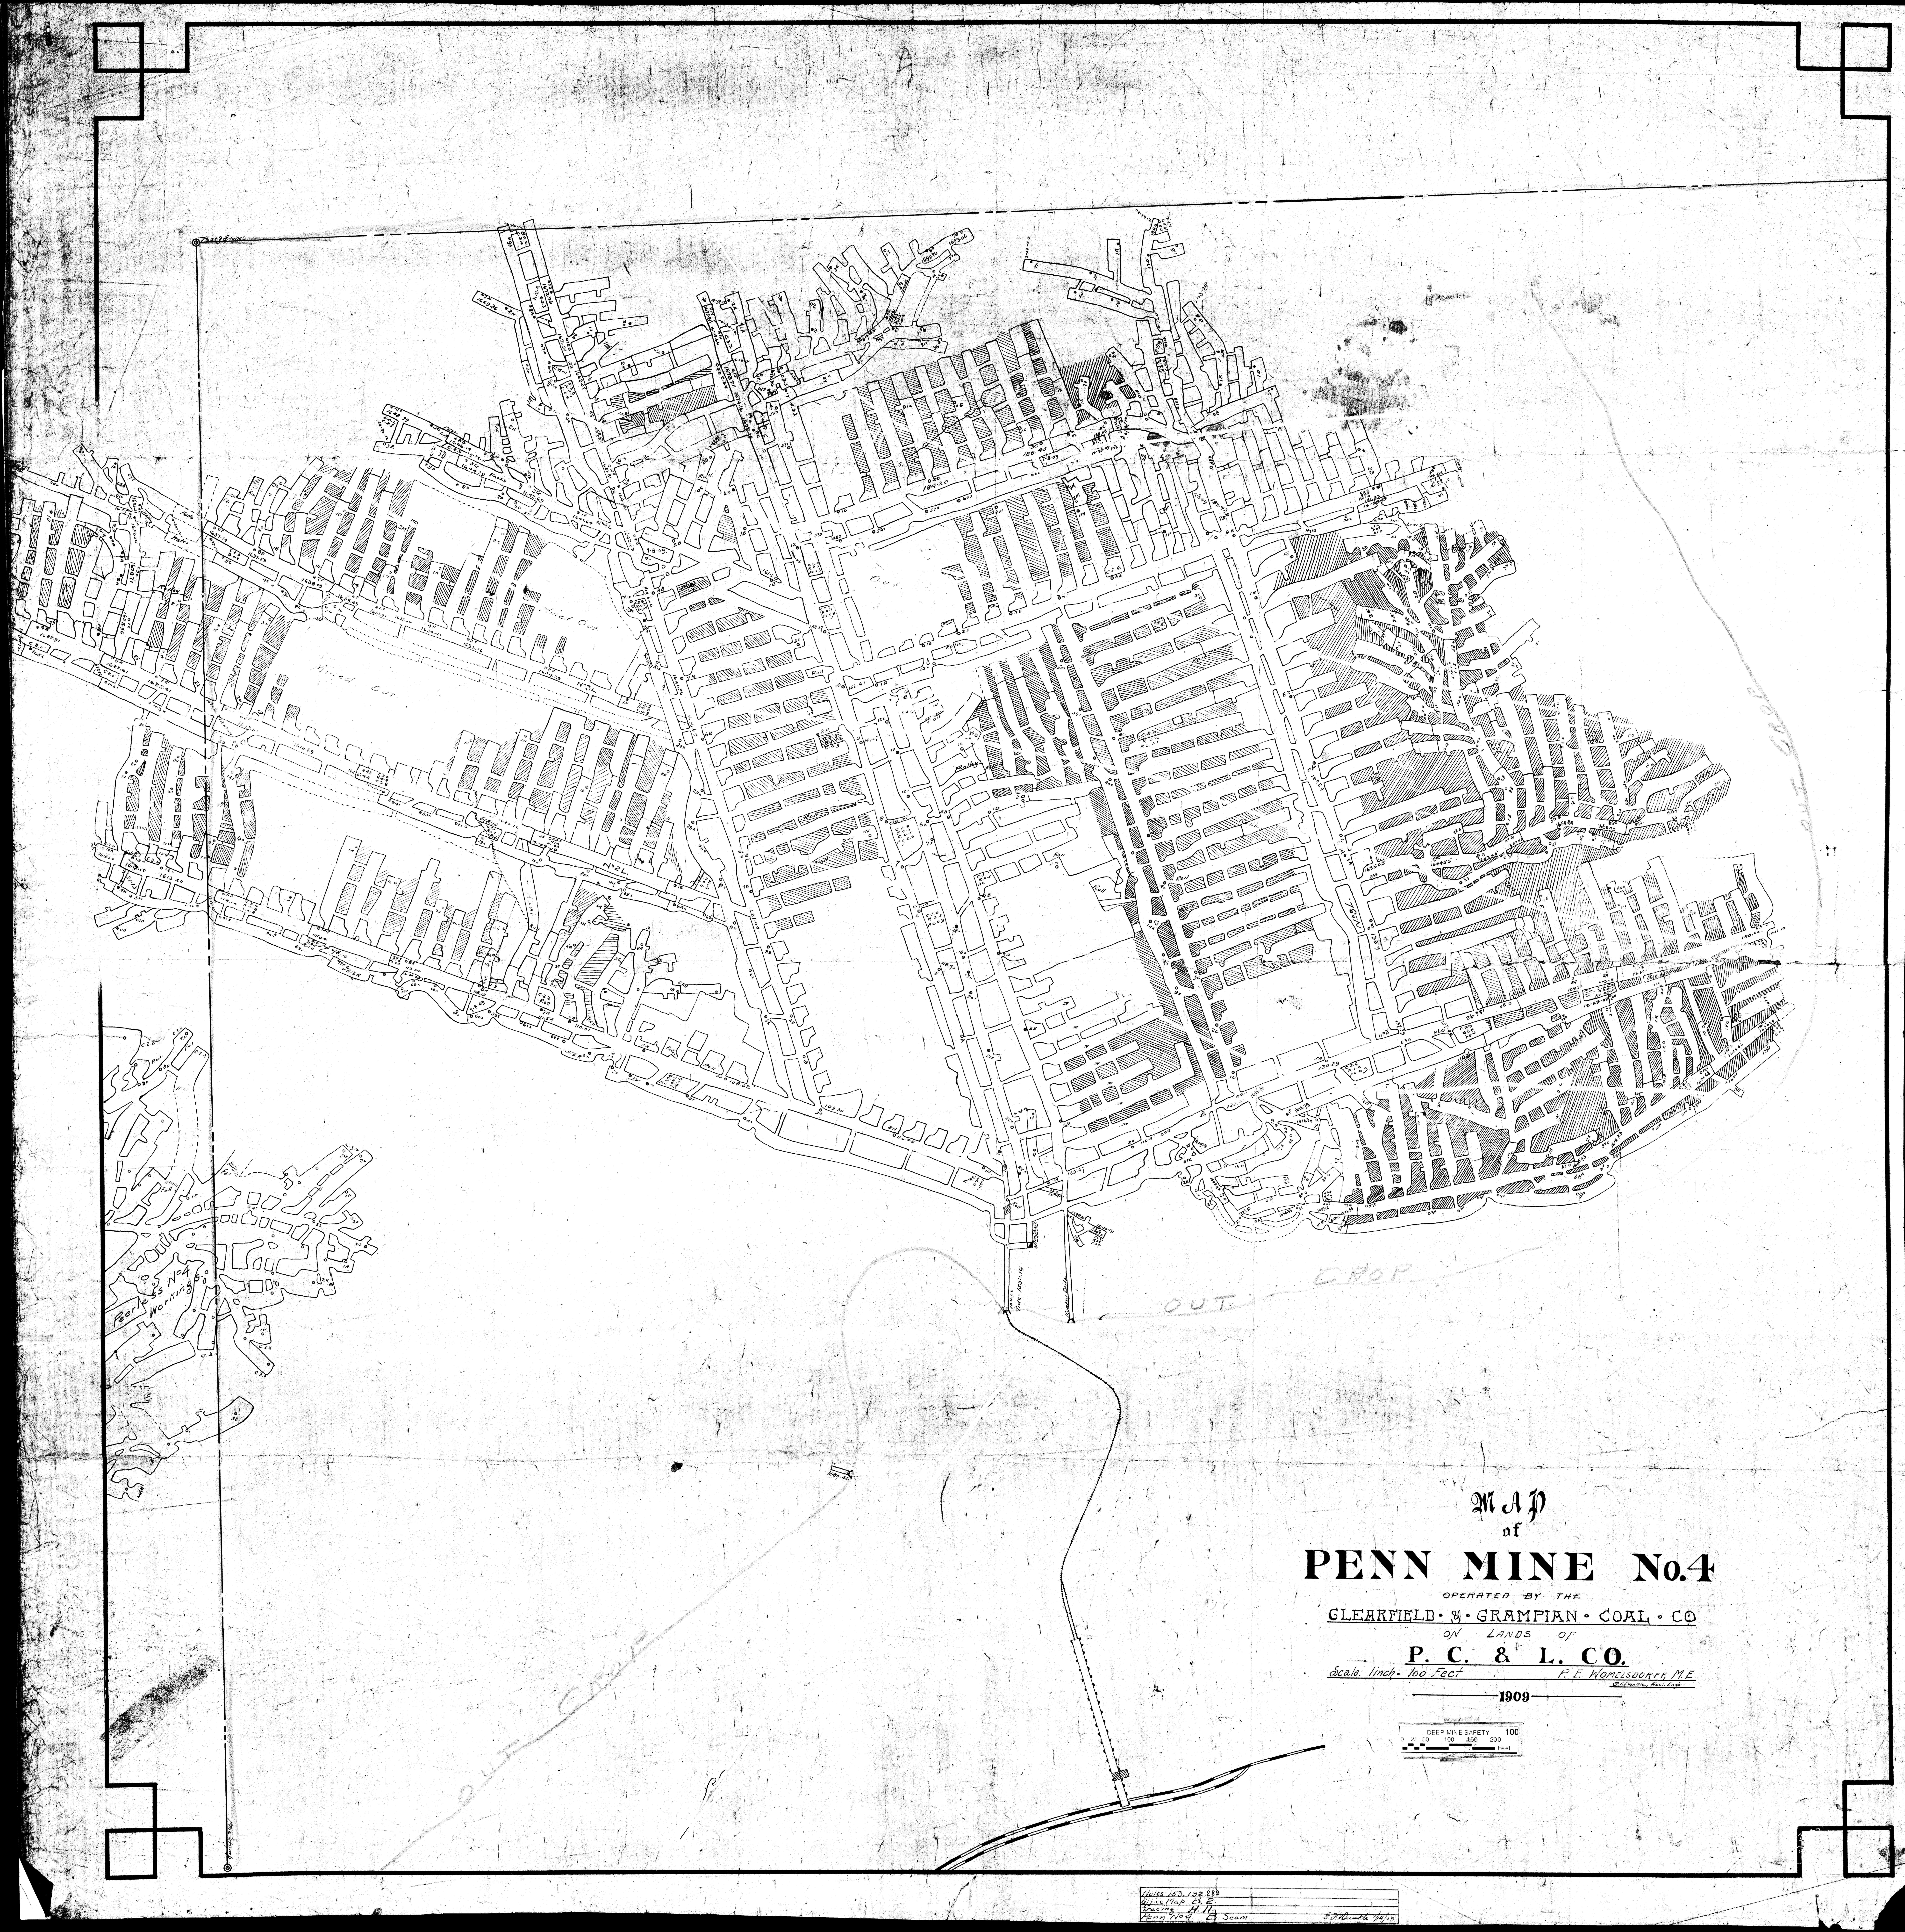

MAP
of
PENN MINE No. 4
OPERATED BY THE
GLEARFIELD & GRAMPIAN COAL CO
ON LANDS OF
P. C. & L. CO.
Scale: 1 inch = 100 Feet
P. E. WOMERSLEY M.E.
1909



