


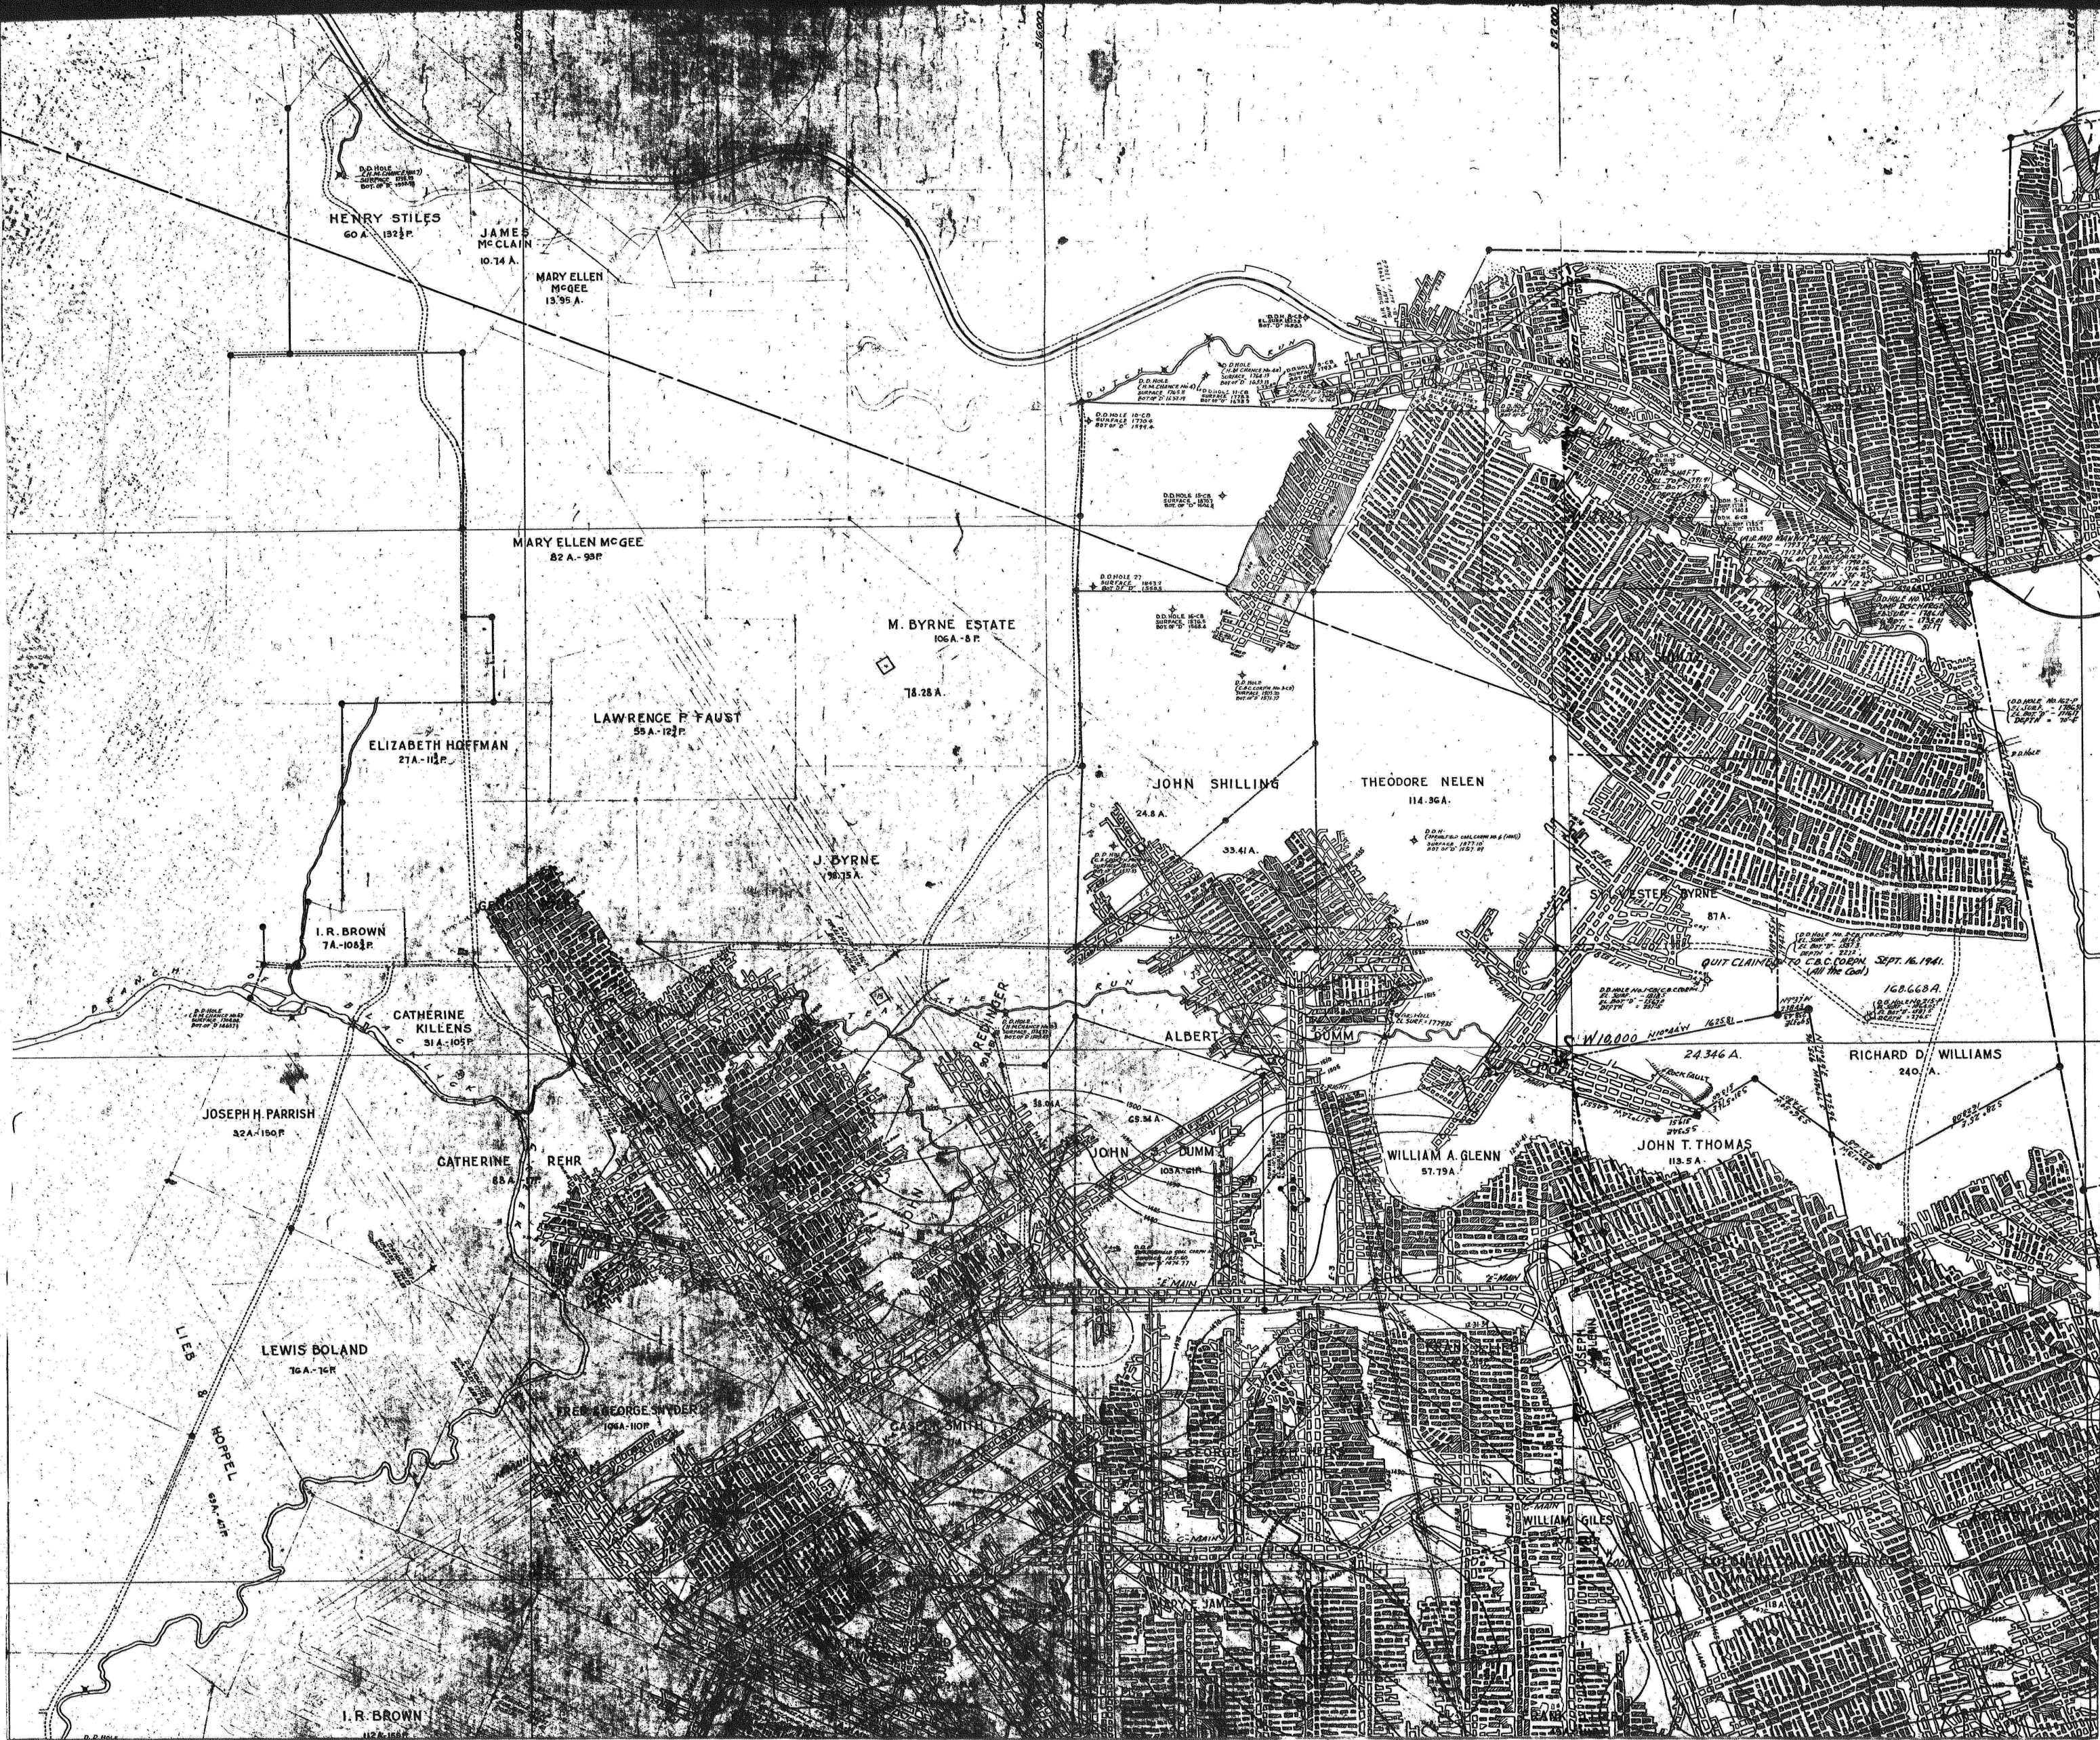

HENRY STILES
60 A. - 192 1/2 P.

JAMES
McCLAIN
10.74 A.

MARY ELLEN
McGEE
13.95 A.

MARY ELLEN McGEE
82 A. - 93 P.

M. BYRNE ESTATE
106 A. - 8 P.

78.28 A.

LAWRENCE F. FAUST
59 A. - 12 P.

ELIZABETH HOFFMAN
27 A. - 11 P.

J. BYRNE
190.75 A.

JOHN SHILLING
24.8 A.

THEODORE NELEN
114.96 A.

I. R. BROWN
7 A. - 10 1/2 P.

CATHERINE
KILLENS
31 A. - 10 1/2 P.

JOSEPH H. PARRISH
32 A. - 150 P.

CATHERINE
REHR
88 A. - 7 P.

ALBERT
DUMM

JOHN
DUMM

WILLIAM A. GLENN
57.79 A.

JOHN T. THOMAS
113.5 A.

RICHARD D. WILLIAMS
240. A.

LEWIS BOLAND

FRED GEORGE SNYDER
104 A. - 110 P.

CASPER SMITH

I. R. BROWN
112 A. - 150 P.