


FIELD COPY

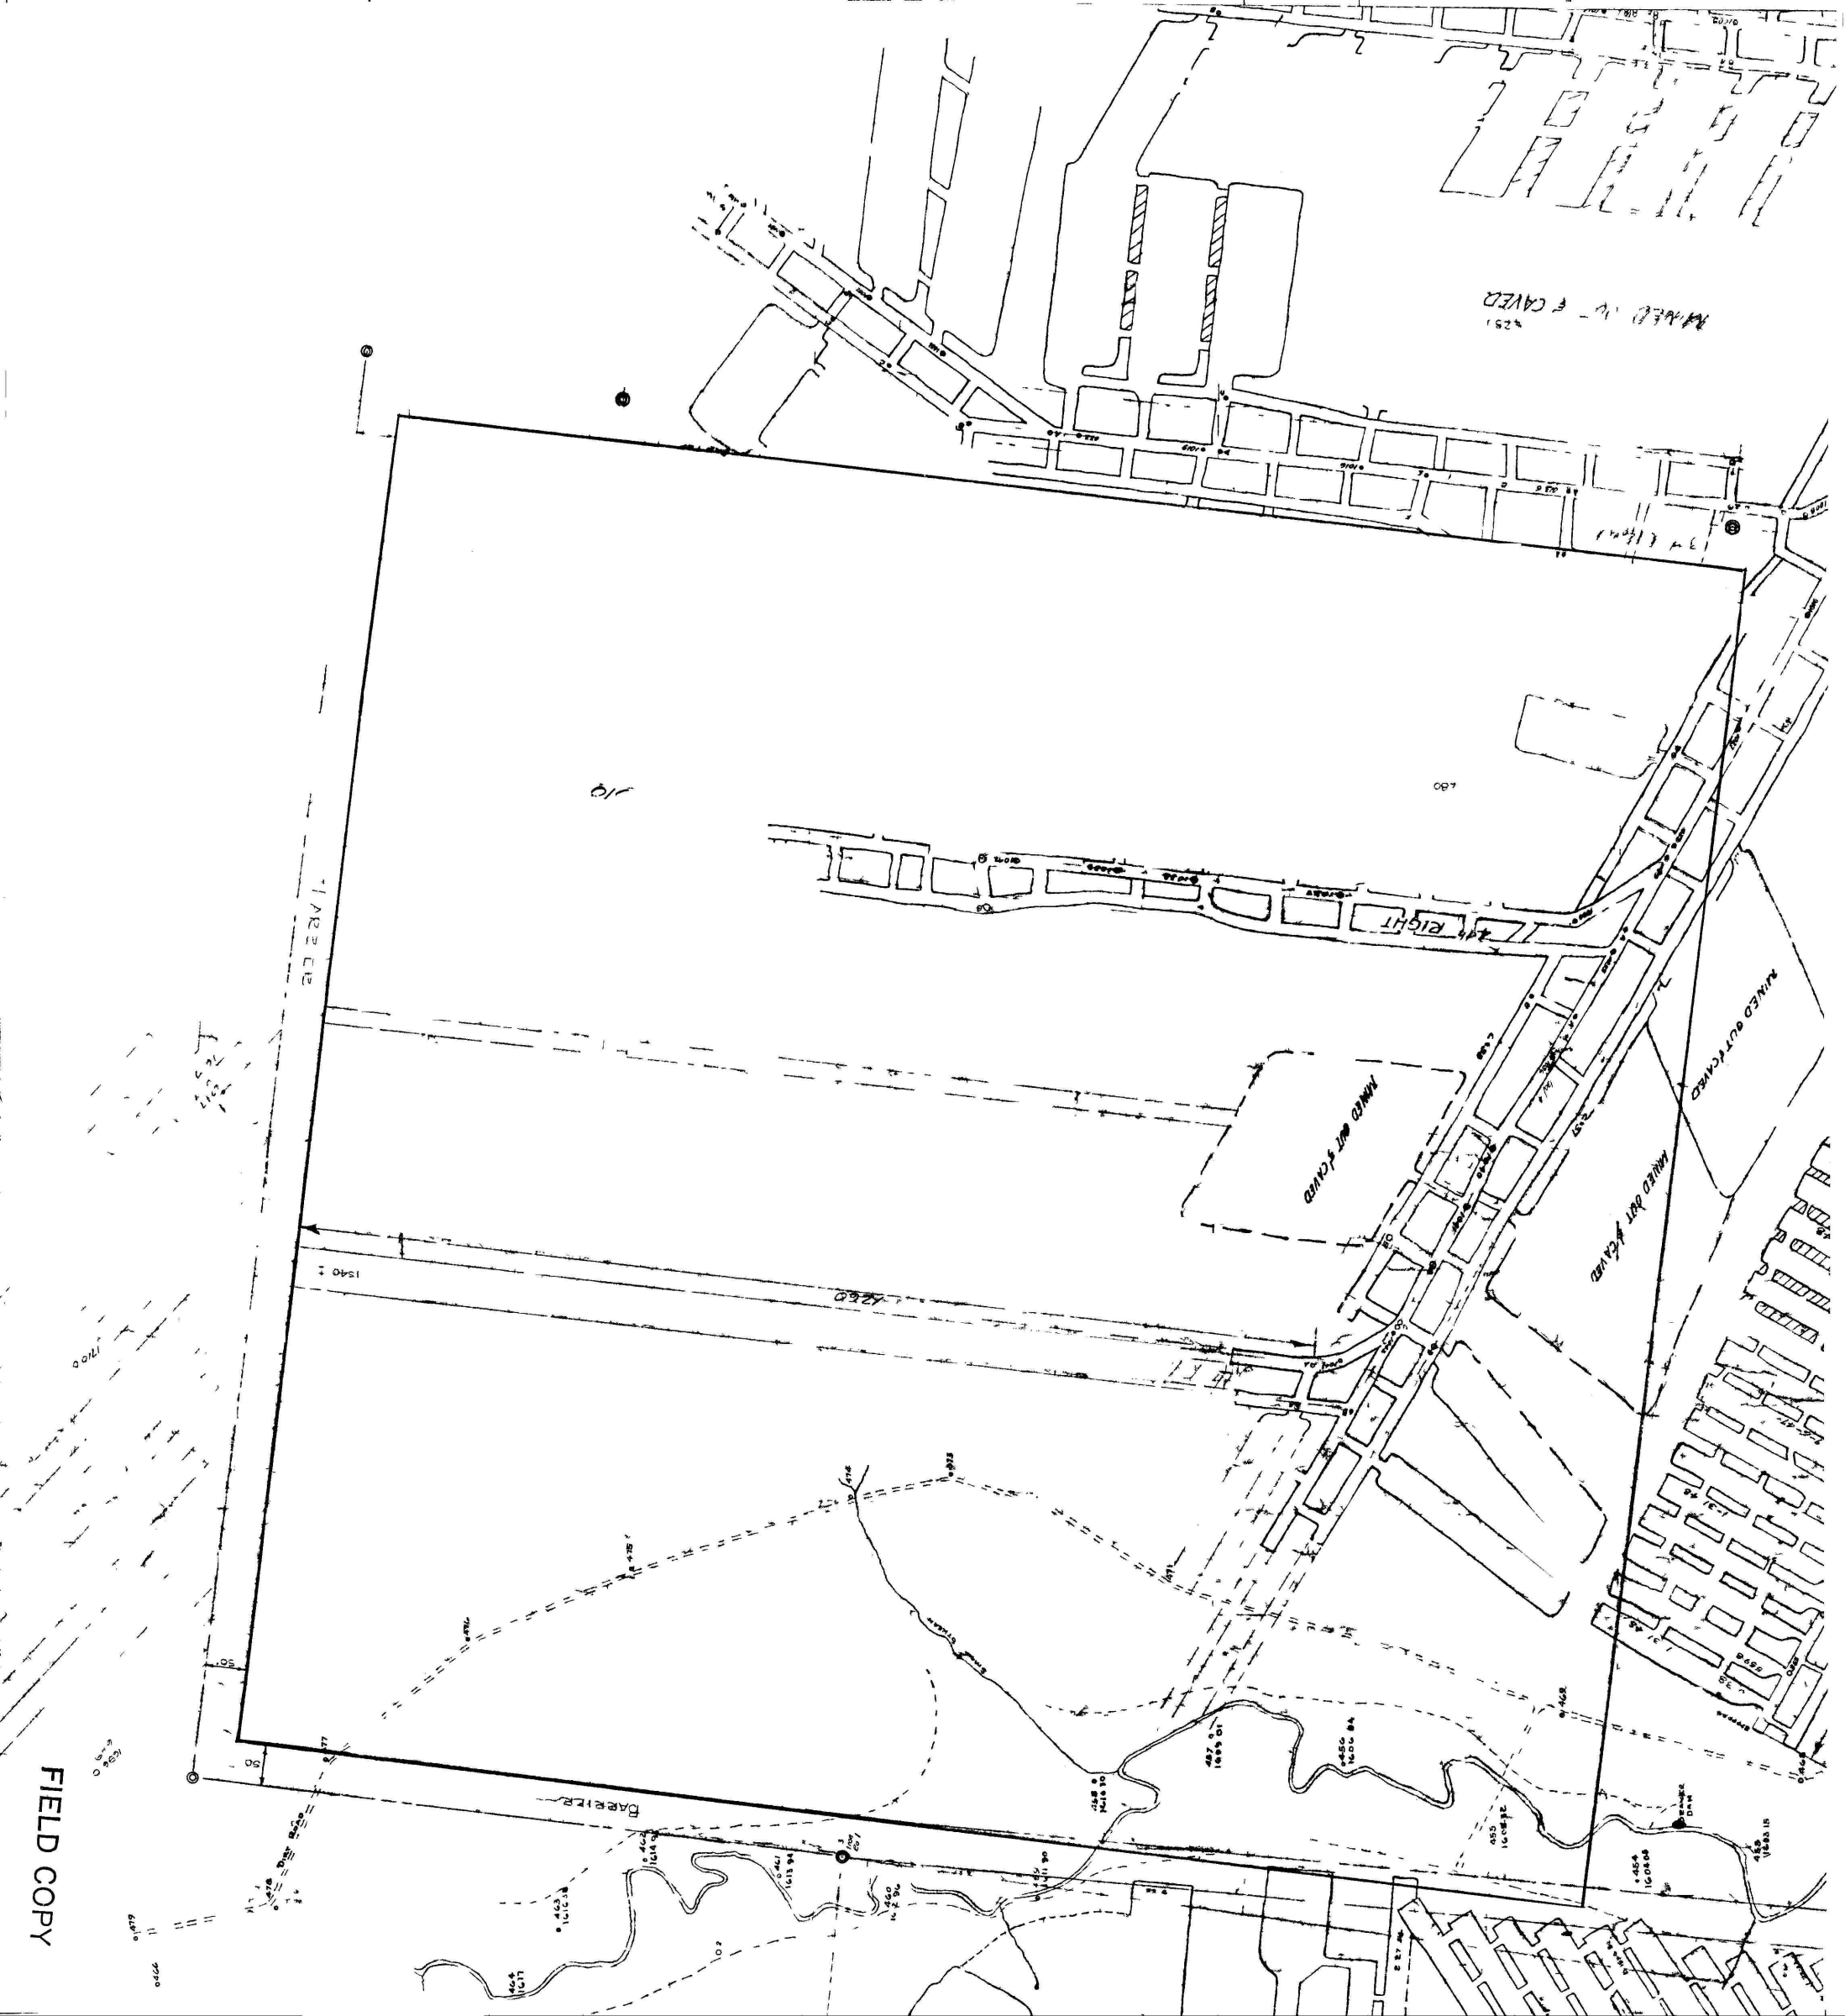






1.182 CB

1540

4250

010

1.80

50

50

1.182 CB

1.182 CB

