

23.1951

MAXWELL MINE

UNITED STATES STEEL COMPANY

LUZERNE TWP FAYETTE CO. PA.

SCALE: 1"=100 FT.


DATUM OF LEVELS:

DATE OF LAST SURVEY

DATE	Surveyed By	Plotted By	Traced By	DATE	Surveyed By	Plotted By	Traced By	DATE	Surveyed By	Plotted By	Traced By	DATE	Surveyed By	Plotted By	Traced By
11-30-17	A. J. E. K.	W. L. O.		12-8-27	P. A. M. E.	A. M. E.		5-31-35	E. I. A. M. S.	A. M. S.		11-1-40	T. I.	R. H.	R. H.
5-30-18	B. R. G. B.	R. G. B.		5-28-28	Q. A. M. E.	A. M. E.		11-30-35	F. I. A. M. S.	A. M. S.		5-1-47	U. I.	R. H.	R. H.
11-30-18	C. R. G. B.	R. G. B.		12-3-28	R. A. M. E.	A. M. E.		5-30-36	G. I. A. M. S.	A. M. S.		11-1-47	V. I.	R. H.	R. H.
5-30-19	D. J. E. S.	J. E. S.		5-24-29	S. E. G. S.	E. G. S.		11-30-36	H. I. A. M. S.	A. M. S.		5-1-48	W. I.	R. H.	R. H.
11-30-19	E. R. G. B.	R. G. B.		11-26-29	T. E. G. S.	E. G. S.		4-30-37	I. I. A. M. S.	A. M. S.		11-10-48	X. I.	R. H.	R. H.
5-30-20	F. J. E. S.	J. E. S.		5-30-30	U. R. G. B.	R. G. B.		10-28-37	J. I. A. M. S.	A. M. S.		5-2-49	Y. I.	R. H.	R. H.
12-1-20	G. W. H. V. N.	V. N.		12-3-30	V. E. G. S.	E. G. S.		4-28-42	K. I. L. R. E.	D. R. S.		11-10-49	Z. I.	R. H.	R. H.
6-1-21	H. J. E. S.	J. E. S.		5-28-31	W. A. M. E.	A. M. E.		10-28-42	L. I. W. R. C.	W. R. C.		5-12-50	A. Z.	R. H.	R. H.
11-30-21	I. R. G. B.	R. G. B.		11-30-31	X. E. S.	E. S.		4-30-43	M. I. A. M. S.	A. M. S.		11-17-50	B. Z.	R. H.	R. H.
5-31-22	J. W. H. W. H.	W. H.		5-30-32	Y. A. M. E.	A. M. E.		10-30-43	N. I. A. M. S.	A. M. S.		5-18-51	C. Z.	R. H.	R. H.
11-30-22	K. L. R. G. B.	R. G. B.		11-22-32	Z. A. M. E.	A. M. E.		4-29-44	O. I. A. M. S.	A. M. S.		11-10-51	D. Z.	A. M. H.	A. M. H.
5-30-23	L. R. G. B.	R. G. B.		5-26-33	A. I. A. M. E.	A. M. E.		10-30-44	P. I. A. M. S.	A. M. S.		5-10-52	E. Z.	R. P. R. P.	
12-1-23	M. J. E. K.	J. E. K.		12-5-33	B. I. A. M. E.	A. M. E.		4-30-45	Q. I. A. M. S.	A. M. S.		10-31-52	F. Z.	J. S. J. S.	
4-22-24	N. A. M. E.	A. M. E.		6-3-34	C. I. A. M. E.	A. M. E.		11-1-45	R. I. A. M. S.	A. M. S.		5-10-53	G. Z.	A. M. H. S.	
4-22-27	O. R. G. B.	R. G. B.		9-14-34	D. I. A. M. E.	A. M. E.		5-1-46	S. I. A. M. S.	A. M. S.		11-10-53	H. Z.	W. O. W. W. O. W.	

Sheets Fit Thus

1	2
8	3 4 17
7	5 6 9
13	10 14 27 25
	11 12 15 16 28 29

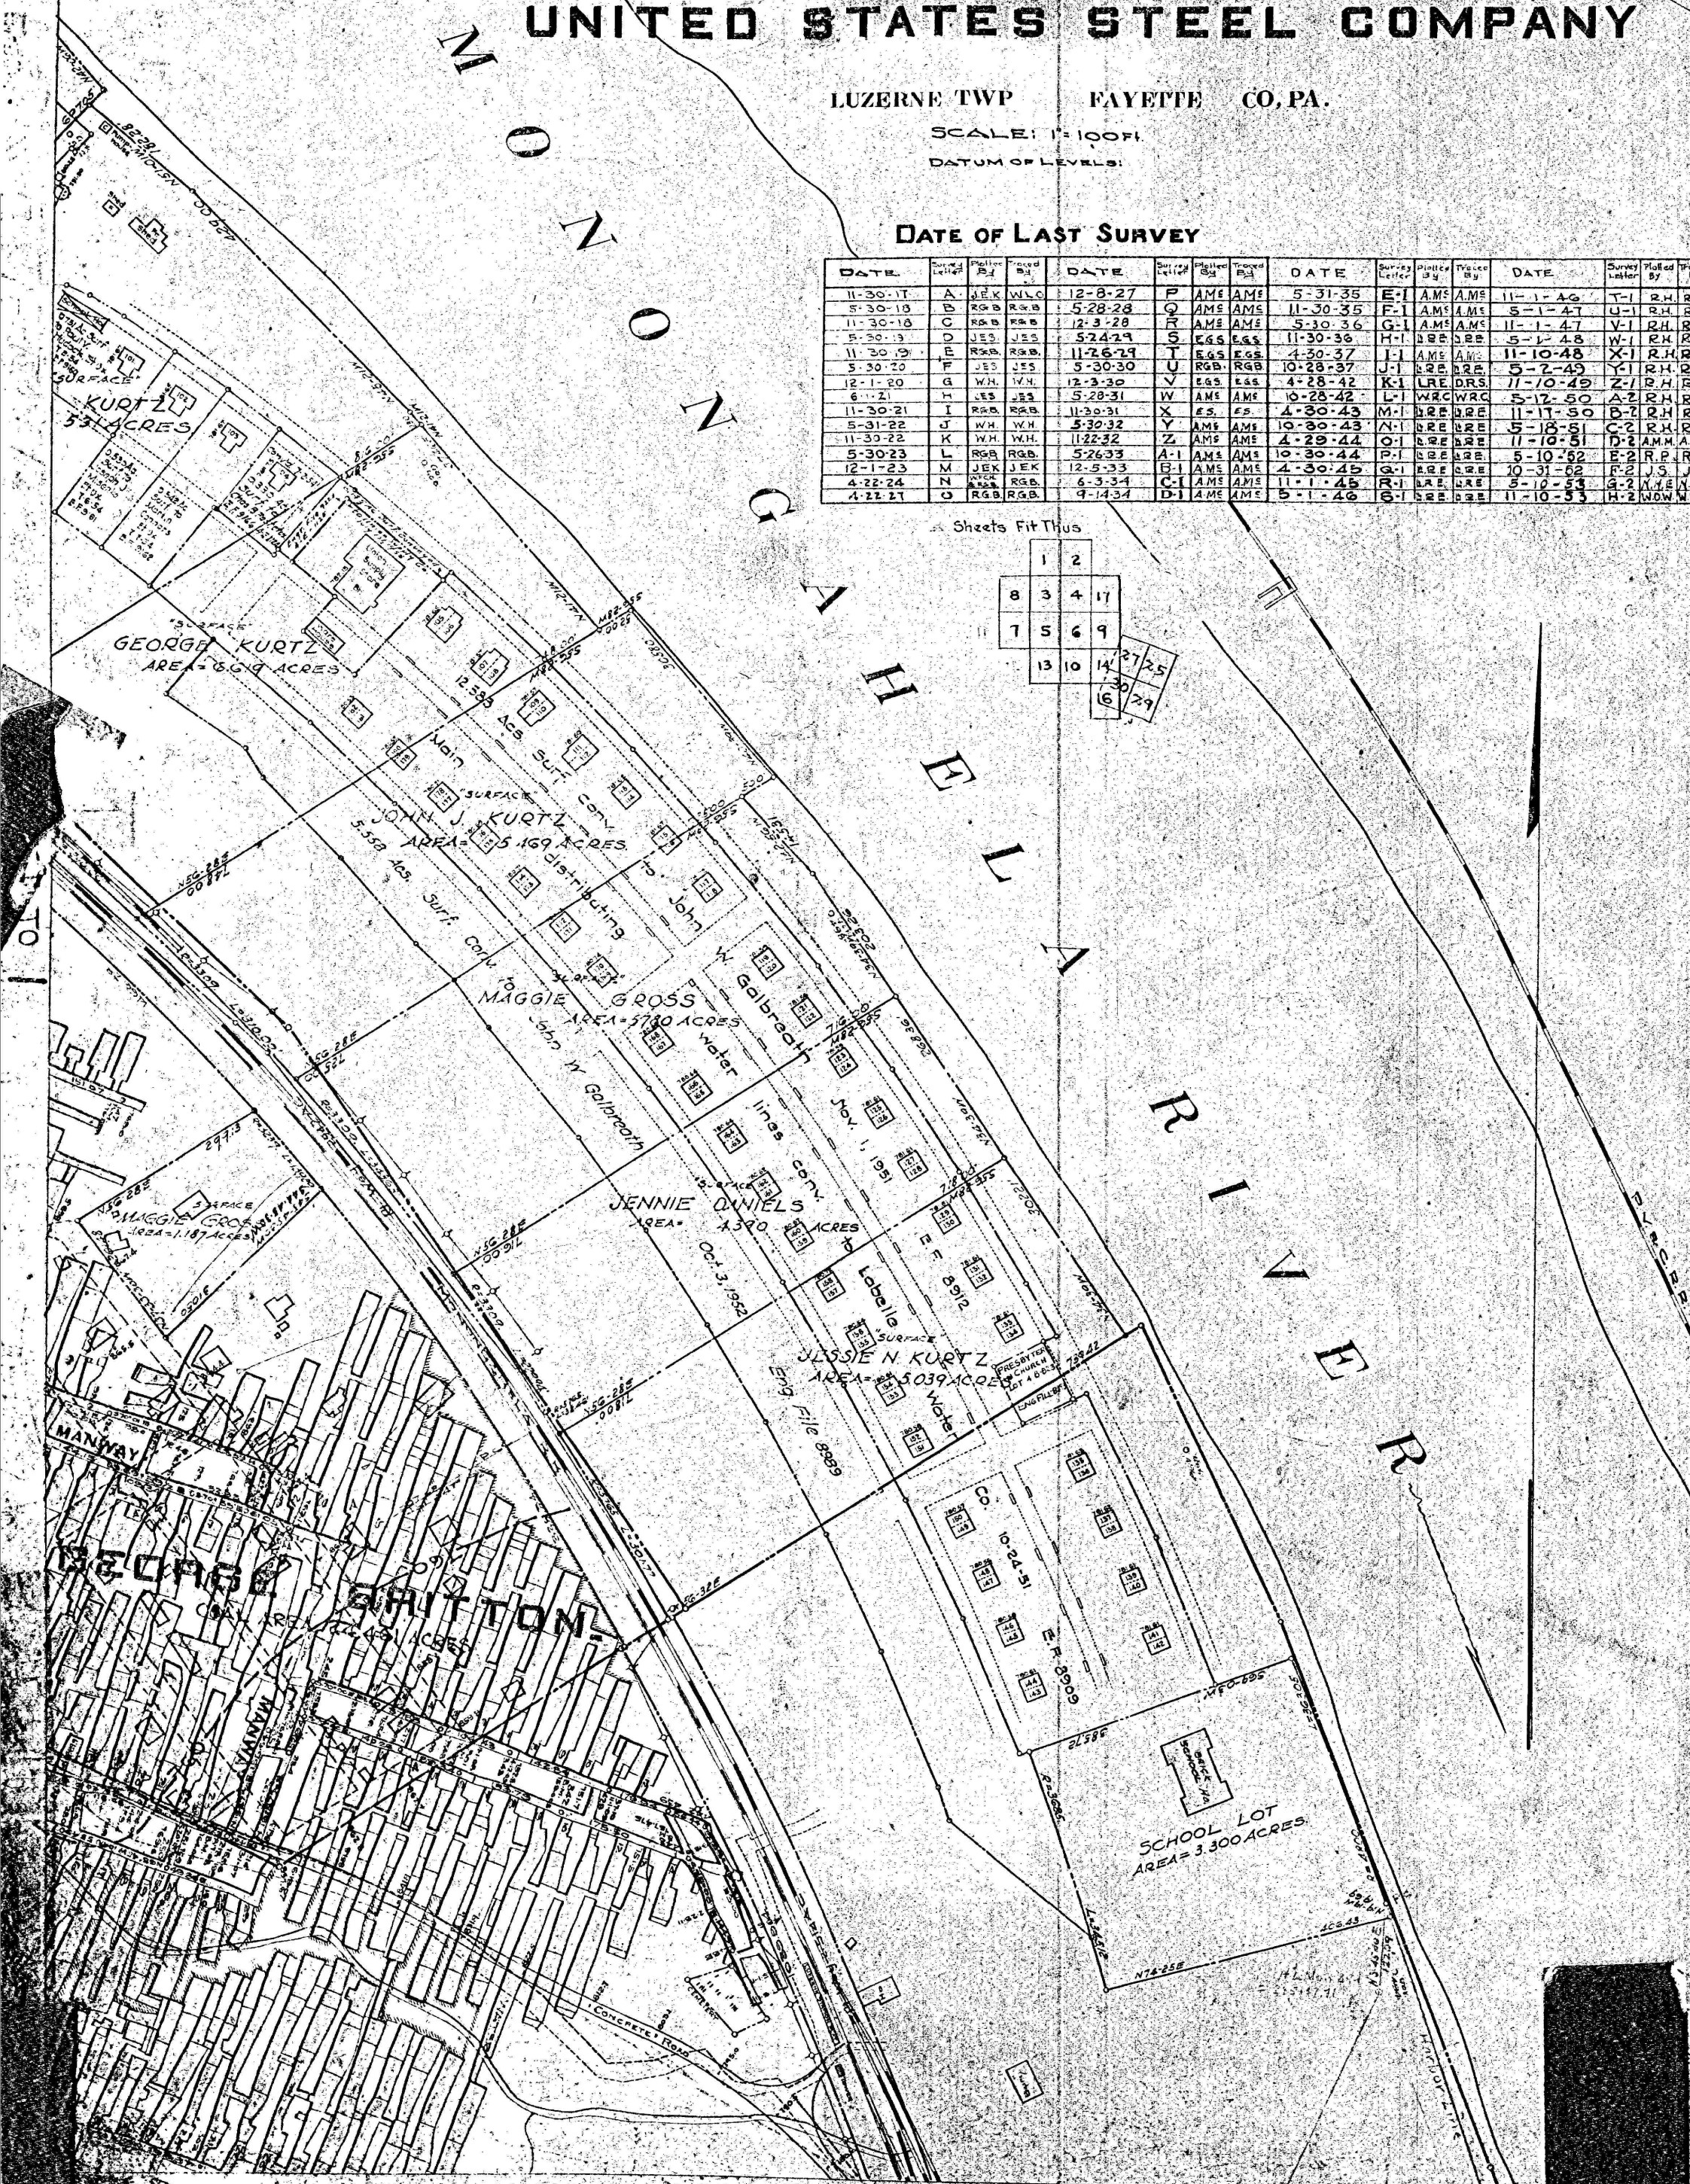

United States Steel Co.
Maxwell
23.1951