



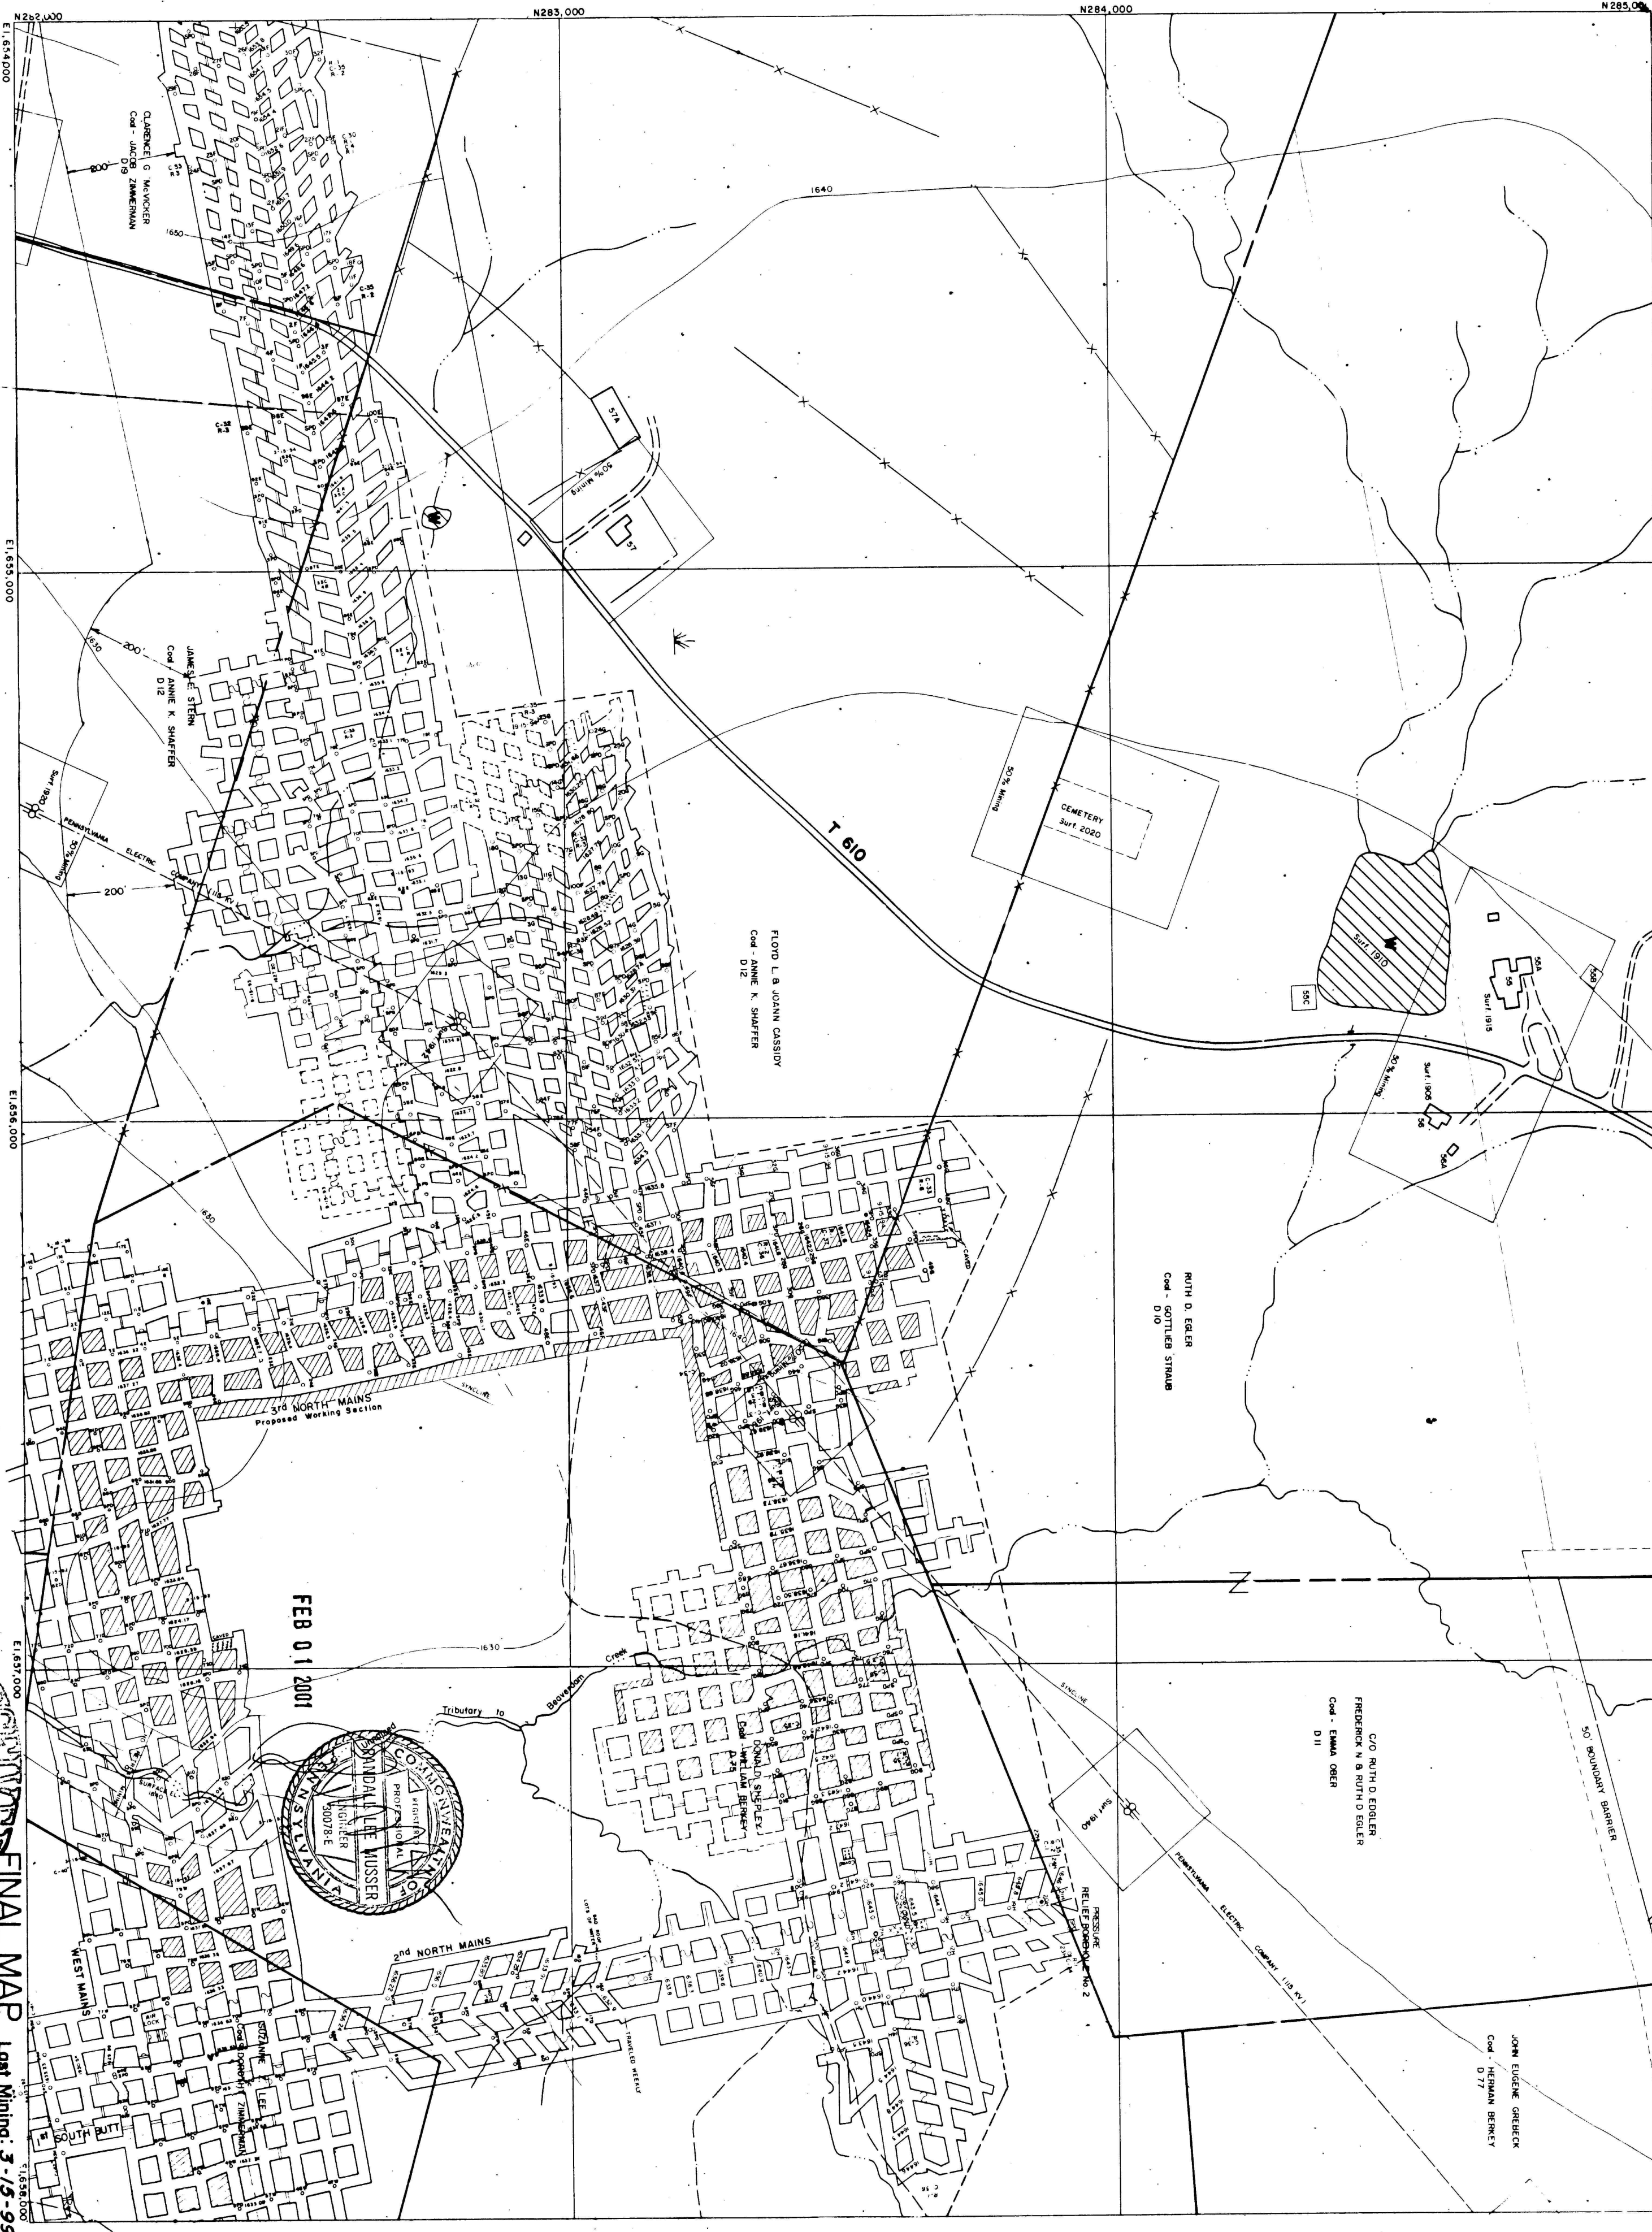

THIS PLANNING MAP PREPARED BY L. ROBERT KIMBALL, & ASSOCIATES CONSULTING ENGINEERS & ARCHITECTS, PENNSYLVANIA, BY PHOTOGRAMMETRIC METHODS FROM AERIAL PHOTOGRAPHY DATED DECEMBER 4, 1975

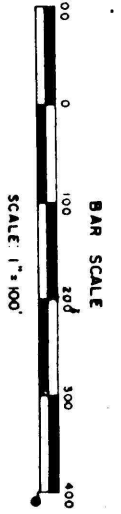


SHEET INDEX

1	2	
---	---	---	---	---	---	---	---	---	----	----	-----

55 FEB 05 2001

Dept. of Environmental Protection
MCM/URS
District Office

FEB 01 2001

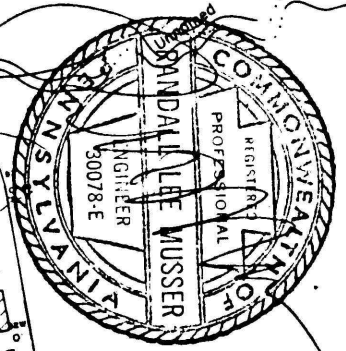

FINAL MAP
19.5 Six Month Projection Map
Last Mining: 3-15-99

SOLAR NR 10 MINE	
OPERATING TWP. SOMERSET CO.	
UPPER KITTANNING - C. SEAM	
DATE: _____	
DRAWN BY: M12	
SOLAR FUEL COMPANY	
BOX 488	
SOMERSET, PENNA. 15501	

M12