


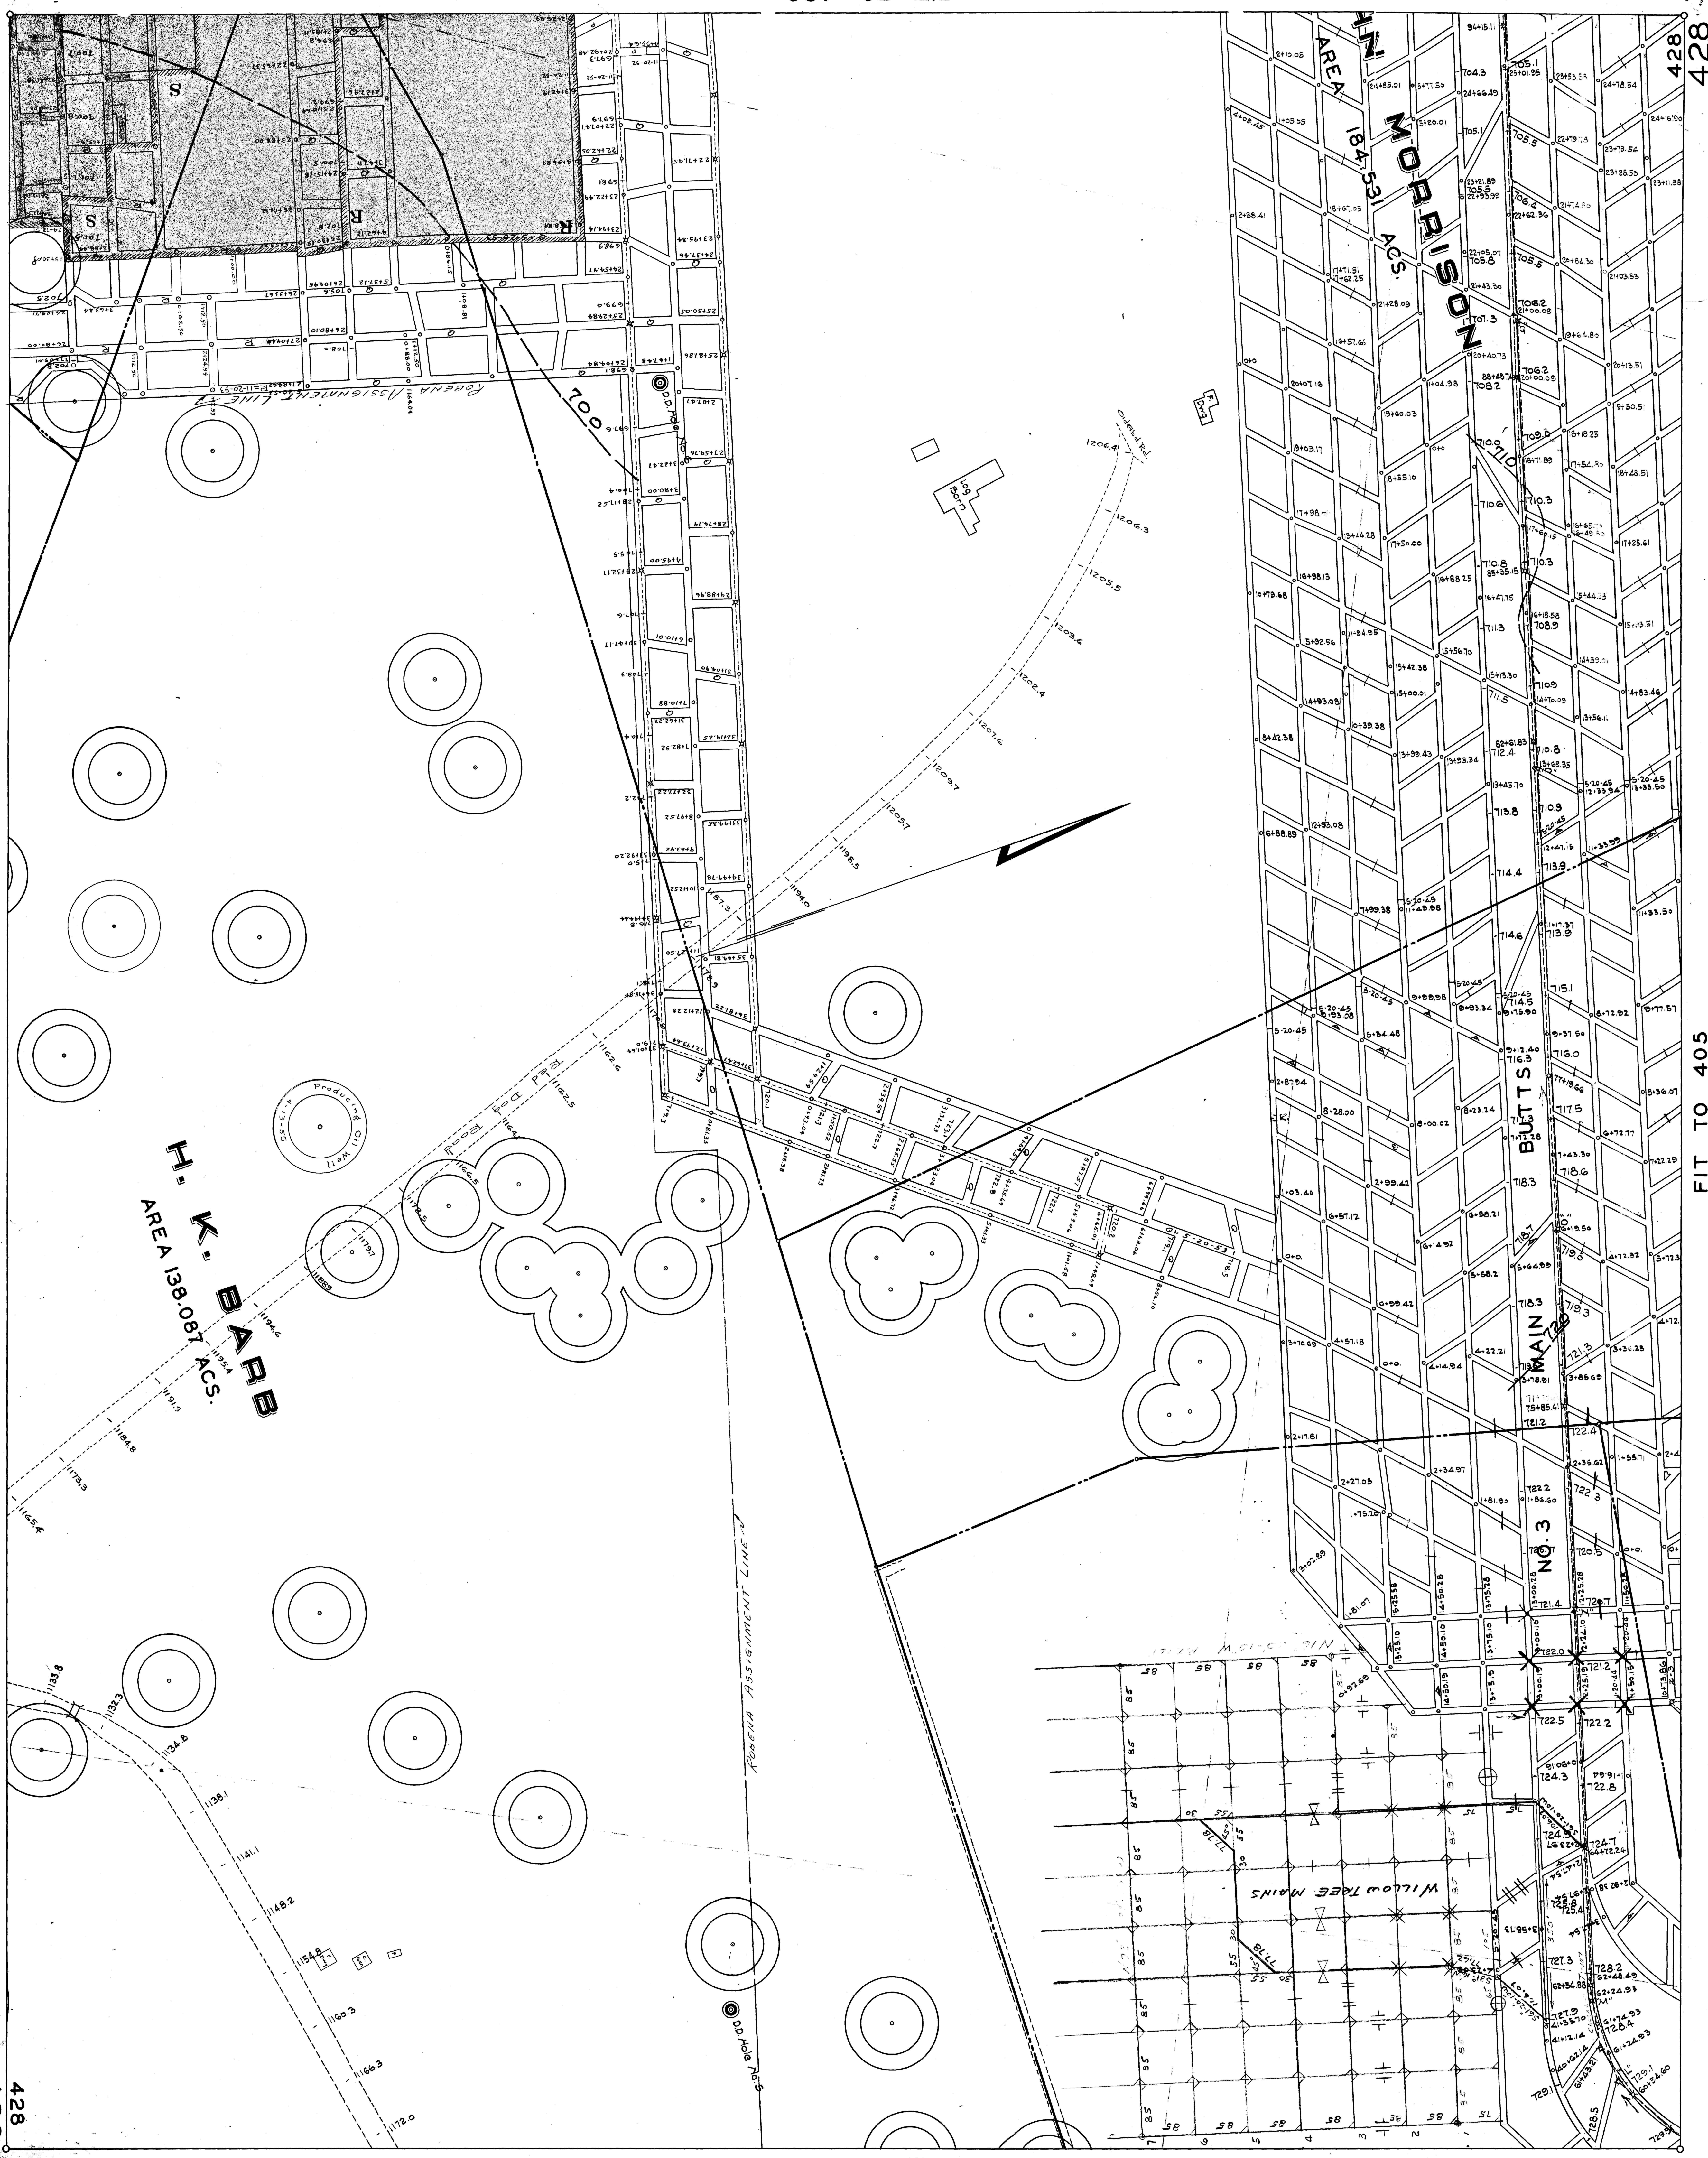

H.K. AREA 138.087 ACs.

MORRISON ACs.

MAIN BUTTS

WILLOW TREE MAINS

ROBENA ASSIGNMENT LINE

100

101

103

104

