


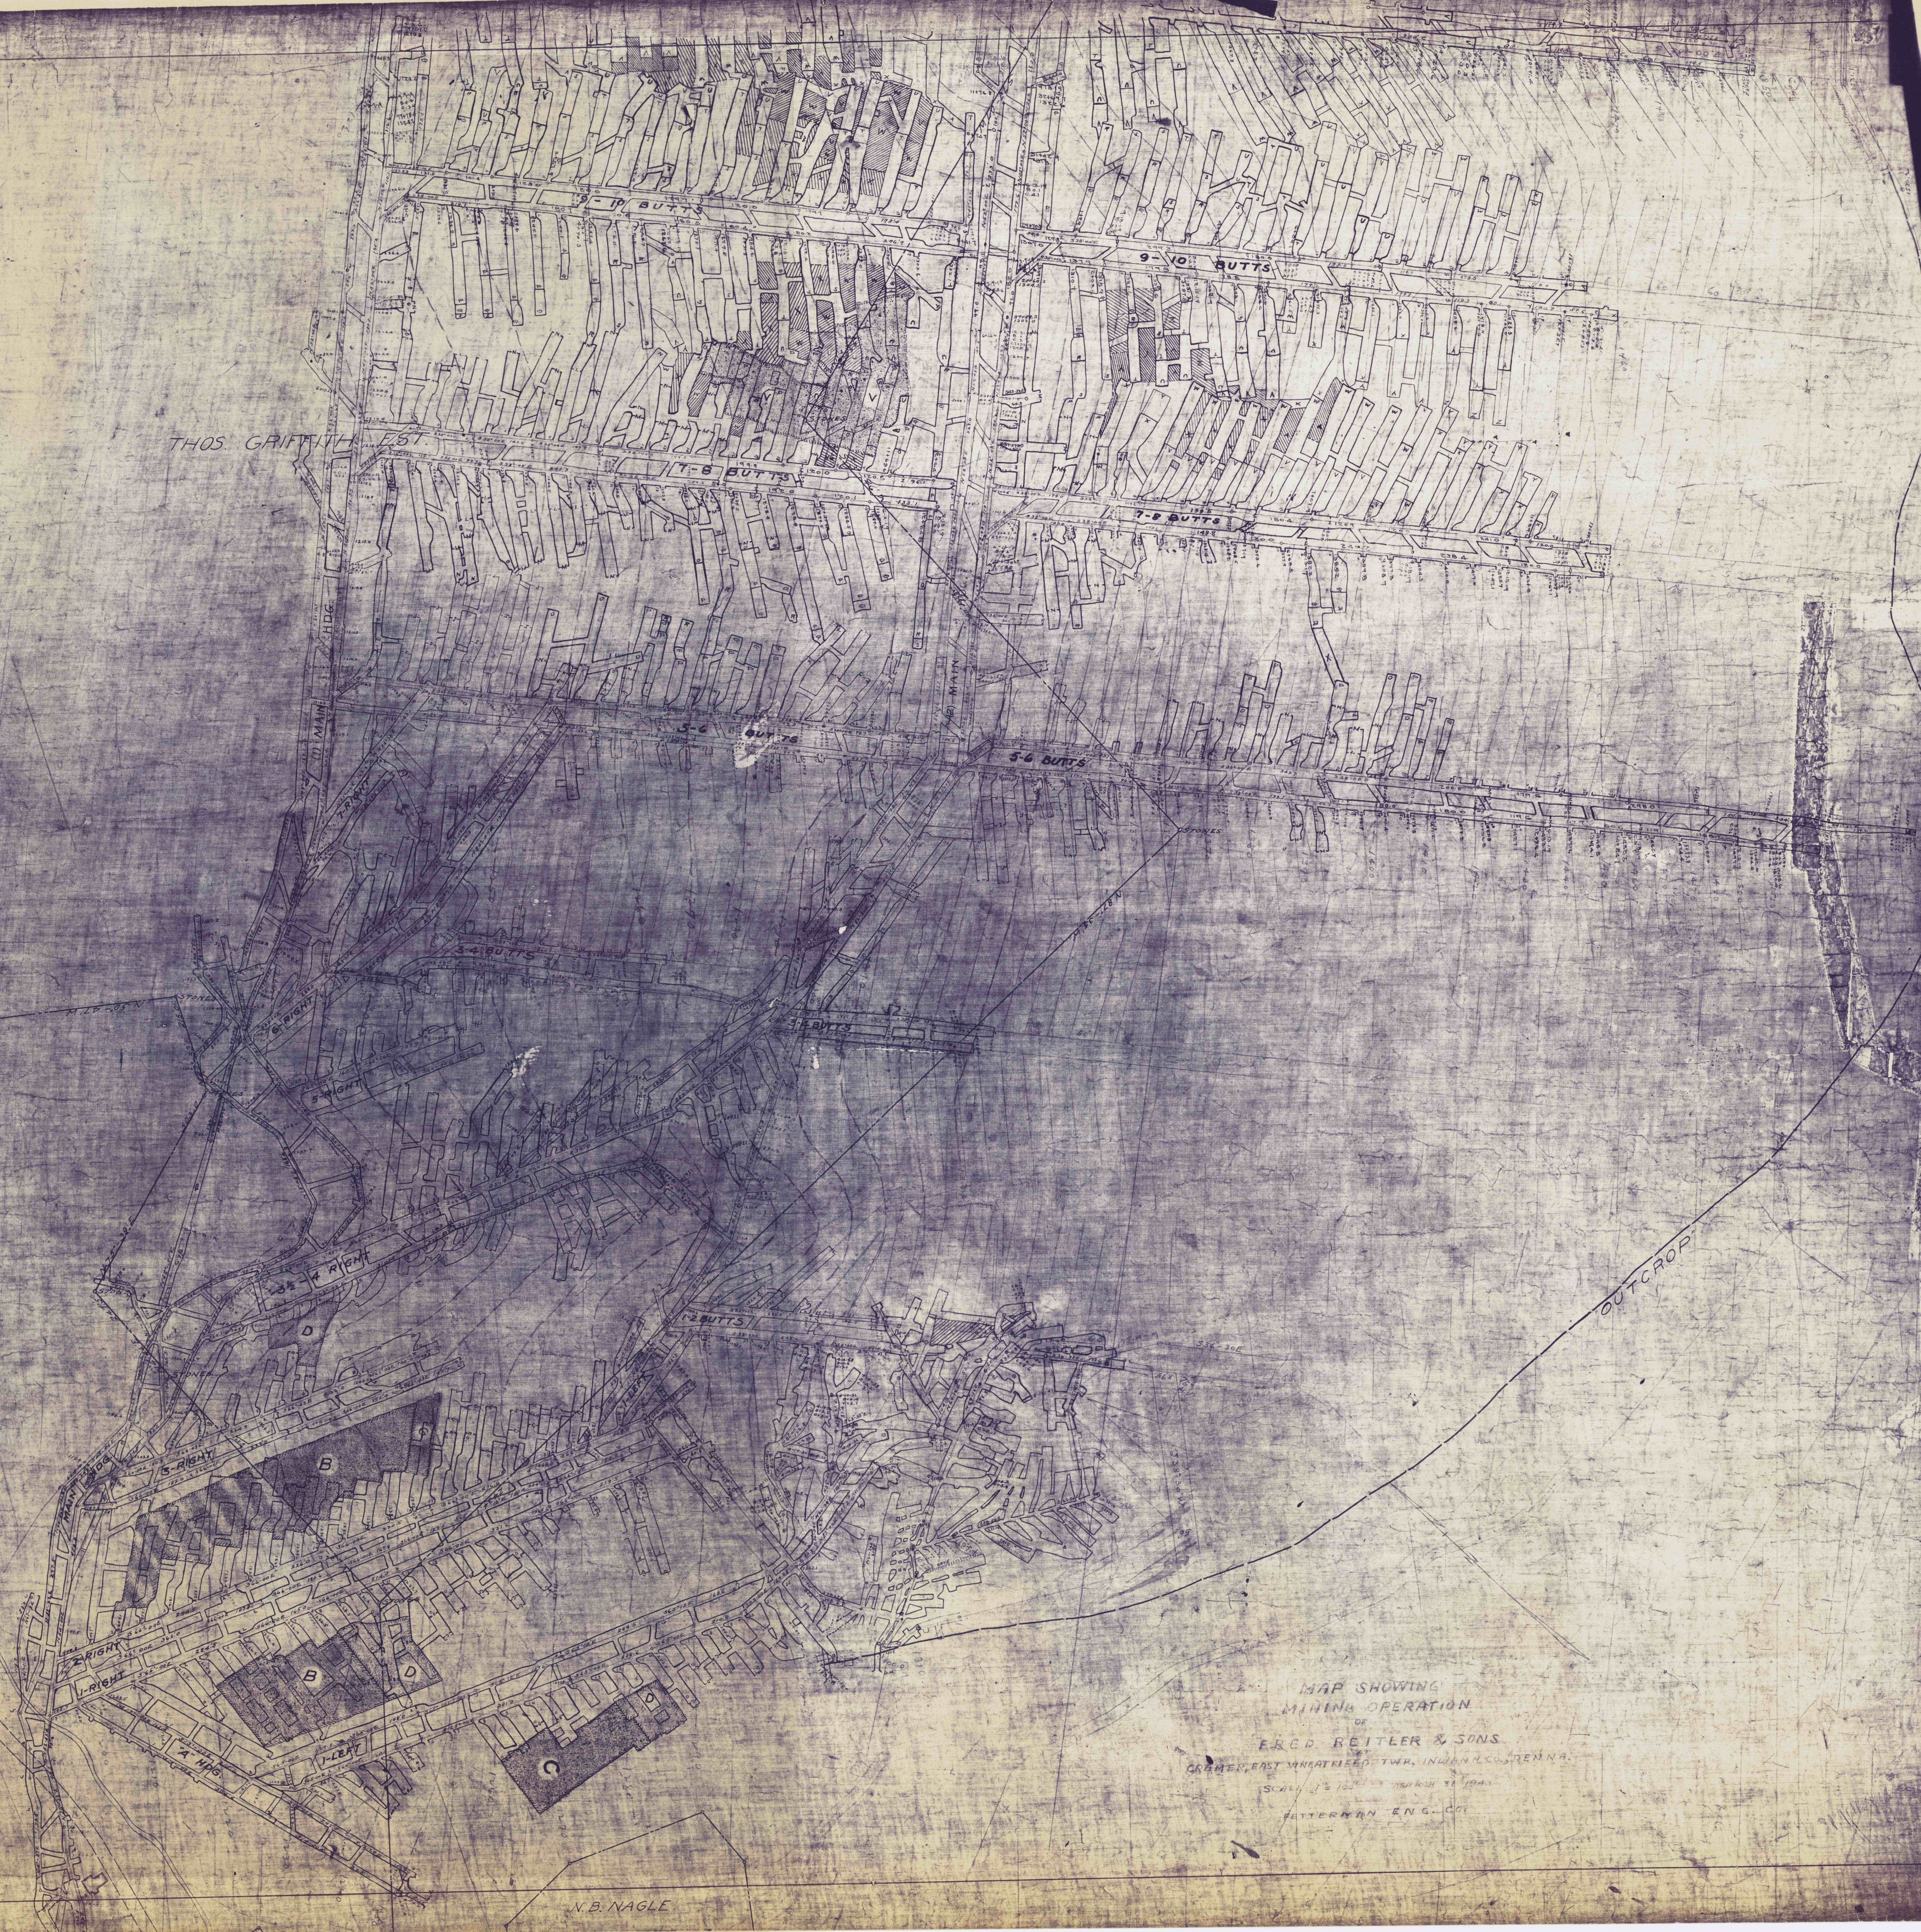

W. B. NAGLE