


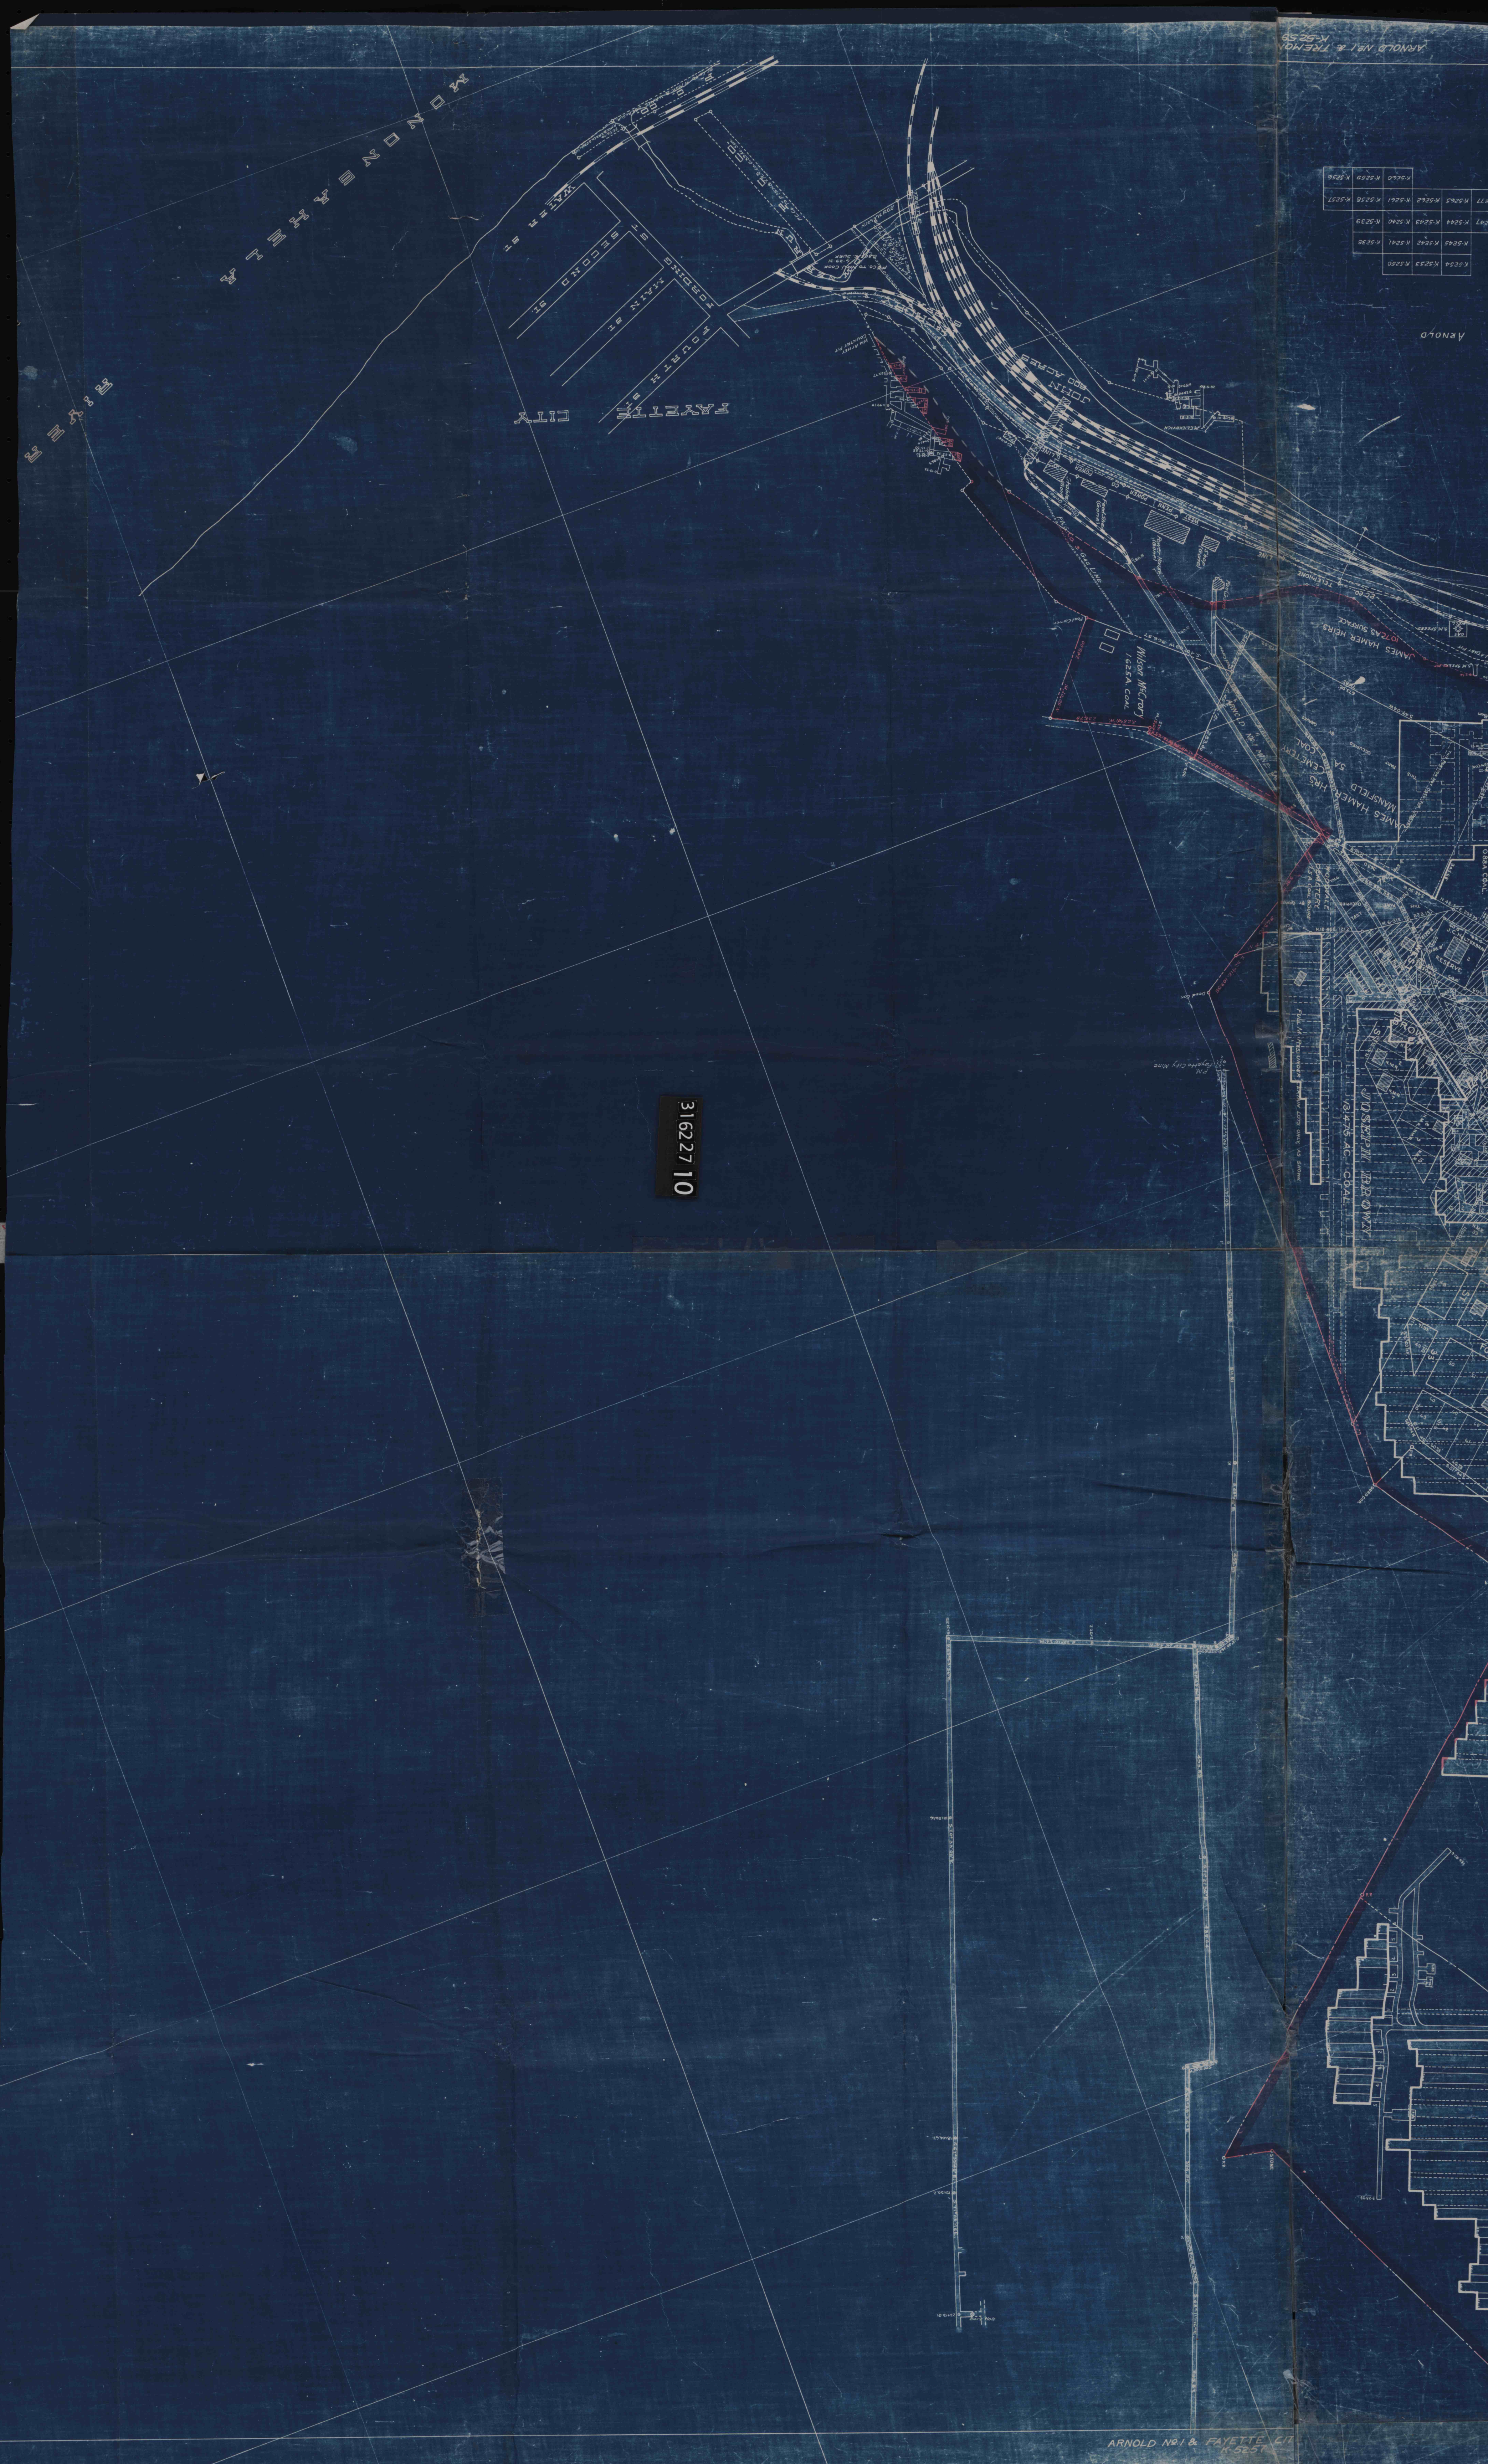

ARNOLD No. 1 & FAYETTE LIT
K. 52.50

316227 10