


PLAN ELEV. 2582 1270
ELEV. 1130.70
EST. OF FALL TO
THIS SURF.
CUT 0.1518
DISE 1.1873

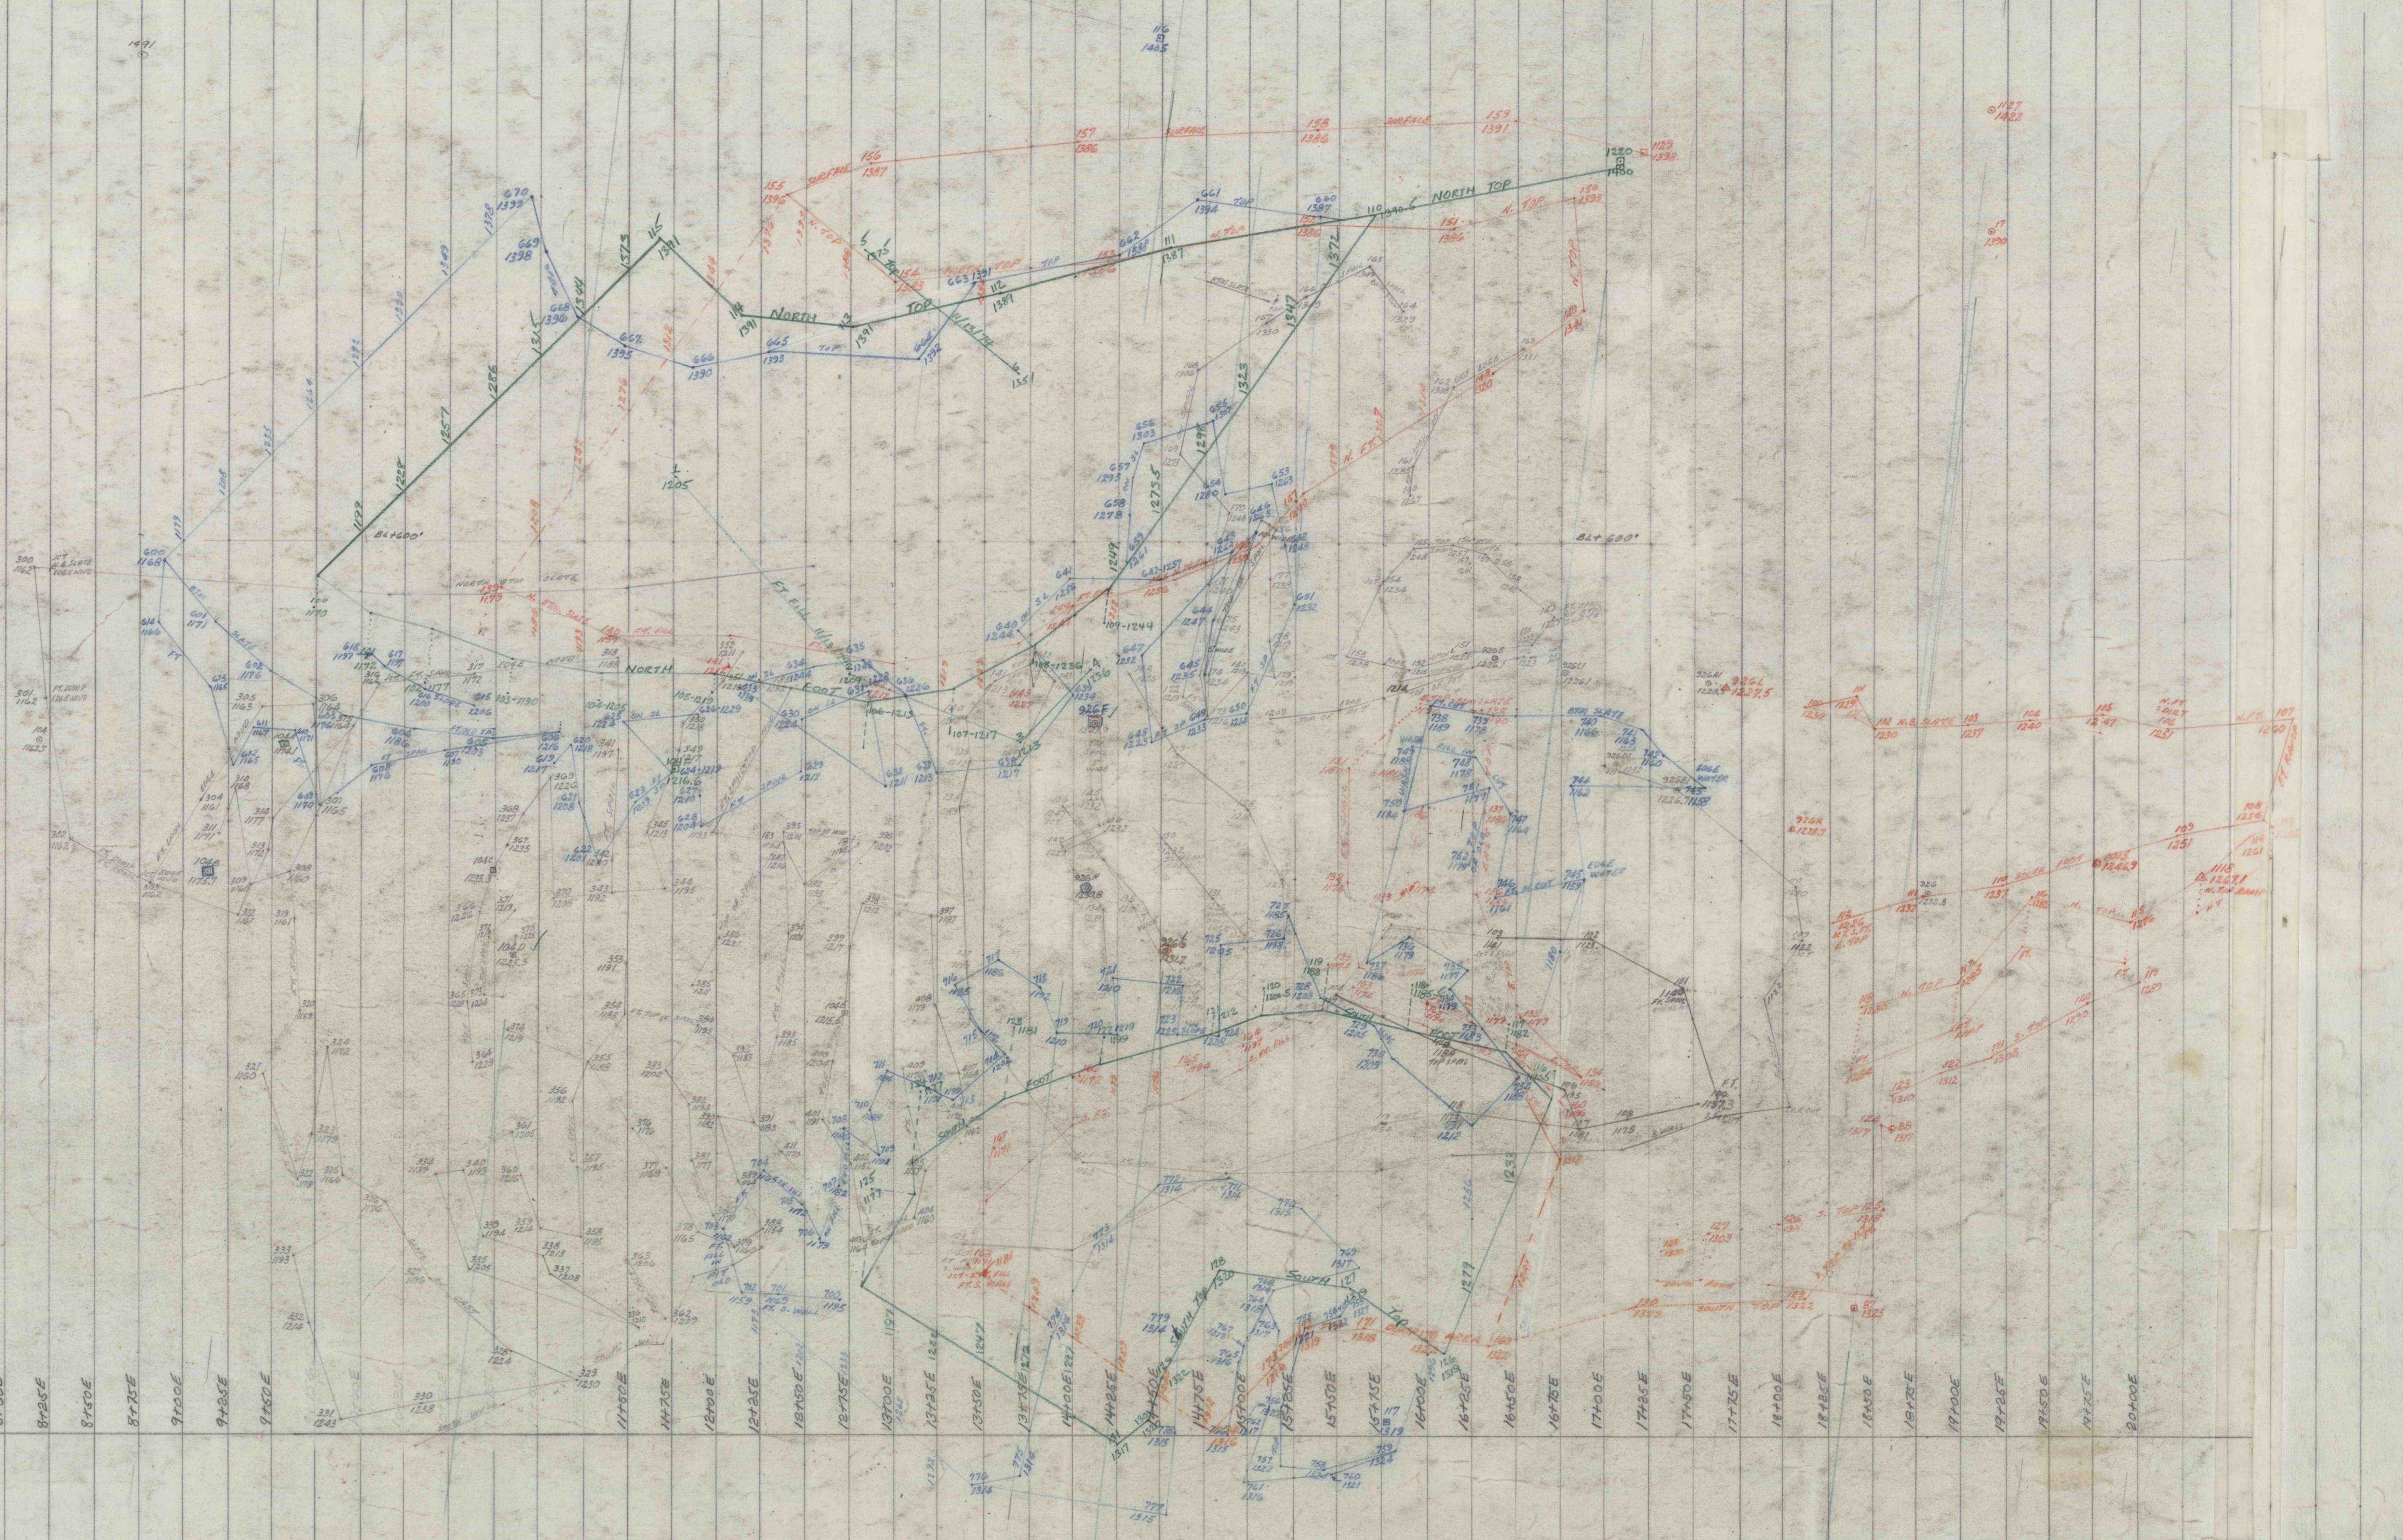

1380

- | |
|---|
| 0100 | 0200 |
|---|

82° 55'

KENLEY RUN 3L 309
SCALE: 1" = 50'
REVISED 2007.74
DATE: MAY 25, 06
BY: JWC
CHECKED: JWC
DATE: 1/10/06