


MASON
1135 W
1130 W
00 W

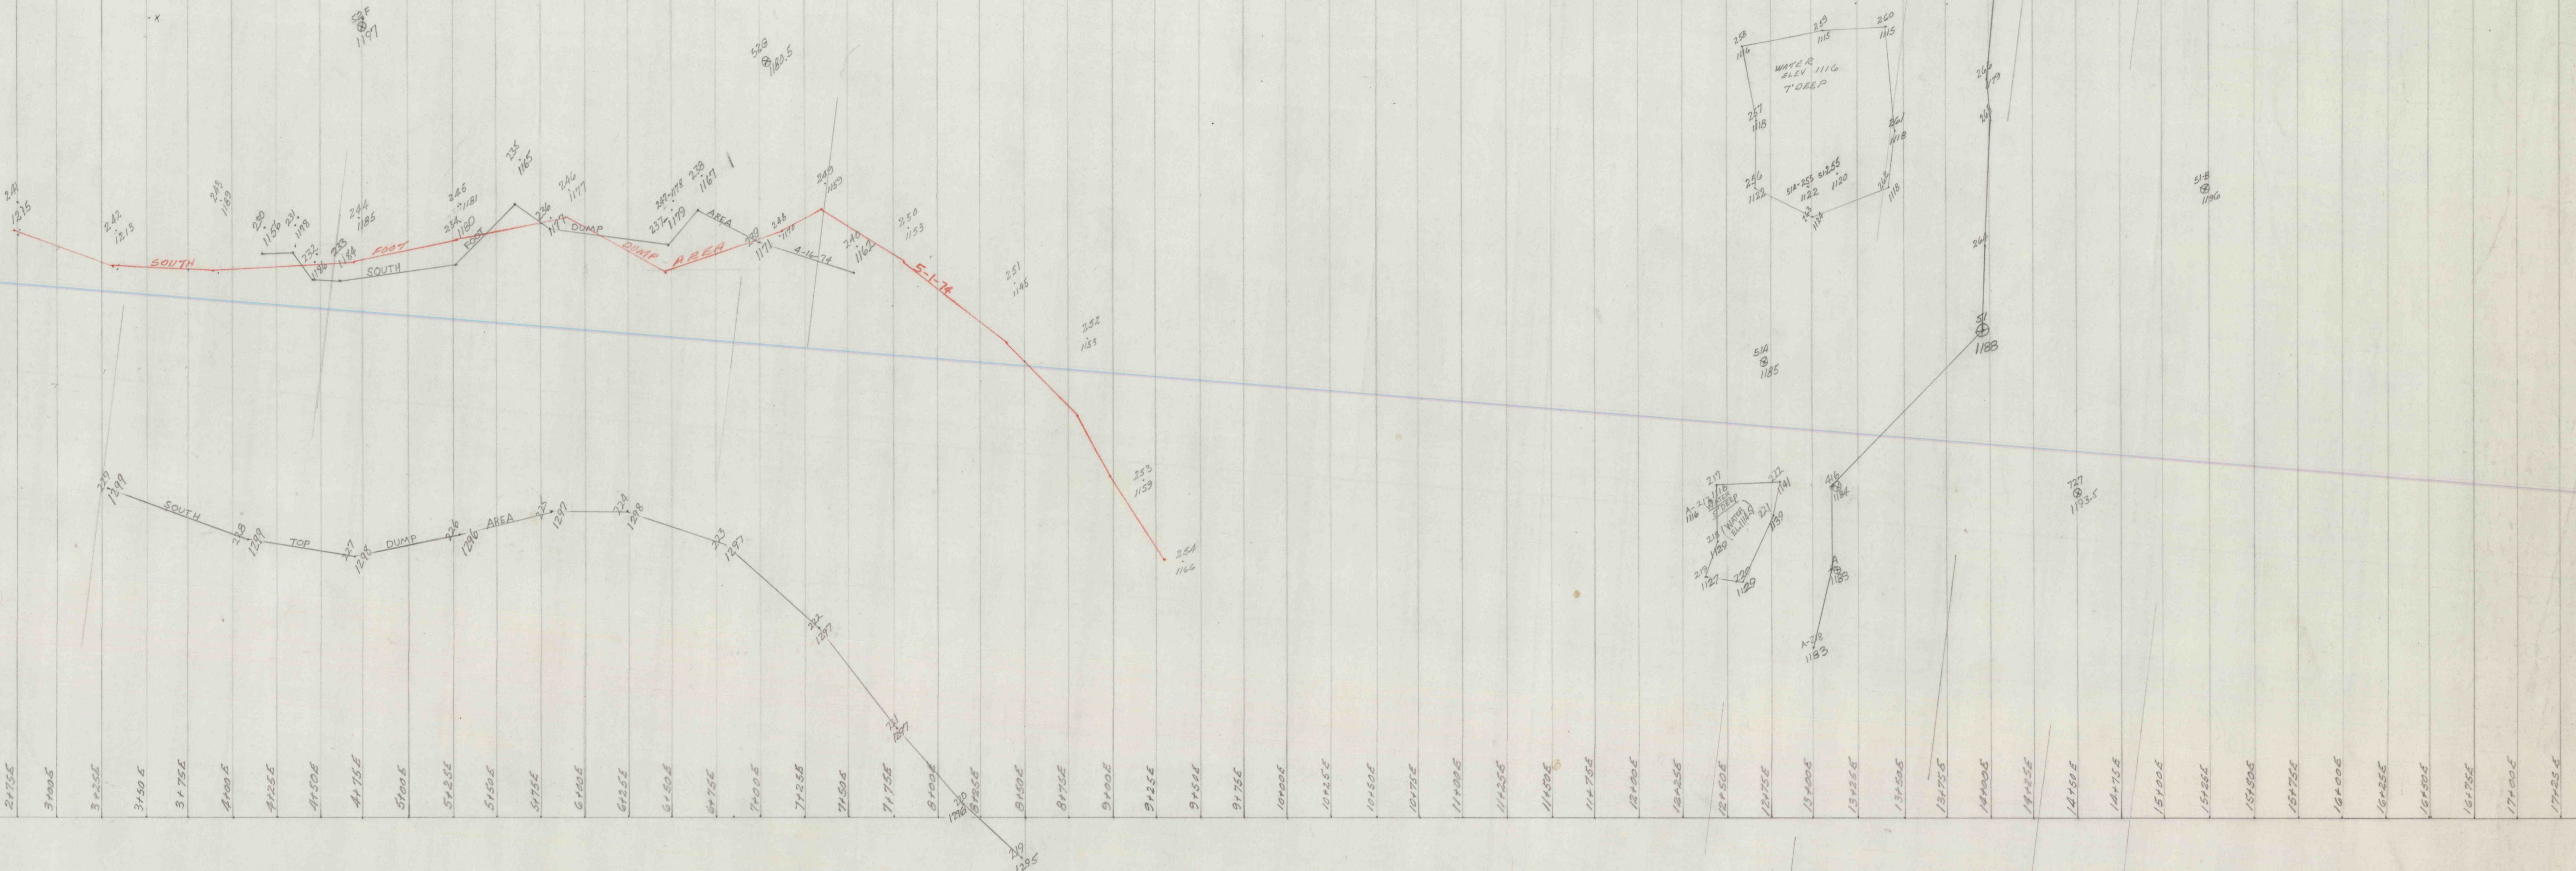

KEHLEY RUN MINE FIRE
PROJECT # SL-309
FROM APRIL 1, 1974 TO MAY 1, 1974
SCALE 1" = 50'