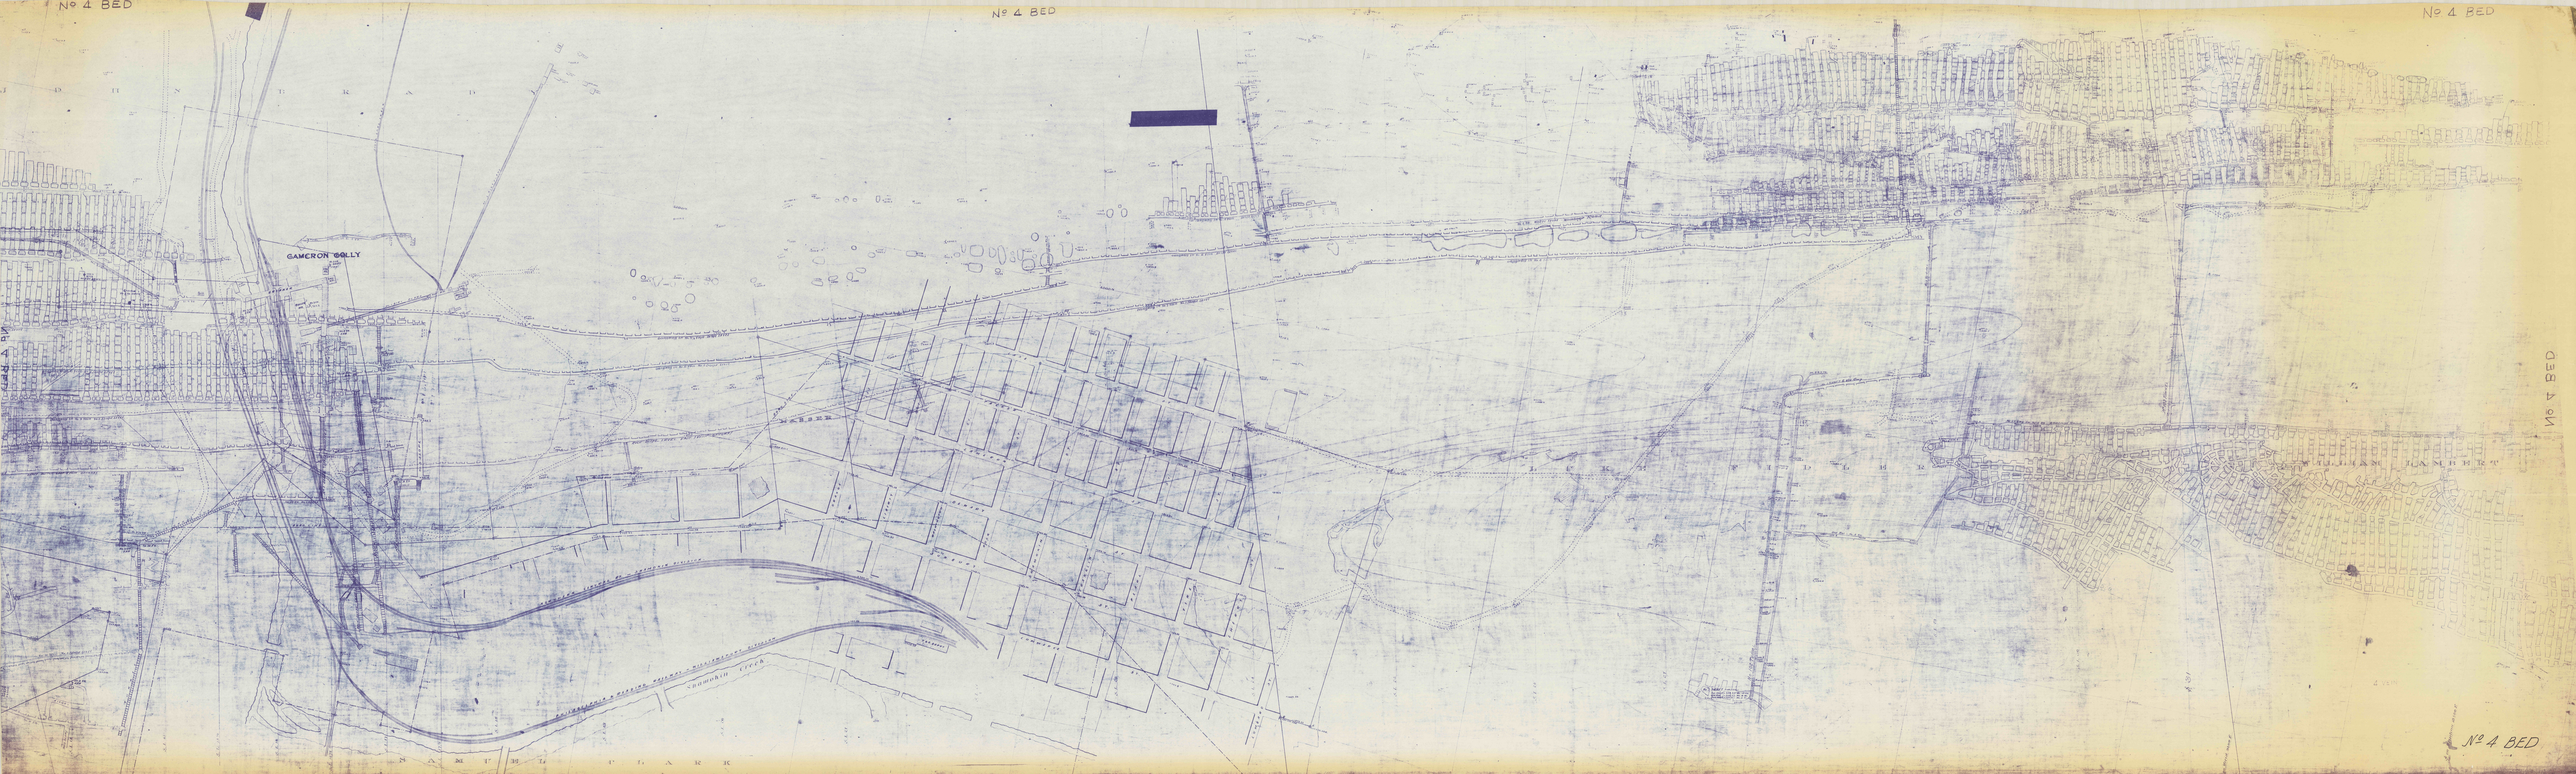

Nº 4 BED
Nº 4 BED
Nº 4 BED
CAMERON GOLLY
Nº 4 BED
Nº 4 BED