


N  
0°



1343.6N

10+00 N

0+00E  
0+25E  
0+50E  
0+75E  
1+00E  
1+25E  
1+50E  
1+75E  
2+00E  
2+25E  
2+50E  
2+75E  
3+00E  
3+25E  
3+50E  
3+75E  
4+00E  
4+25E  
4+50E  
4+75E  
5+00E  
5+25E  
5+50E  
5+75E  
6+00E  
6+25E  
6+50E  
6+75E  
7+00E  
7+25E  
7+50E  
7+75E  
8+00E  
8+25E  
8+50E  
8+75E

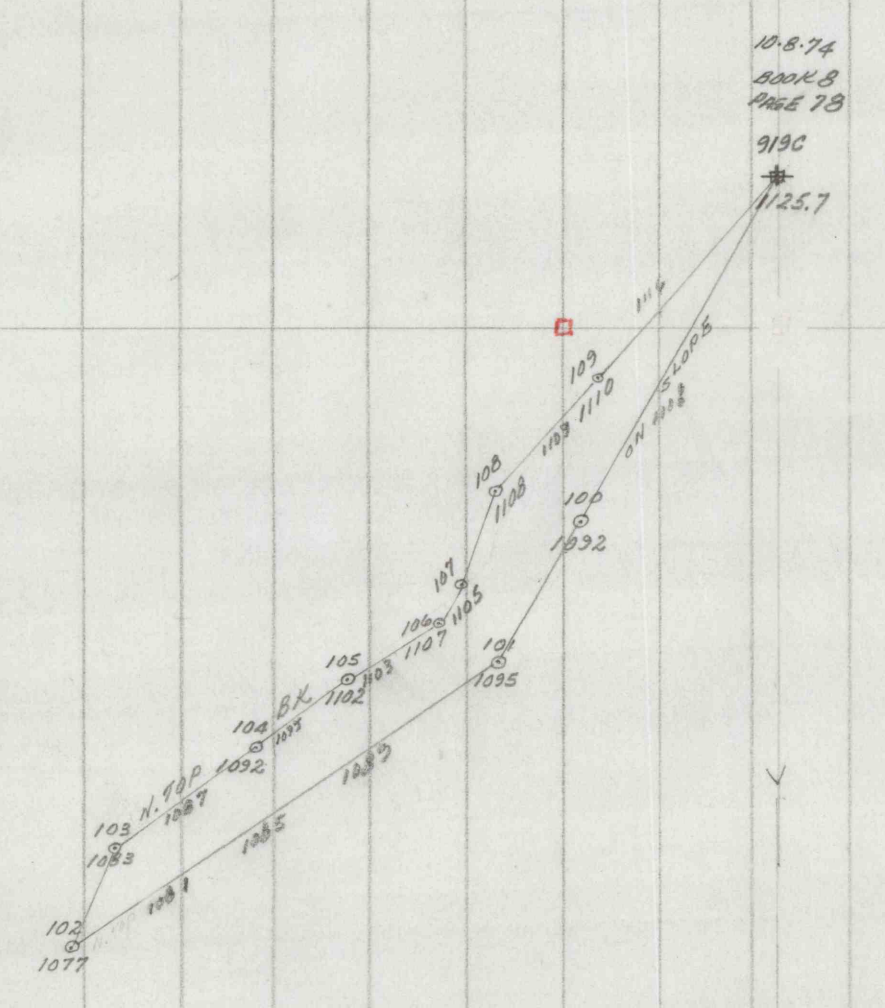

WILLIAMSBURN SL-21A  
SCALE 1" = 50'  
FRI. NOV. 14, 1975