




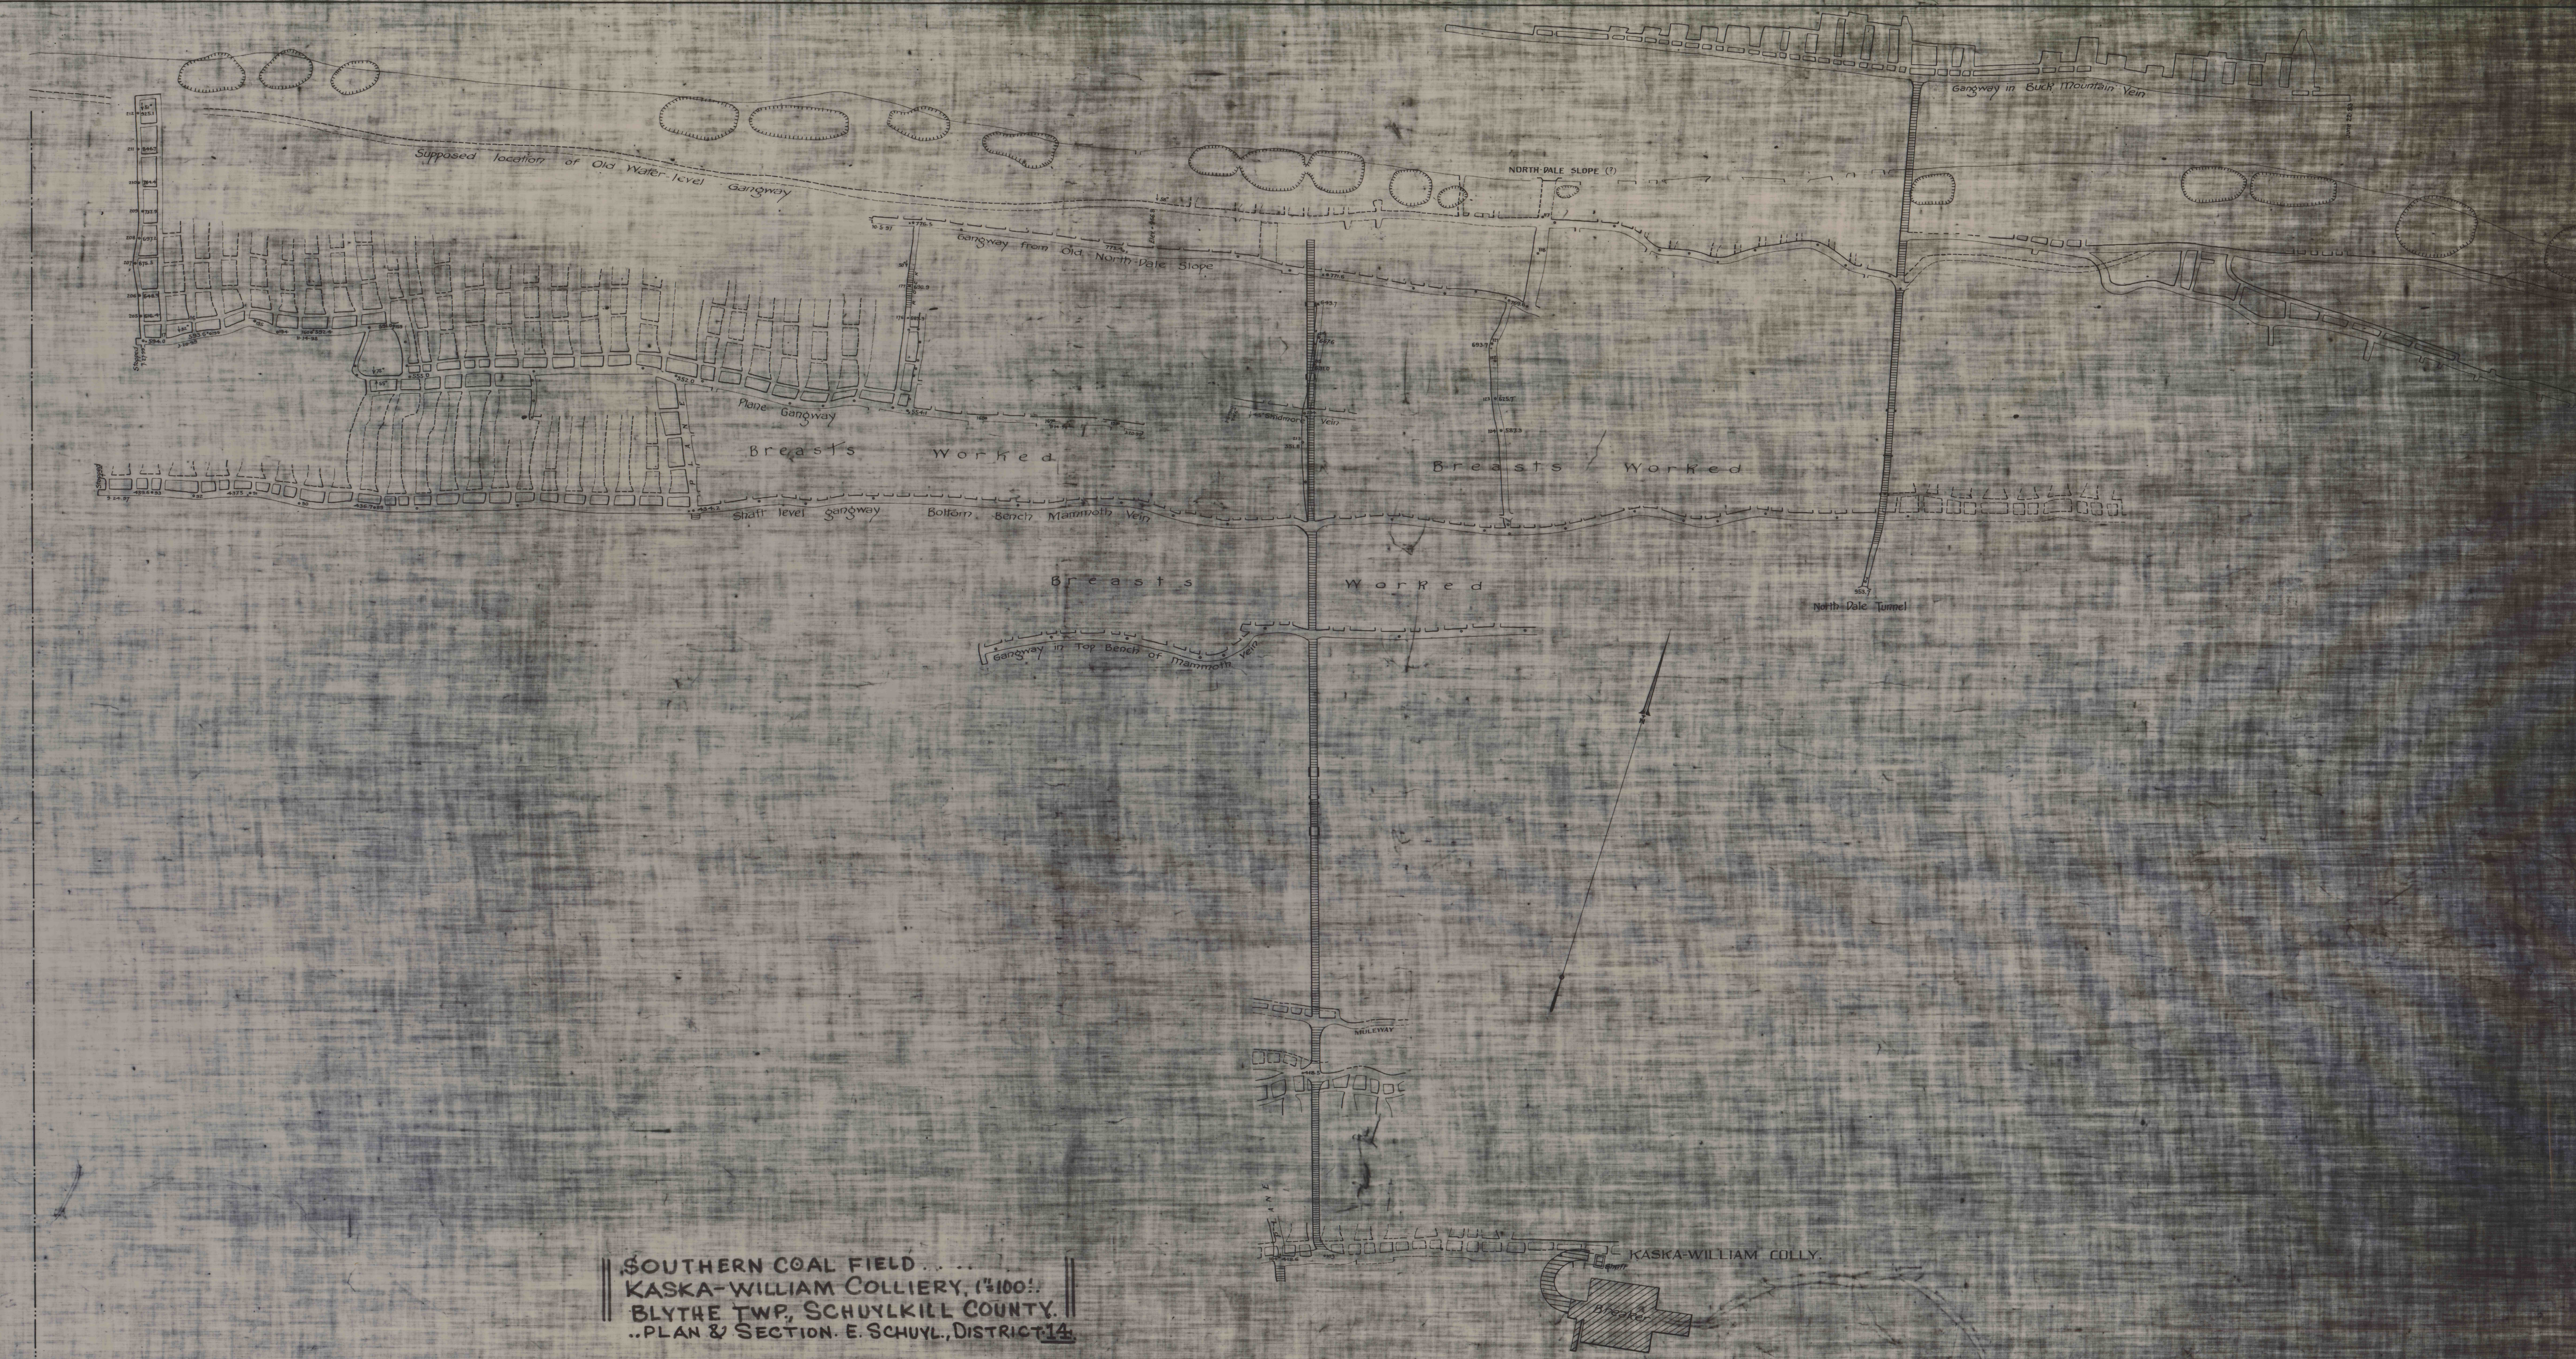

SOUTHERN COAL FIELD  
 KASKA-WILLIAM COLLIERY, (1:100)  
 BLYTHE TWP, SCHUYLKILL COUNTY.  
 ..PLAN & SECTION. E. SCHUYL, DISTRICT 14

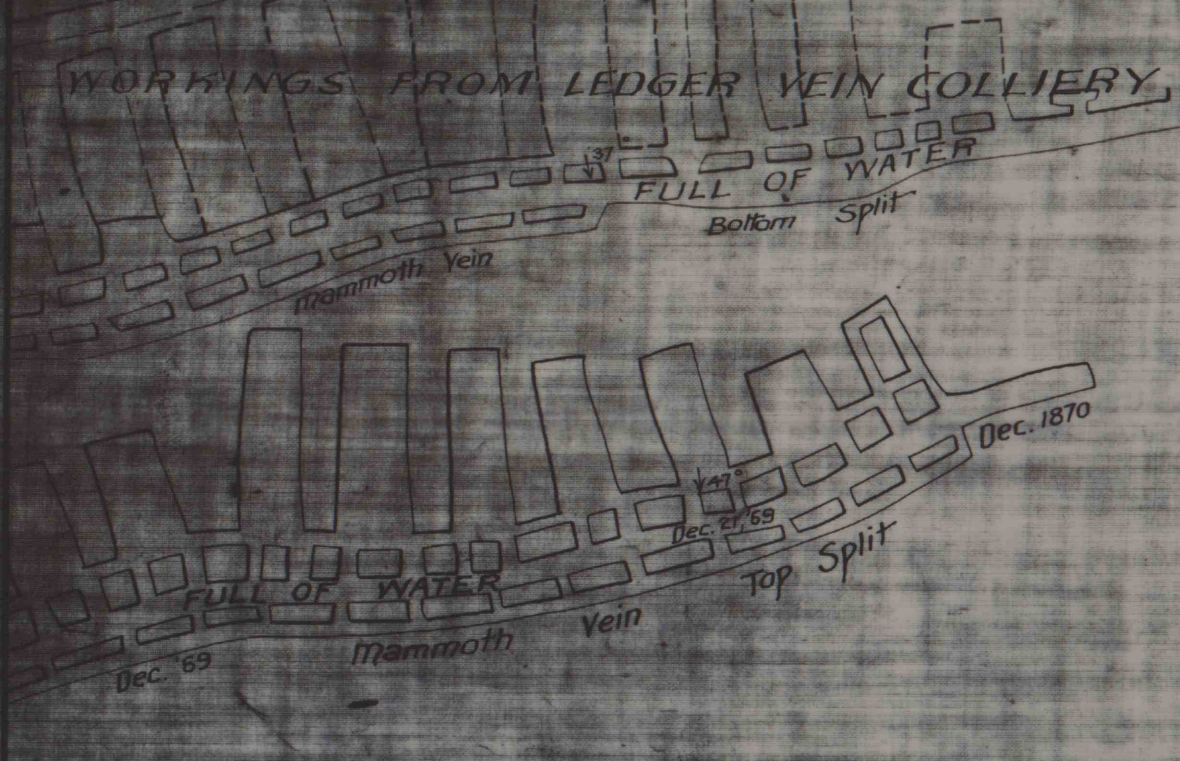