


15782 15711 15700 15689 7000

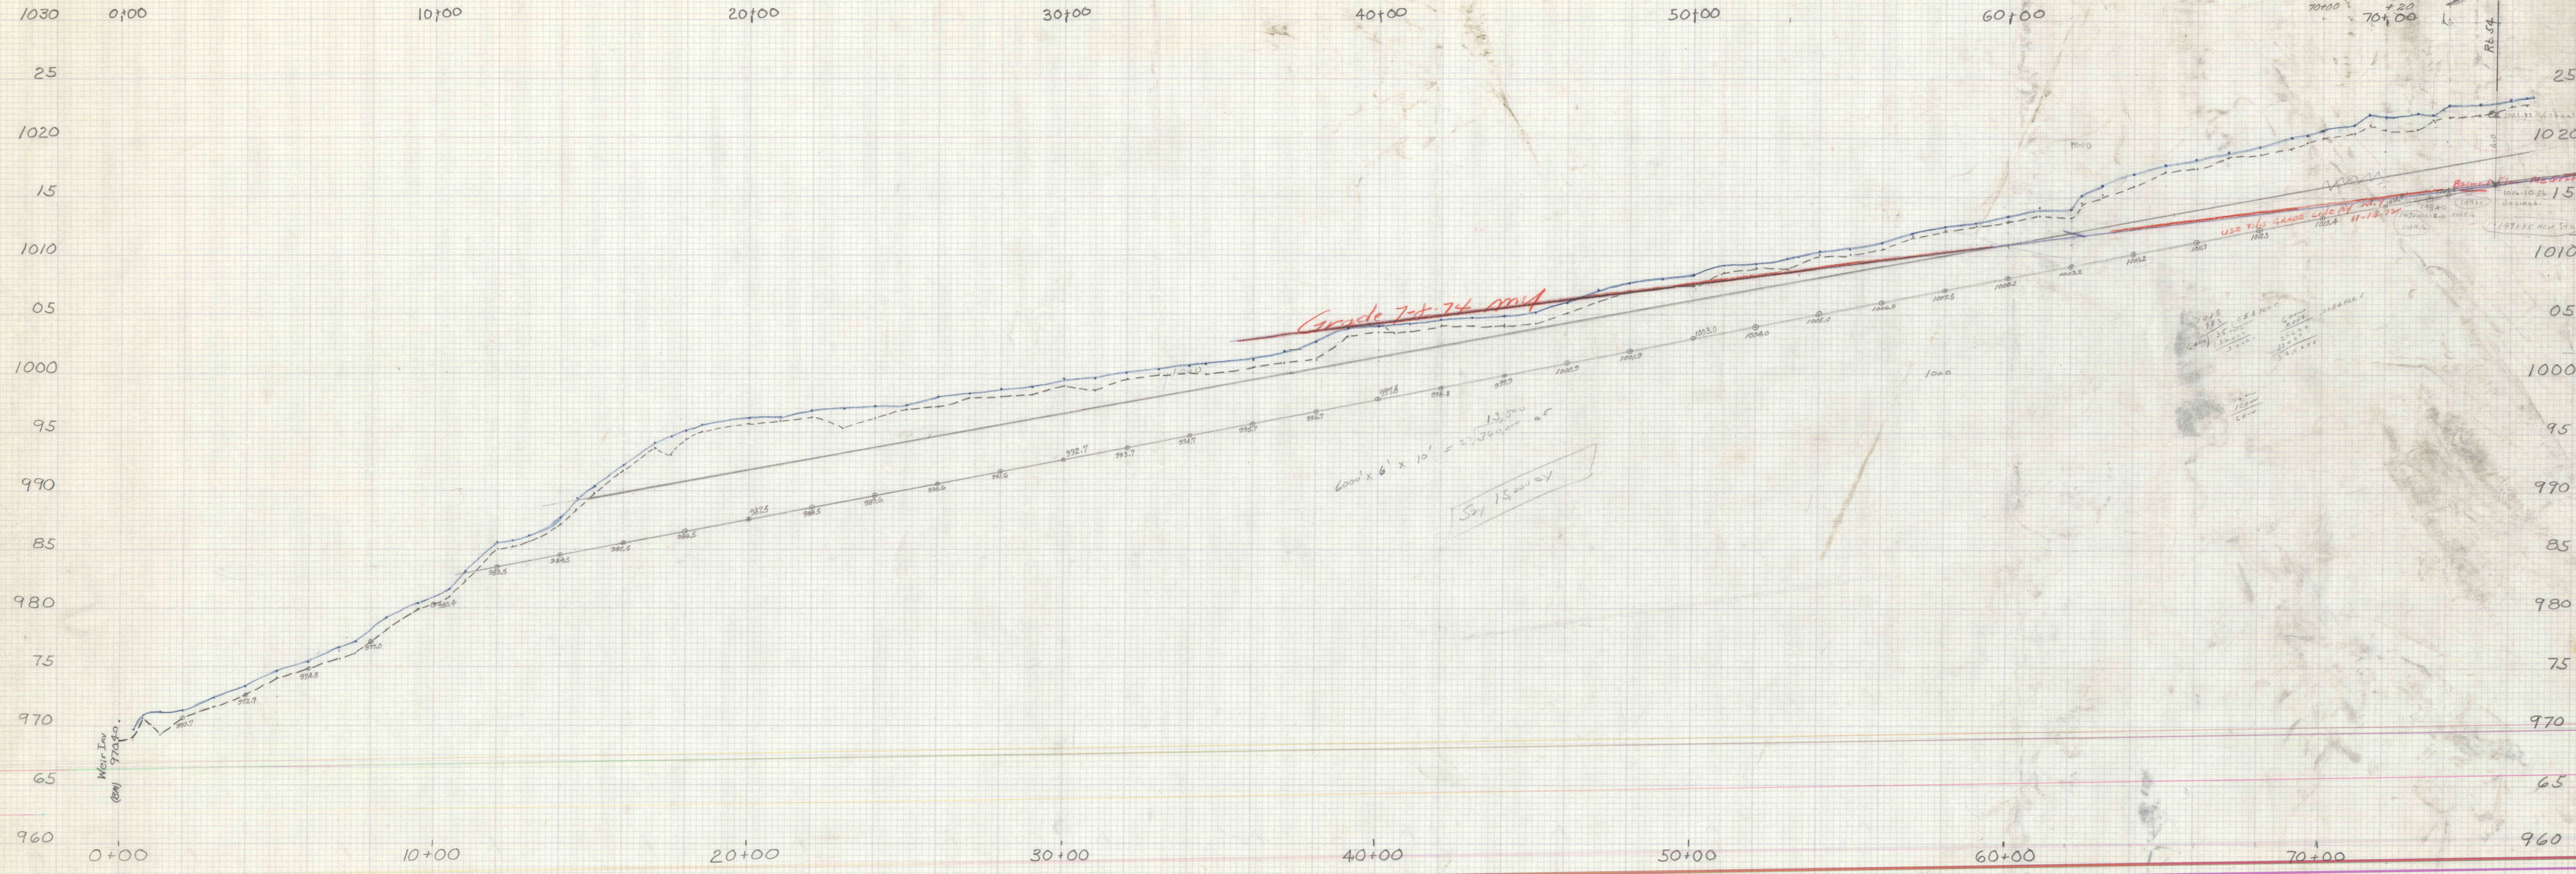

Delta