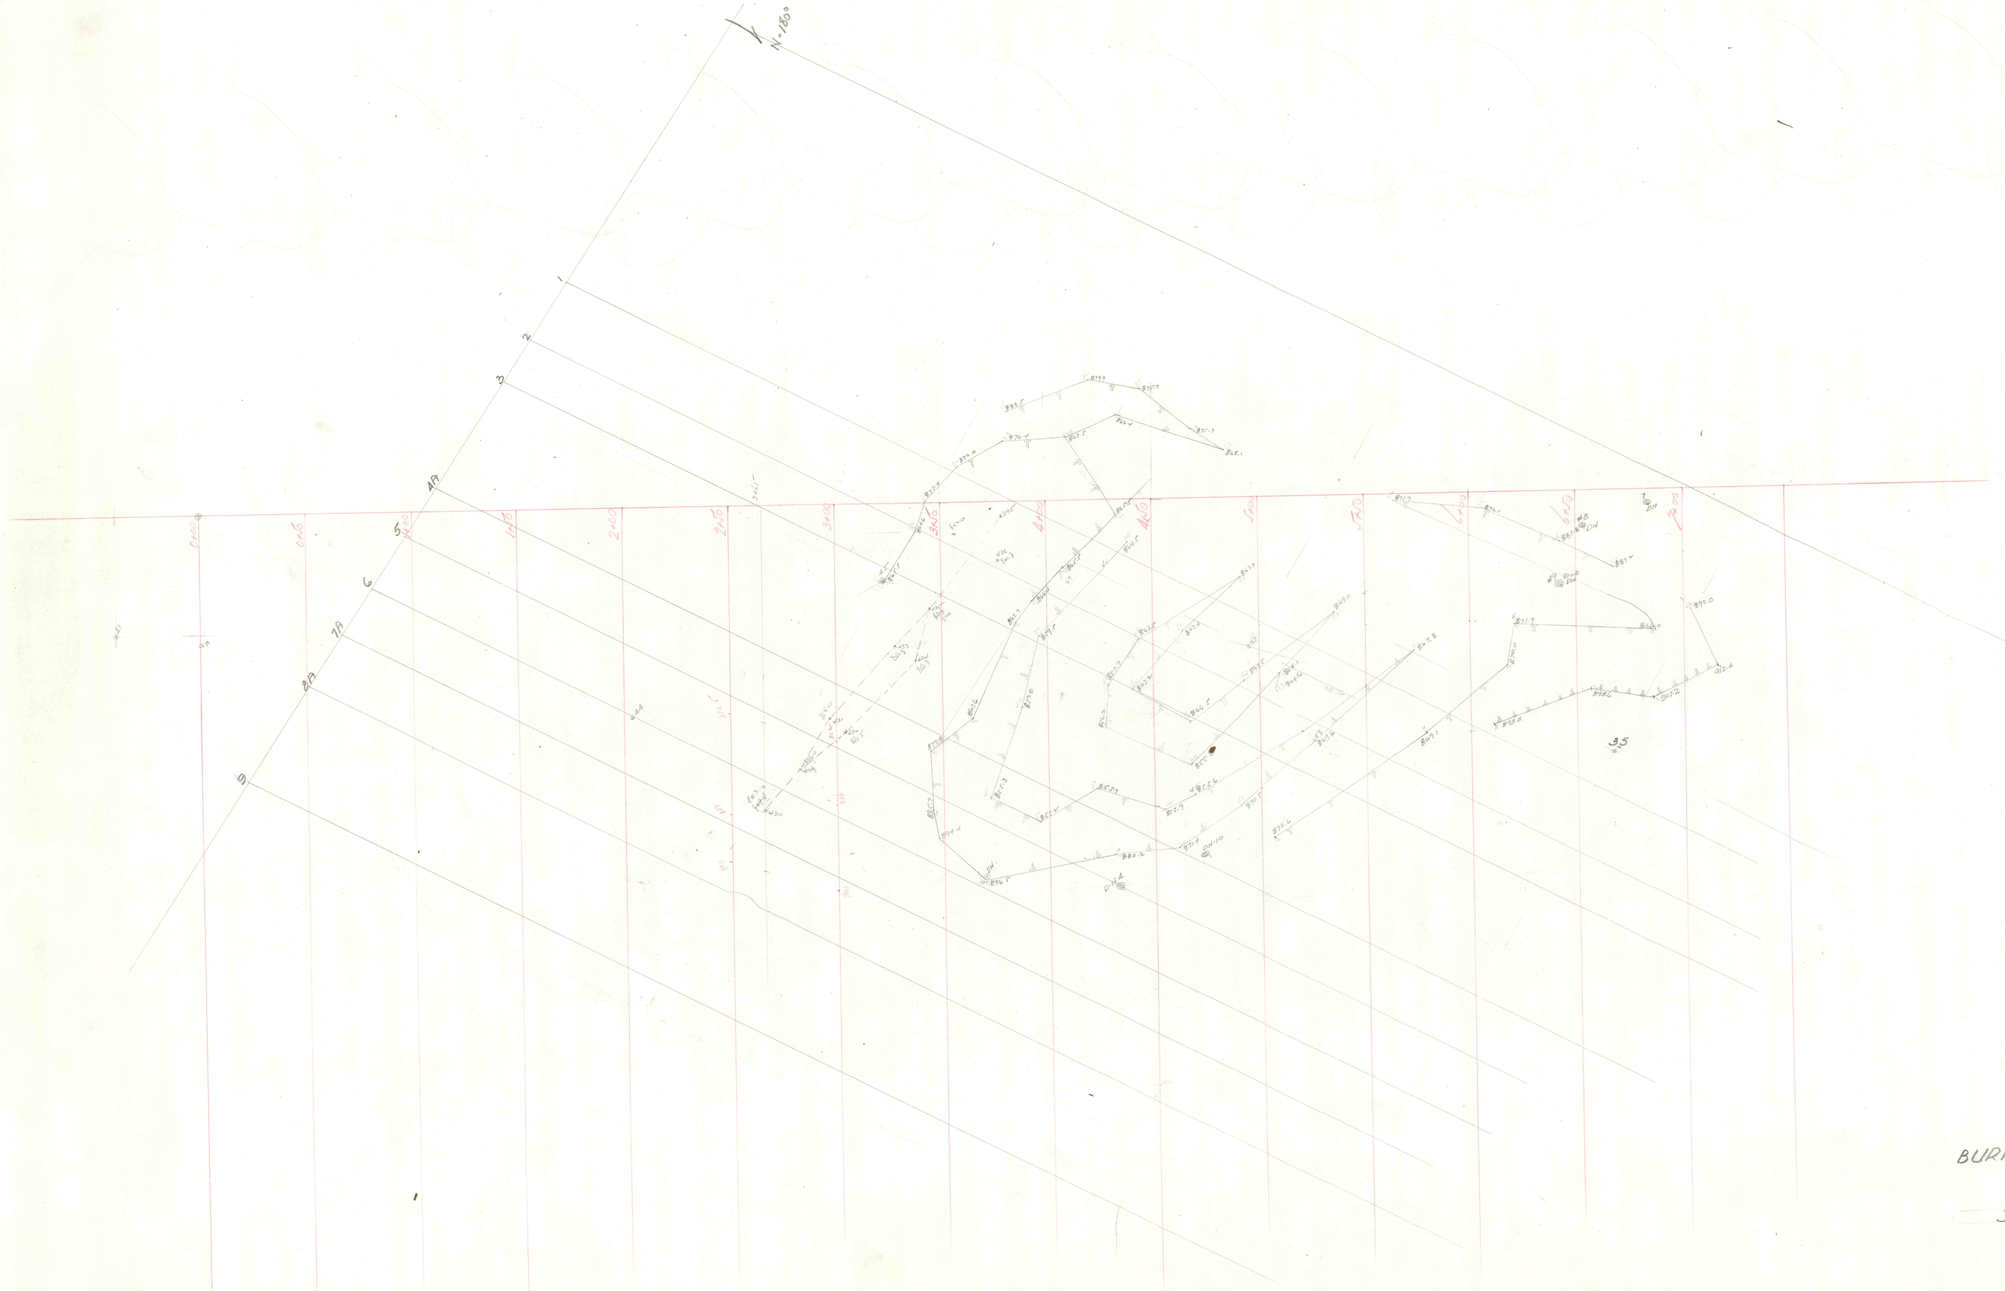

BURNSIDE PROJECT N° AS-33
ESTIMATE N° 7
SURVEYED AUG. 31. 1964
PAGE 63

Es N° 7